

NOVO CLIENTE

AS BUILT

ADEQUAÇÃO

INFORMAÇÕES DO CLIENTE (LEVANTAMENTO EM CAMPO)

RAZÃO SOCIAL: EGLX EMPREENDIMENTOS E ALIMENTOS LTDA ME

ENDEREÇO: RUA SANTO GUERRA

Nº: 83

CIDADE: PORTO ALEGRE

BAIRRO: NAVEGATES

CEP: 90240170

Nº PROJETO: 03.0232.2408254006.01-GE

BASE INSTALADA: 2408254006.01

Normas Aplicáveis:	x	NBR13523	x	NBR15526		NBR15358		NBR 14024
Outras normas:						Data da Visita	13/09/2024	

Descritivo da central de gás (Levantamento em campo):





Temos dois locais de parada do caminhão um mais longo e outro mais curto duas distâncias 27mtrs e 10mtrs. Cliente precisa instalar extintores. Instalação se possível no sábado, dia de semana deverá ser alinhado horário para entrar na cozinha, rede externa tranquilo. Acesso dos tanques fácil acesso.


PENDENCIAS:

1. Instalar 2 extintores.

Fotos amplas da central de gás + adequações (Mínimo 2 fotos + adequações):

--

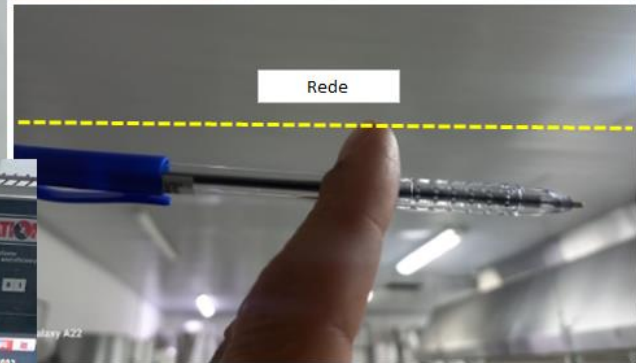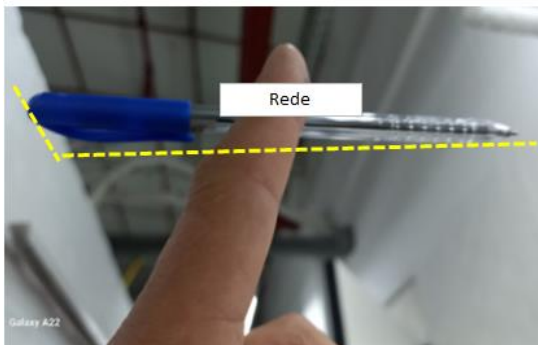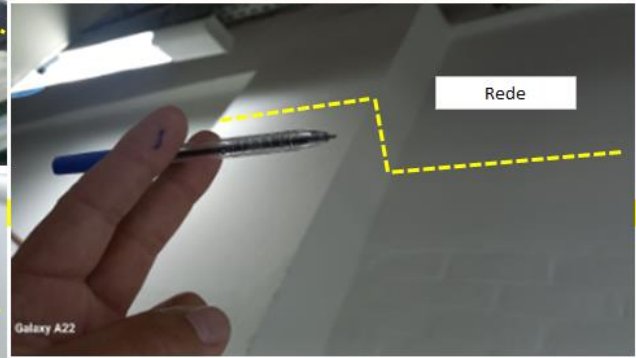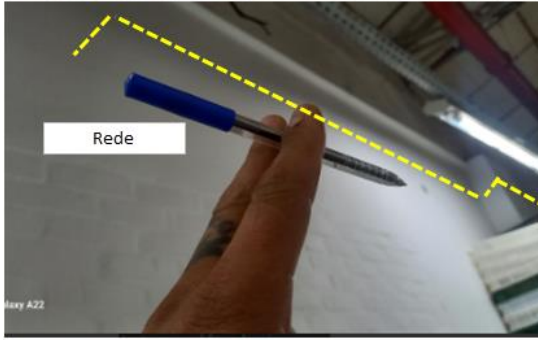

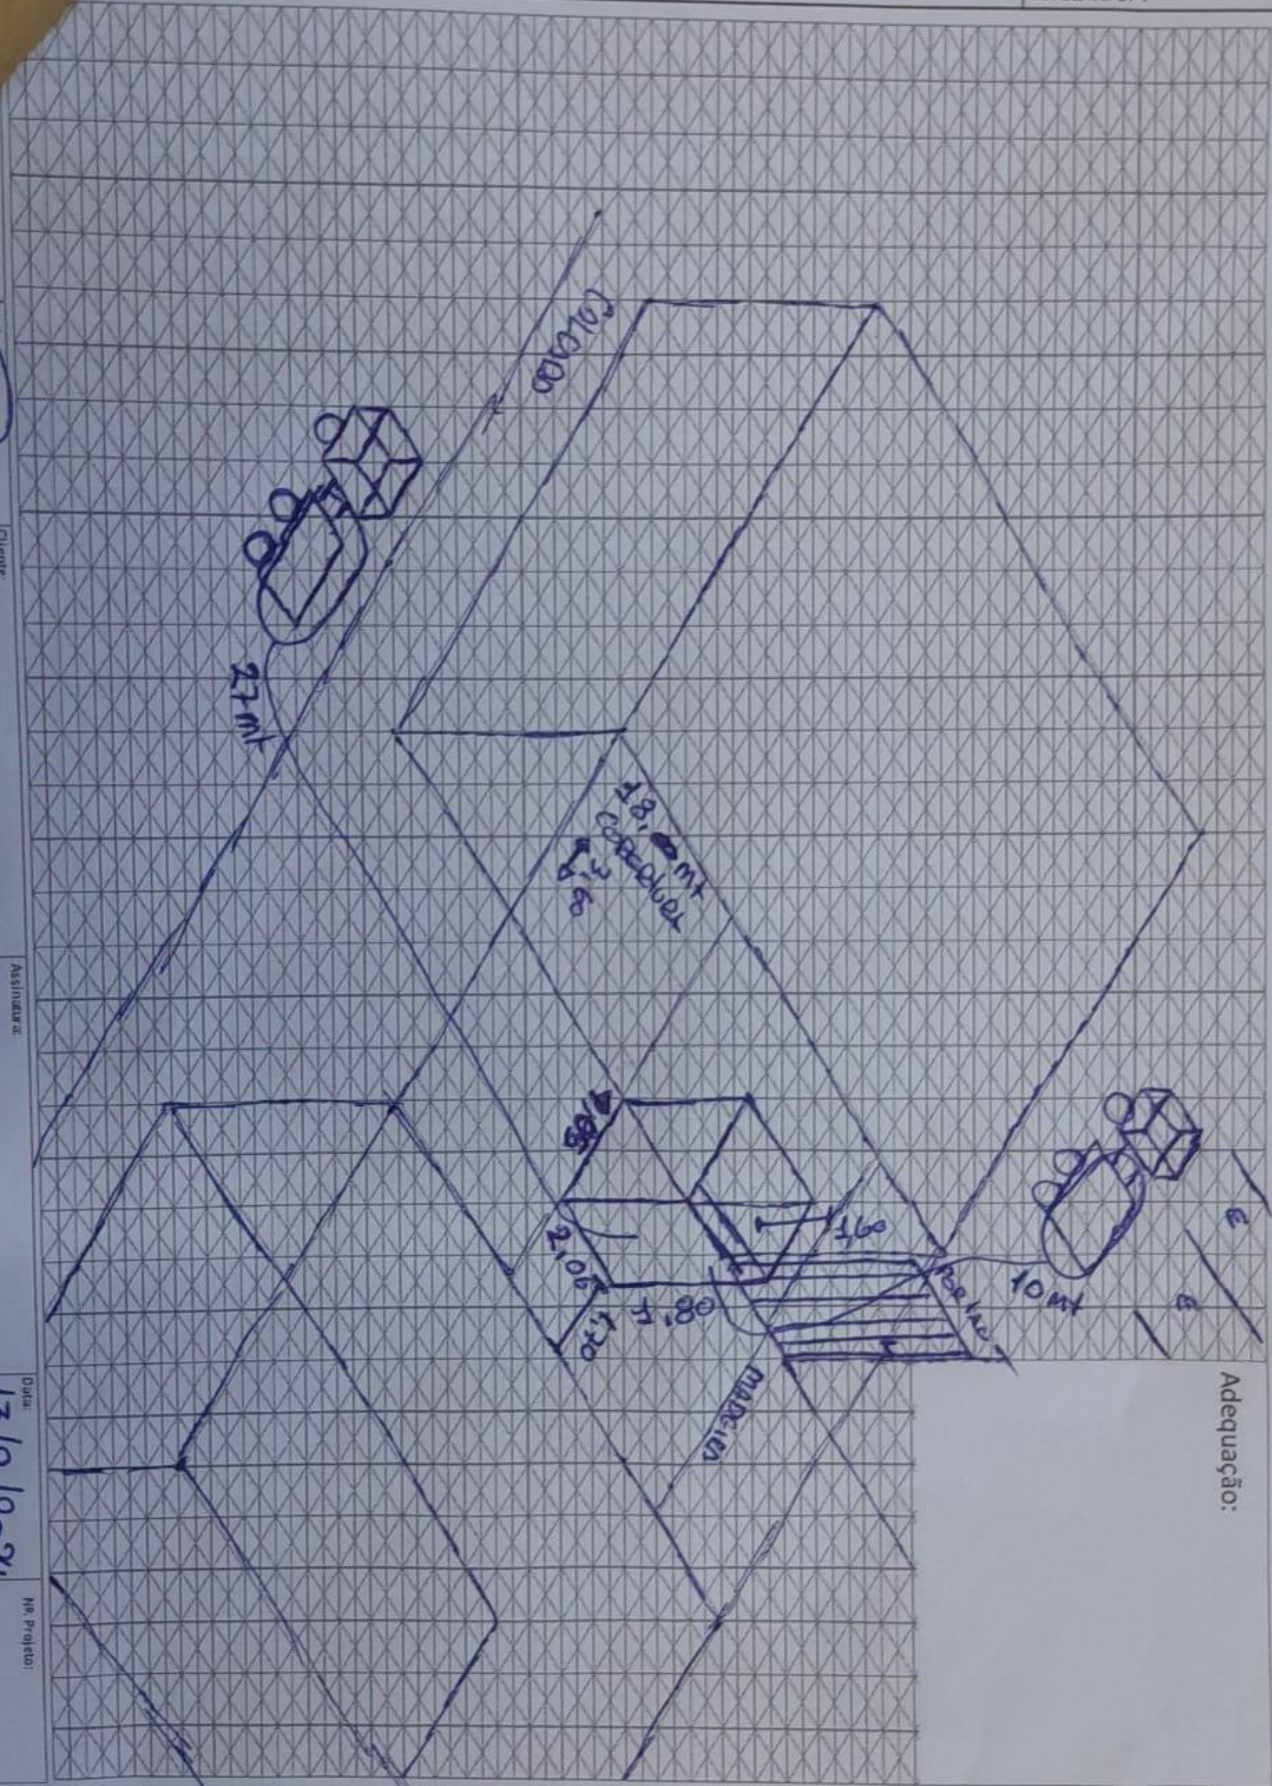

Adequação:

Assinatura:

Cliente:

Camilo Batista

Assinatura:

Data:

13/9/2021

Nº Projeto:

ULTRAGAZ

Ultragaz - Interna

ULTRAGAZ

REGISTRO DE PROJETO - LEVANTAMENTO TÉCNICO

CÓDIGO: RG-CO.22.05

REVISÃO: 02

PÁGINA: 3/4



Assinatura

Cliente: Camilo Batista

Assinatura

Data: 13/9/2024

Nº Projeto:

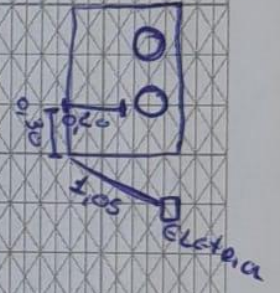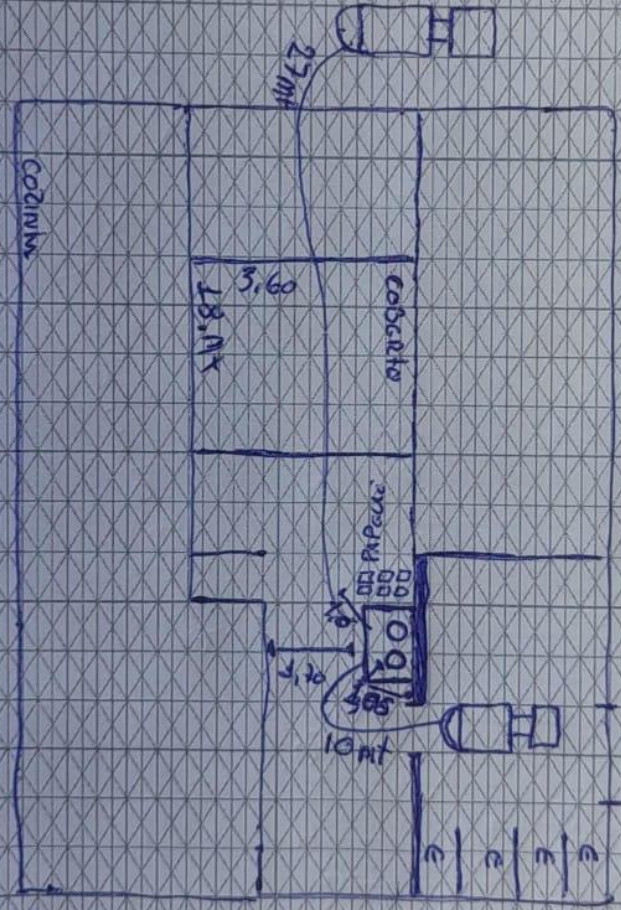

Adequação:

LISTA DE MATERIAIS DA OBRA

CÓD. ORACLE	DESCRIÇÃO	UNIDADE	QTDE.
2100041	KIT CENTRAL 02 X B190/B125	UN	1
3200037	PIG TAIL COBRE 1/4 X 800MM P45,P90,P190	UN	2
2300052	NIPLE 1/2`` NPT 300# PR	UN	4
2200428	REGULADOR 2 EST 15KG/H F/F BP2202	UN	2
2200245	ADAPTADOR RETO DAKO 1/2`` NPT RF	UN	2
3200077	FLEXIVEL NITRILICO GALV M X F - 1,5MT	UN	2
7700020	VALVULA UGV1 P2 X 1/2`` NPT	UN	2
5300213	SUPORTE TIPO L PARA COLETOR	UN	3
5200005	ABRACADEIRA TIPO D C/CUNHA 1/2``	UN	30
5200027	BUCHA COM PARAFUSO 10 (TIJOLO FURADO)	UN	36
4900037	FITA VEDA ROSCA 18 MM X 50 M	UN	1
5300754	TUBO MULTICAMADA GAS DN 20MM X 100M	MT	33
5300703	CONECTOR MACHO P/GAS 1/2`` X 20MM PRENSAR	UN	1
5300704	CONECTOR MACHO P/GAS 3/4`` X 20MM PRENSAR	UN	2
5300664	COTOVELO P/GAS 20MM X 20MM PRENSAR	UN	8
5300685	COTOVELO FEMEA P/GAS 1/2`` X 20MM PRENSAR	UN	2
7300012	VALVULA ESF MONOBLOCO 3/4``	UN	1
5300661	TEE INTERM.P/GAS 20MM X 20MM X 20MM	UN	1
5300679	TEE FEMEA P/GAS 20MM X 1/2``	UN	1
-	VALVULA ANGULAR 1/2 MF	UN	2

Nº Projeto: 03.0232.2408254006.01-GE

Projetista – Alex Sandro

ULTRAGAZ