

	REGISTRO DE PROJETO - LEVANTAMENTO TÉCNICO	CÓDIGO: RG-CO.22.05 REVISÃO: 02 PÁGINA: 1/5
--	---	---

<input checked="" type="checkbox"/> NOVO CLIENTE	<input type="checkbox"/> AS BUILT	<input type="checkbox"/> ADEQUAÇÃO
--	-----------------------------------	------------------------------------

INFORMAÇÕES DO CLIENTE (LEVANTAMENTO EM CAMPO)

RAZÃO SOCIAL: EXPERT RESTAURANTES EMPRESARIAIS LTDA		
ENDEREÇO: AV FELISBERTO BANDEIRA DE MORAES		Nº:2405
CIDADE: SANTA CRUZ DO SUL	BAIRRO: DISTRITO INDUSTRIAL	CEP: 96640000
Nº PROJETO: 03.0232.2409256768.01-GE	BASE INSTALADA: 2409256768	

Normas Aplicáveis:	<input checked="" type="checkbox"/>	NBR13523	<input checked="" type="checkbox"/>	NBR15526	<input type="checkbox"/>	NBR15358	<input type="checkbox"/>	NBR 14024
Outras normas:						Data da Visita	01/10/24	

Descritivo da central de gás (Levantamento em campo):

PROPOSTO: 04 B 190

Cliente não quer instalar 06 tanques conforme RG , ele informou que comunicou isso desde o inicio antes do fechamento da venda , o mesmo quer somente 04 e informa que não vai mais instalar outros mais adiante .

Cliente deverá construir uma parede de divisória entre os dois módulos e será utilizado o último módulo. Cliente deverá fechar uma abertura interna entre os dois módulos civil. Medidas e distanciamentos estão em croqui.

REGULARIZACAO CLIENTE:

- **CONSTRUÇÃO DE PAREDE CONFORME CROQUI**
- **FECHAR ABERTURAS CONFORME CROQUI**

PRAZO: SEM PRAZO DEFINIDO

ACESSO TANQUES: FACIL, PORÉM NECESSARIO MUNCK

MELHORA DATA: SEXTAS FEIRAS APÓS AS 9 HORAS

TEMPO DE OBRA: 01 TURNO

TRAJETO MANGUEIRA: 07 MTS

LINK : <https://app2.auvo.com.br/informacoes/tarefa/a11f9b87-451c-41fd-baaa-192ab124a988?chave=ITsGN50bHu4kWpLNdJLcgQ>


Fotos amplas da central de gás + adequações (Mínimo 2 fotos + adequações):



Nome Projetista: ALEX

Nome Cliente:XX

Tel.:-----

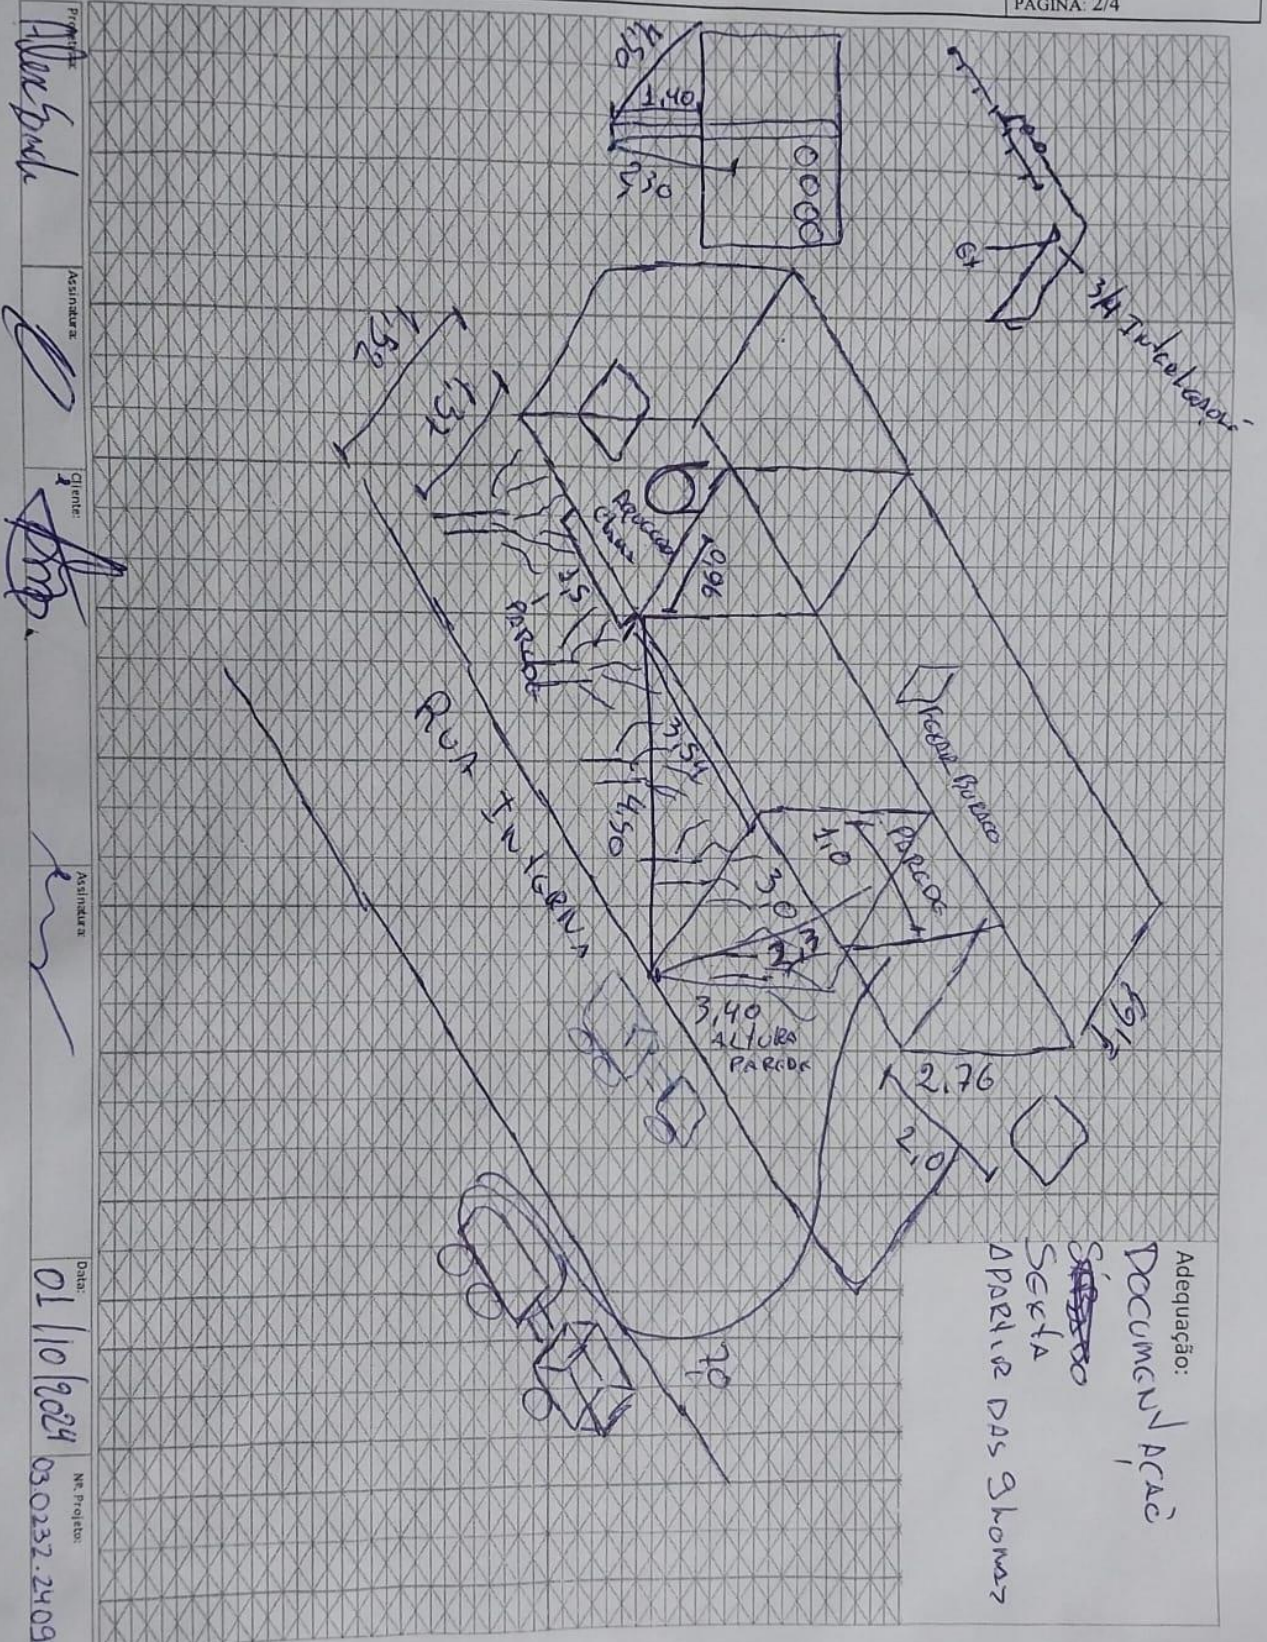

Projetista:


Assinatura:
[Signature]

Cliente:
[Signature]

Assinatura:
[Signature]

Data:
01/10/2024

Nº Projeto:

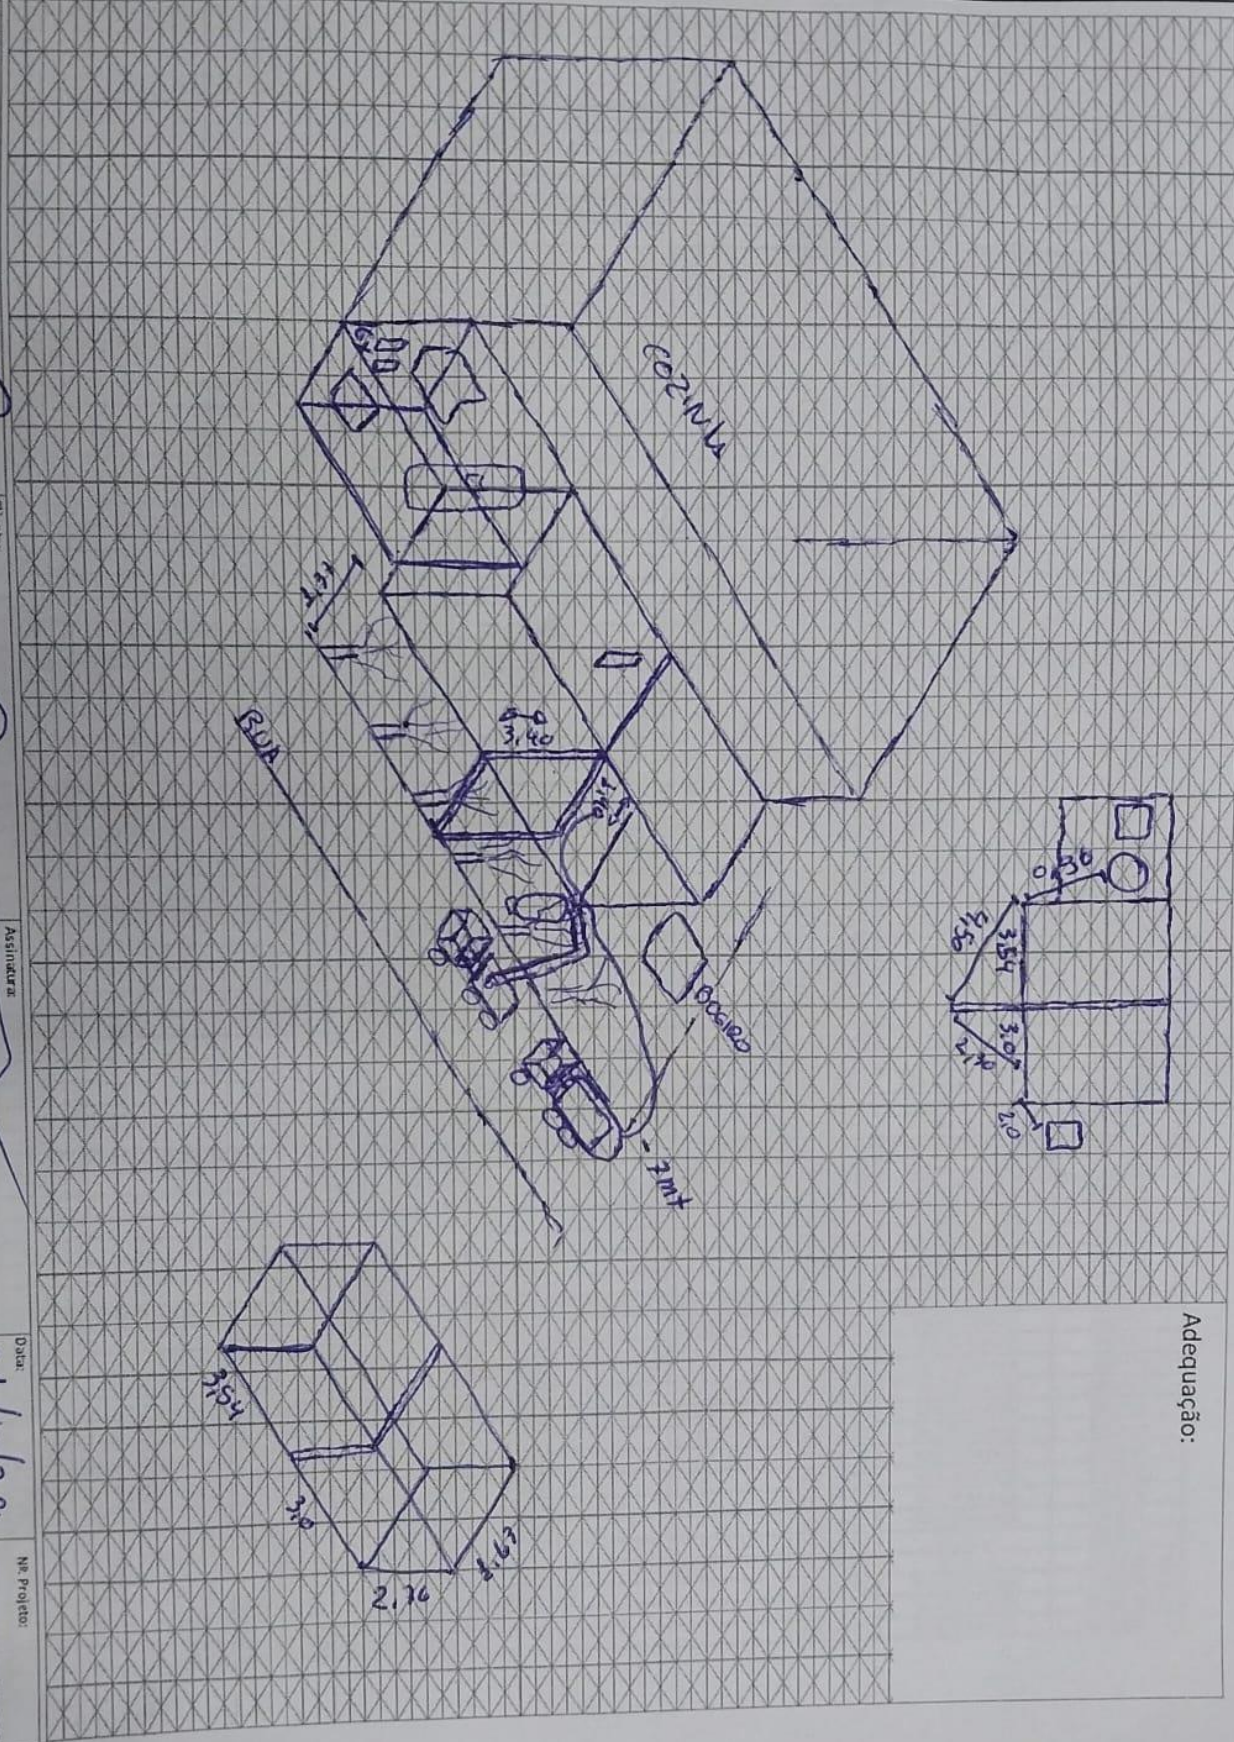

Adequação:

