ultragaz	
----------	--

# REGISTRO DE PROJETO - LEVANTAMENTO TÉCNICO

CÓDIGO: RG-CO.22.05

REVISÃO: 02 PÁGINA: 1/4

X NOVO CLIEN	TE		AS BUILT			DEQUAÇÃO		
INFORMAÇÕES DO CLIENTE (LEVANTAMENTO EM CAMPO)								
RAZÃO SOCIAL: EXPERT RESTAURANTES EMPRESARIAIS LTDA -PICADILLY								
ENDEREÇO: ARUA CO	RONEL JOAO LINK					Nº:1605		
CIDADE: ROLANTE	CIDADE: ROLANTE BAIRRO: CENTRO CEP: 95690000							
N° PROJETO: 03.0232.2203182656.01-GE BASE INSTALADA: 2203182656.01								
Normas Aplicáveis:	x NBR13523	X	NBR15526		NBR15358	NBR 14024		
Outras normas:					Data da Visita	11/10/24		
Descritivo da central	de gás (Levantame	nto em	campo):					
PROPOSTO: AMPL	JAR + 01 B 190							
REGULARIZACAO  • NENHUMA A	OCLIENTE: A SER APONTADA							
PRAZO: NA								
ACESSO TANQUES: FACIL ACESSO								
MELHORA DATA: APÓS AS 14 HORAS								
TEMPO DE OBRA: 01 TURNO								
TRAJETO MANGUEIRA: 10 MTS								
LINK <a href="https://app2.auvo.com.br/informacoes/tarefa/551c94aa-33b6-4c7e-830b-c7b8ed582009?chave= EfeqEu056Kdn0clAlaAsA">https://app2.auvo.com.br/informacoes/tarefa/551c94aa-33b6-4c7e-830b-c7b8ed582009?chave= EfeqEu056Kdn0clAlaAsA</a>								



### REGISTRO DE PROJETO - LEVANTAMENTO TÉCNICO

CÓDIGO: RG-CO.22.05

REVISÃO: 02 PÁGINA: 2/4

#### Fotos amplas da central de gás + adequações (Mínimo 2 fotos + adequações):



















Nome Projetista:

WAGNER

Nome Cliente:XXX


Tel.:----



#### REGISTRO DE PROJETO - LEVANTAMENTO TÉCNICO

CÓDIGO: RG-CO.22.05

REVISÃO: 02 PÁGINA: 3/4

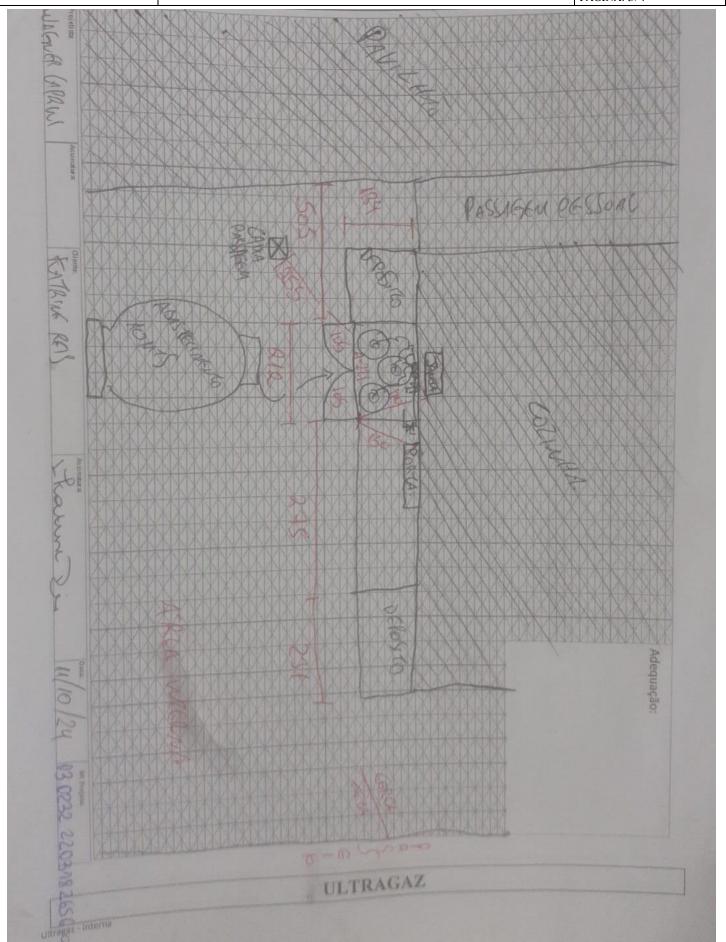



## REGISTRO DE PROJETO - LEVANTAMENTO TÉCNICO

CÓDIGO: RG-CO.22.05

REVISÃO: 02 PÁGINA: 4/4

LISTA DE MATERIAIS DA OBRA							
CÓD. ORACLE	DESCR	IÇÃO	UNIDADE	QTDE.			
3200037	PIG TAIL C	OBRE 1/4	UN	02			
7400019	VALVULA DE RETE	ENÇÃO ½ X 7/16	UN				
				02			
_							
N° DE PROJETO	: 03.0232.2203182656.01-GE	ASSINATURA DO PROJETISTA:	WAGNER				

**ULTRAGAZ**