



NOVO CLIENTE



AS BUILT



ADEQUAÇÃO

INFORMAÇÕES DO CLIENTE (LEVANTAMENTO EM CAMPO)

RAZÃO SOCIAL: FONSECA FRANTZ LTDA ME

ENDEREÇO: R AVAI

Nº:29

CIDADE: CAMPO BOM

BAIRRO: CENTRO

CEP: XXX

Nº PROJETO: AGUARDANDO RG

BASE INSTALADA: AGUARDANDO RG


Normas Aplicáveis:	x	NBR13523	x	NBR15526		NBR15358		NBR 14024
Outras normas:						Data da Visita		11/10/24

Descritivo da central de gás (Levantamento em campo):**PROPOSTO: AMPLIAR 01 B 190****Necessário instalar 2 extintores 20 BC e tampar a vala existente para escoamento da água da chuva****REGULARIZACAO CLIENTE:**

- AMPLIAR CENTRAL
- INSTALAR EXTINTORES
- TAMPAR VALA EXISTENTE

PRAZO: ACOMPANHAR**ACESSO TANQUES: FACIL ACESSO****MELHORA DATA: A COMBINAR****TEMPO DE OBRA: 01 TURNO****TRAJETO MANGUEIRA: 15MTS**

Fotos amplas da central de gás + adequações (Mínimo 2 fotos + adequações):

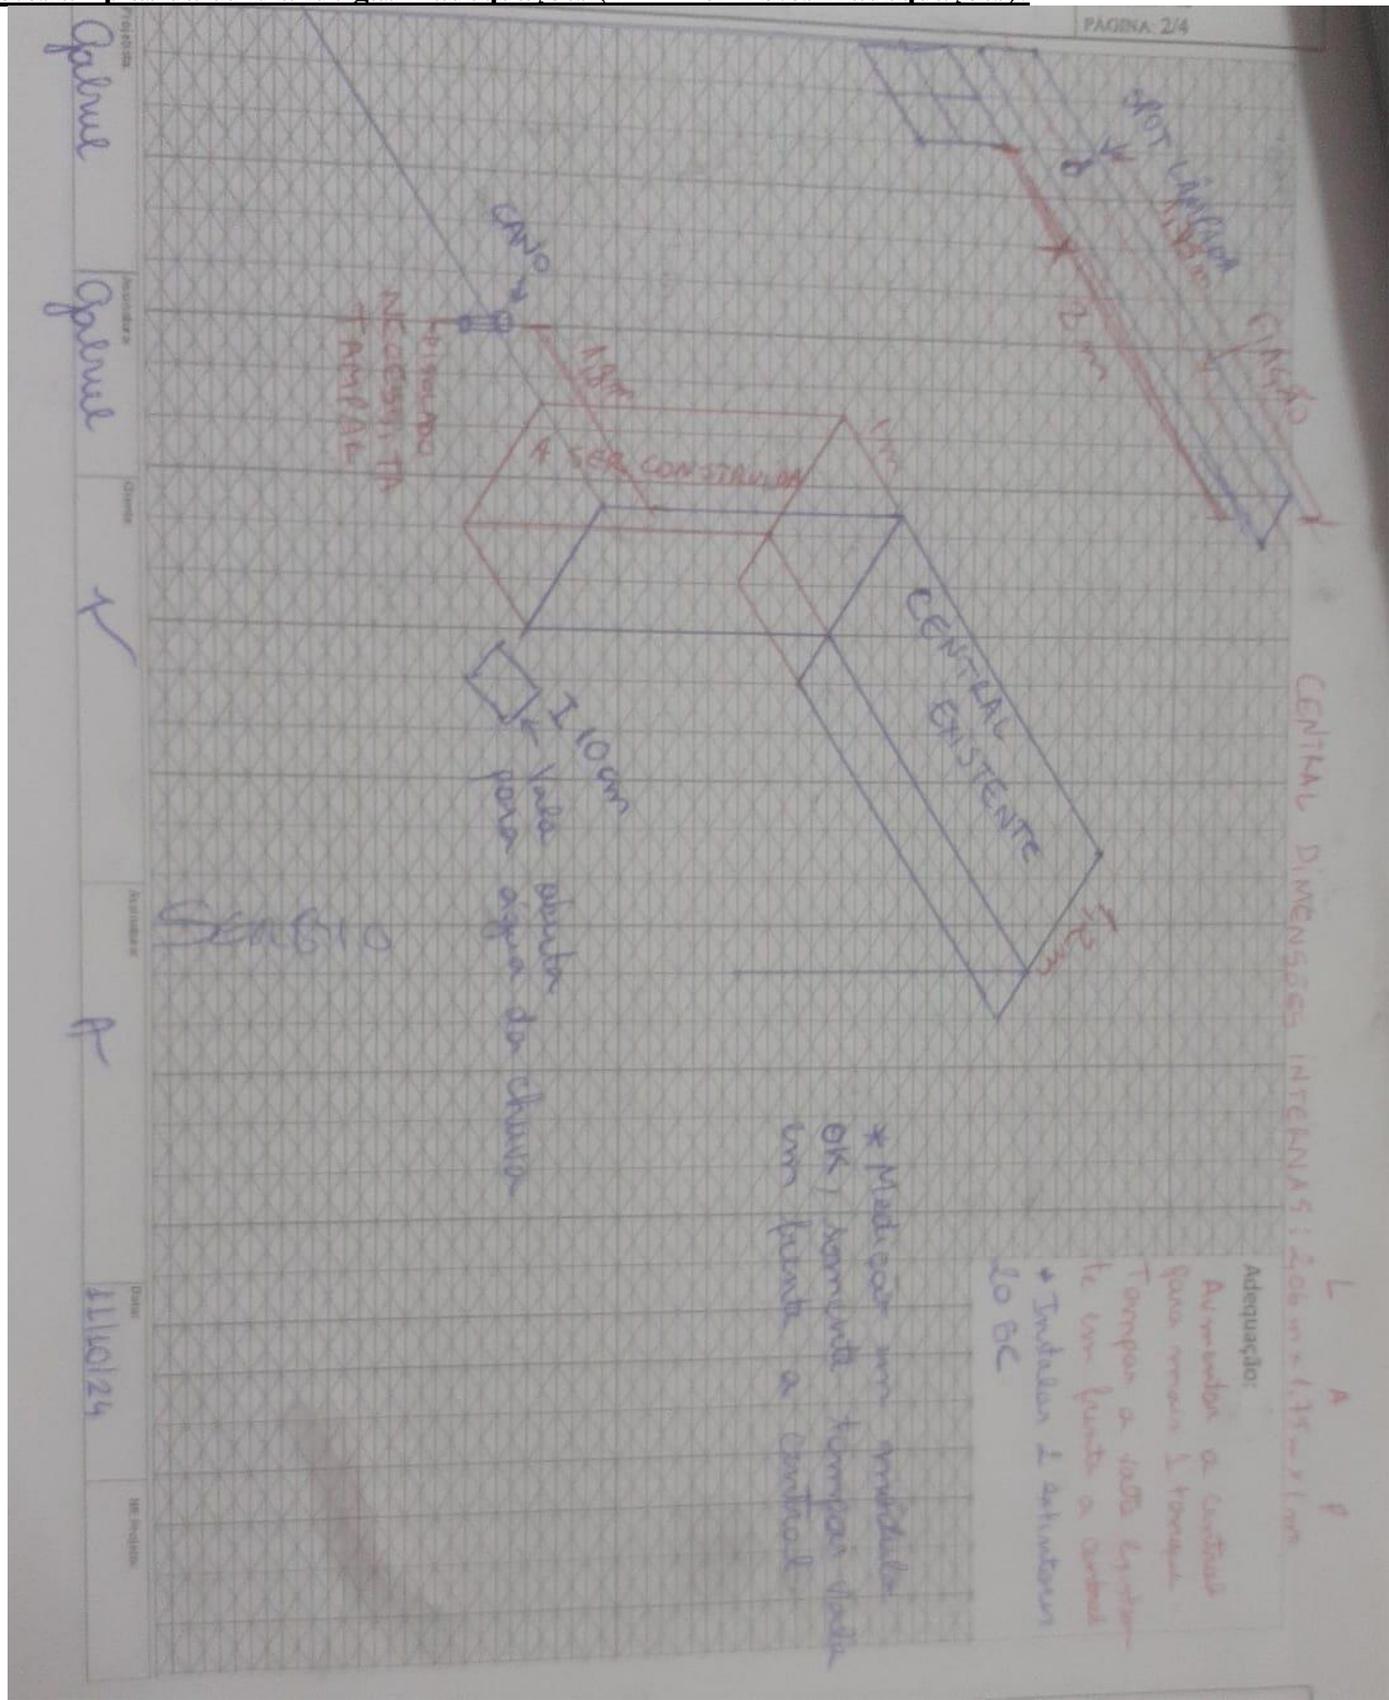

Nome Projetista: GABRIEL Nome Cliente:XXX Tel.:-----

