

X NOVO CLIENTE			AS BUILT		ADEQUAÇÃO				
INFORMAÇÕES DO CLIENTE (LEVANTAMENTO EM CAMPO)									
RAZÃO SOCIAL: GRAMADO PLAZZA CAFÉ LTDA ME									
ENDEREÇO: RUA JOAO PETRY						N°: 166			
CIDADE: GRAMADO				BAIRRO: CENTRO		CEP: 95670180			
N° PROJETO: 03.0259.2407251399.01-GE BASE INSTALADA: 2407251399.01									
Normas Aplicáveis:	X	NBR13523	x	NBR15526		NBR15358		NBR 14024	
Outras normas:	utras normas:				Data da Visita	11/0	09/2024		
Descritivo da central de gás (Levantamento em campo):  Informada a cliente que no dia da liberação do GLP, ela precisa colocar uma válvula de 2° estágio no ponto de consumo dela. O local onde a cliente tem disponibilidade é em um corredor, atendendo os distanciamentos necessários, irá sobrar de vão livre apenas 0,79 cm deverá ser feito uma rede até o ponto de interligação do cliente que se encontra em pex. Sobre horários de montagem tem que ser bem alinhado pois só tem pessoas apartir das 17horas, mas quando alinhado eles poderão chegar antes. Trajeto mangueira 18 metros.  PENDENCIAS:  1. Construir central 2. Instalar extintores  Fotos amplas da central de gás + adequações (Mínimo 2 fotos + adequações):									

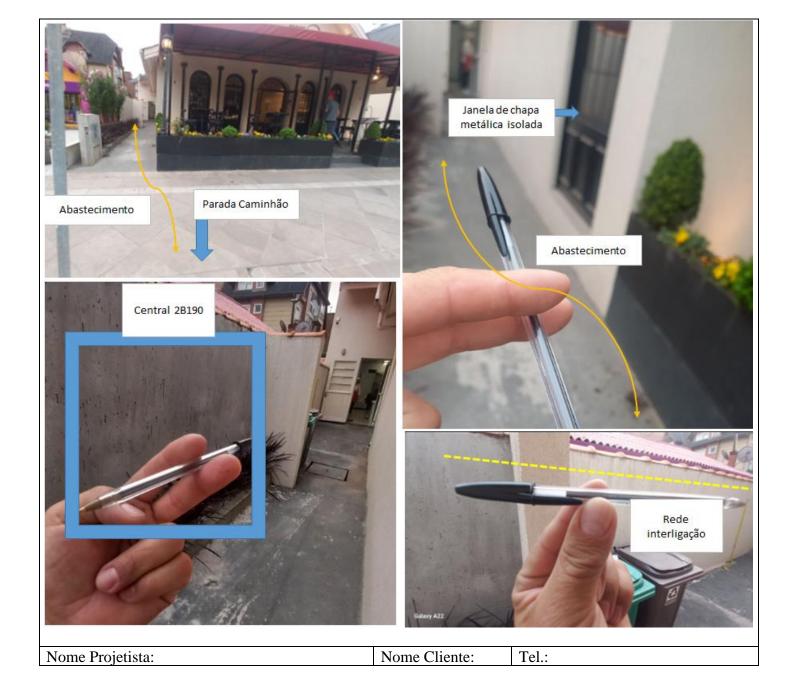

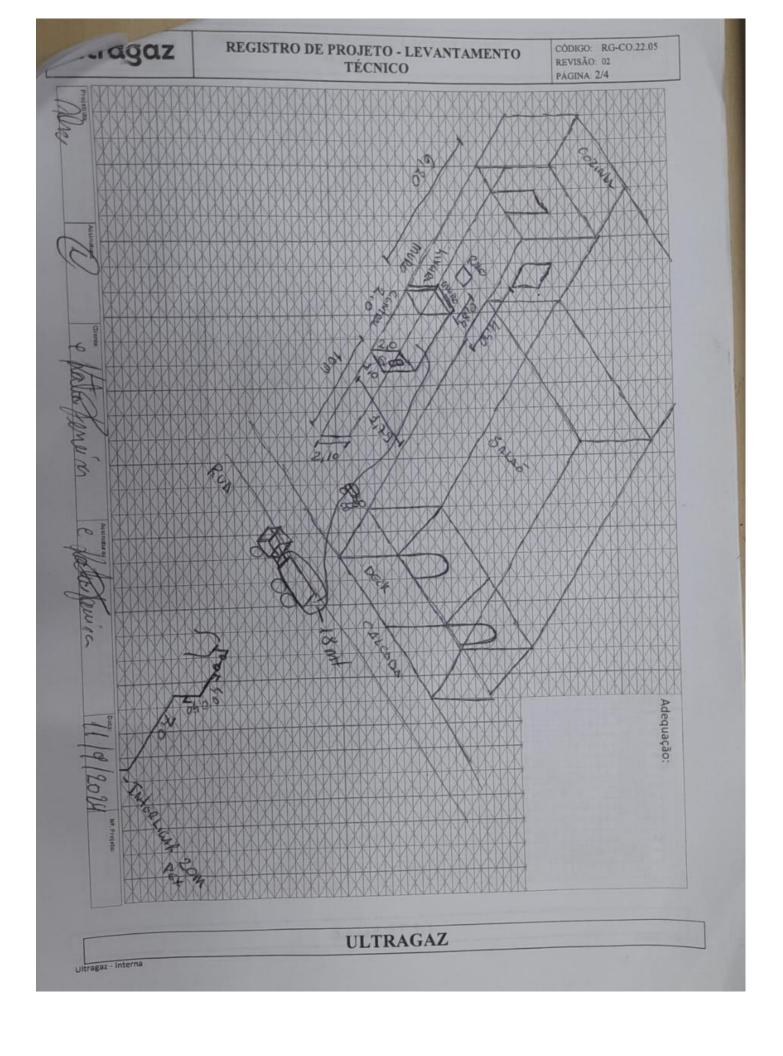

LISTA DE MATERIAIS DA OBRA								
CÓD. ORACLE	DESCRIÇÃO	UNIDADE	QTDE.					
2100041	KIT CENTRAL 02 X B190/B125	UN	1					
3200037	PIG TAIL COBRE 1/4 X 800MM P45,P90,P190	UN	2					
5300213	SUPORTE TIPO L PARA COLETOR	UN	3					
5200005	ABRACADEIRA TIPO D C/CUNHA 1/2``	UN	8					
5200027	BUCHA COM PARAFUSO 10 (TIJOLO FURADO)	UN	14					
4900037	FITA VEDA ROSCA 18 MM X 50 M	UN	1					
5300754	TUBO MULTICAMADA GAS DN 20MM X 100M	MT	8					
5300703	CONECTOR MACHO P/GAS 1/2`` X 20MM PRENSAR	UN	2					
5300704	CONECTOR MACHO P/GAS 3/4`` X 20MM PRENSAR	UN	2					
5300664	COTOVELO P/GAS 20MM X 20MM PRENSAR	UN	3					
7300012	VALVULA ESF MONOBLOCO 3/4``	UN	1					
5300674	UNIÃO 20MMX20MM PEX	UN	1					

Nº Projeto: 03.0259.2407251399.01-GE	Projetista – Alex Sandro
--------------------------------------	--------------------------