

NOVO CLIENTE

AS BUILT

ADEQUAÇÃO

INFORMAÇÕES DO CLIENTE (LEVANTAMENTO EM CAMPO)

RAZÃO SOCIAL: LA CASA PIZZARIA LTDA ME

ENDEREÇO: AV RUPERTI

Nº:35

CIDADE: VENANCIO AIRES

BAIRRO: CENTRO

CEP: 95800000

Nº PROJETO: 03.0259.240624790001-GE

BASE INSTALADA: 240624790001

Normas Aplicáveis:	x	NBR13523	x	NBR15526		NBR15358		NBR 14024
--------------------	---	----------	---	----------	--	----------	--	-----------

Outras normas:						Data da Visita	13/08/2024
----------------	--	--	--	--	--	----------------	------------


Descritivo da central de gás (Levantamento em campo):

NOVA VISITA : Cliente solicitou trajeto novo tubulação externa enterrada, cliente irá abrir 17 metros de vala para passar tubulação,central sendo construída, obs:5 pontos de consumo

PENDENCIAS:

- CONSTRUIR CENTRAL
- ABRIR VALETAS NA RUA
- INSTALAR EXTINTOR

Fotos amplas da central de gás + adequações (Mínimo 2 fotos + adequações):

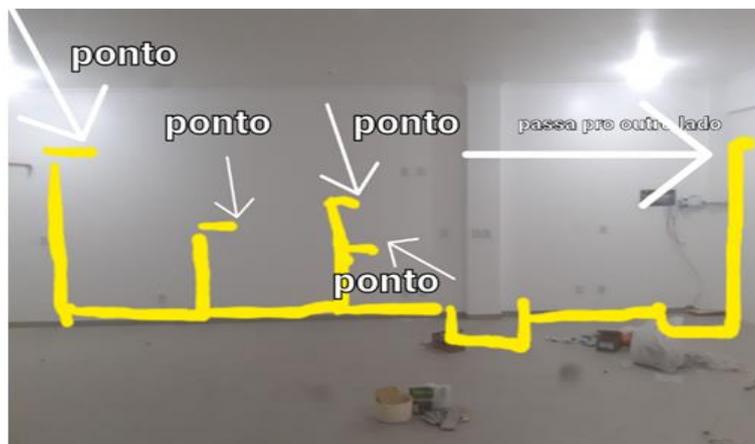

Nome Projetista:RICARDO

Nome Cliente:XXX

Tel.:XXX

Projeto de:

MISMO

Assinatura:

Cliente:

R Ana C. P. Pereira


Assinatura:

R Ana C. P. Pereira

Data:

13/02

do Projeto:

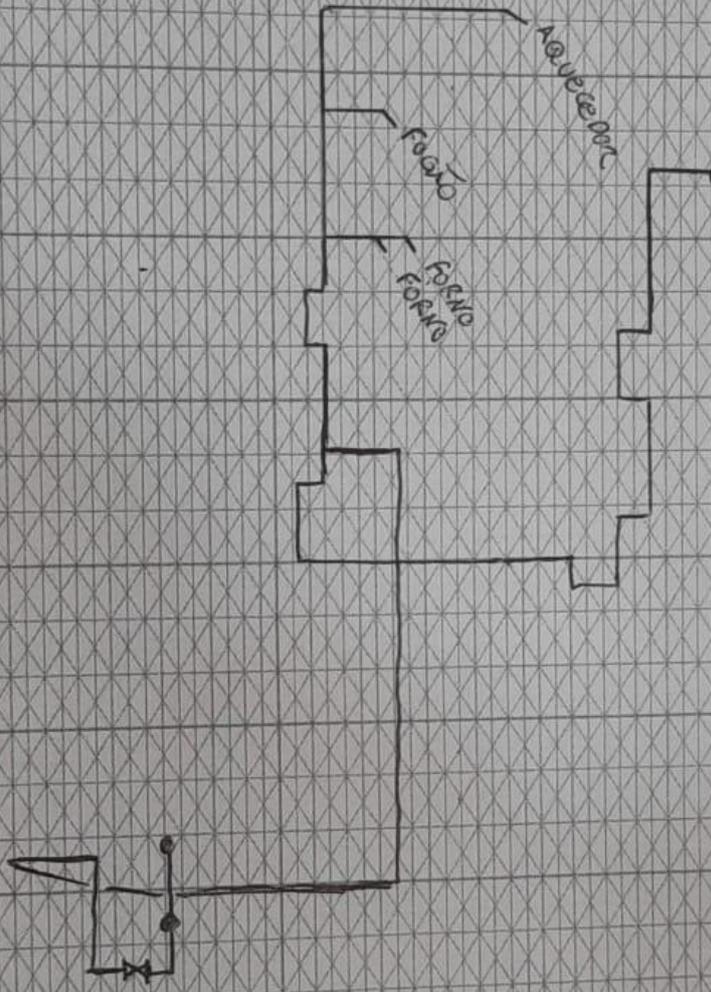

Adequação:
 AGRIL 17 metros de
 VÁLV. TUBULOS ENTERRADA

