

NOVO CLIENTE

AS BUILT

ADEQUAÇÃO

## INFORMAÇÕES DO CLIENTE (LEVANTAMENTO EM CAMPO)

RAZÃO SOCIAL: LA FORNERIA CUCINA ARTESANAL LTDA ME

ENDEREÇO: AV BENTO GONÇALVES

Nº: 1247

CIDADE: PORTO ALEGRE

BAIRRO: PARTENON

CEP:90650002

Nº PROJETO: 03.0232.2407252132.01-GE

BASE INSTALADA: 2407252132.01

Normas Aplicáveis:  NBR13523  NBR15526  NBR15358  NBR 14024Outras normas:  Data da Visita: 05/08/2024Descritivo da central de gás (Levantamento em campo):**PROPOSTO: 01 B 190 + 26 METROS DE REDE + 05 PONTOS ATE A ESPERA**

Visita Realizada: A central EM NICHOS em construção, dentro das dimensões adequadas. Porta será instalada com ventilação, acesso fácil para os tanques. Será construída rede para alimentar 5 pontos de consumo (croqui e fotos) Solução corretiva Demais pontos observados estão dentro das distâncias recomendados pela norma.

**REGULARIZACAO CLIENTE:**

- CONSTRUÇÃO DA CENTRAL EM NICHOS

**PRAZO: 04 DIAS****ACESSO TANQUES: FACIL ACESSO****MELHORA DATA: SEGUNDA A SABADO****TEMPO DE OBRA: 1 TURNO****TRAJETO MANGUEIRA: 07 MTS**

**Fotos amplas da central de gás + adequações (Mínimo 2 fotos + adequações):**



ultragaz

REGISTRO DE PROJETO - LEVANTAMENTO TÉCNICO


CÓDIGO: RG-CO.22.05  
REVISÃO: 01  
PÁGINA: 3/4

Norma ENR

Diogo GUERRA

Assinatura


Data 05/08/24

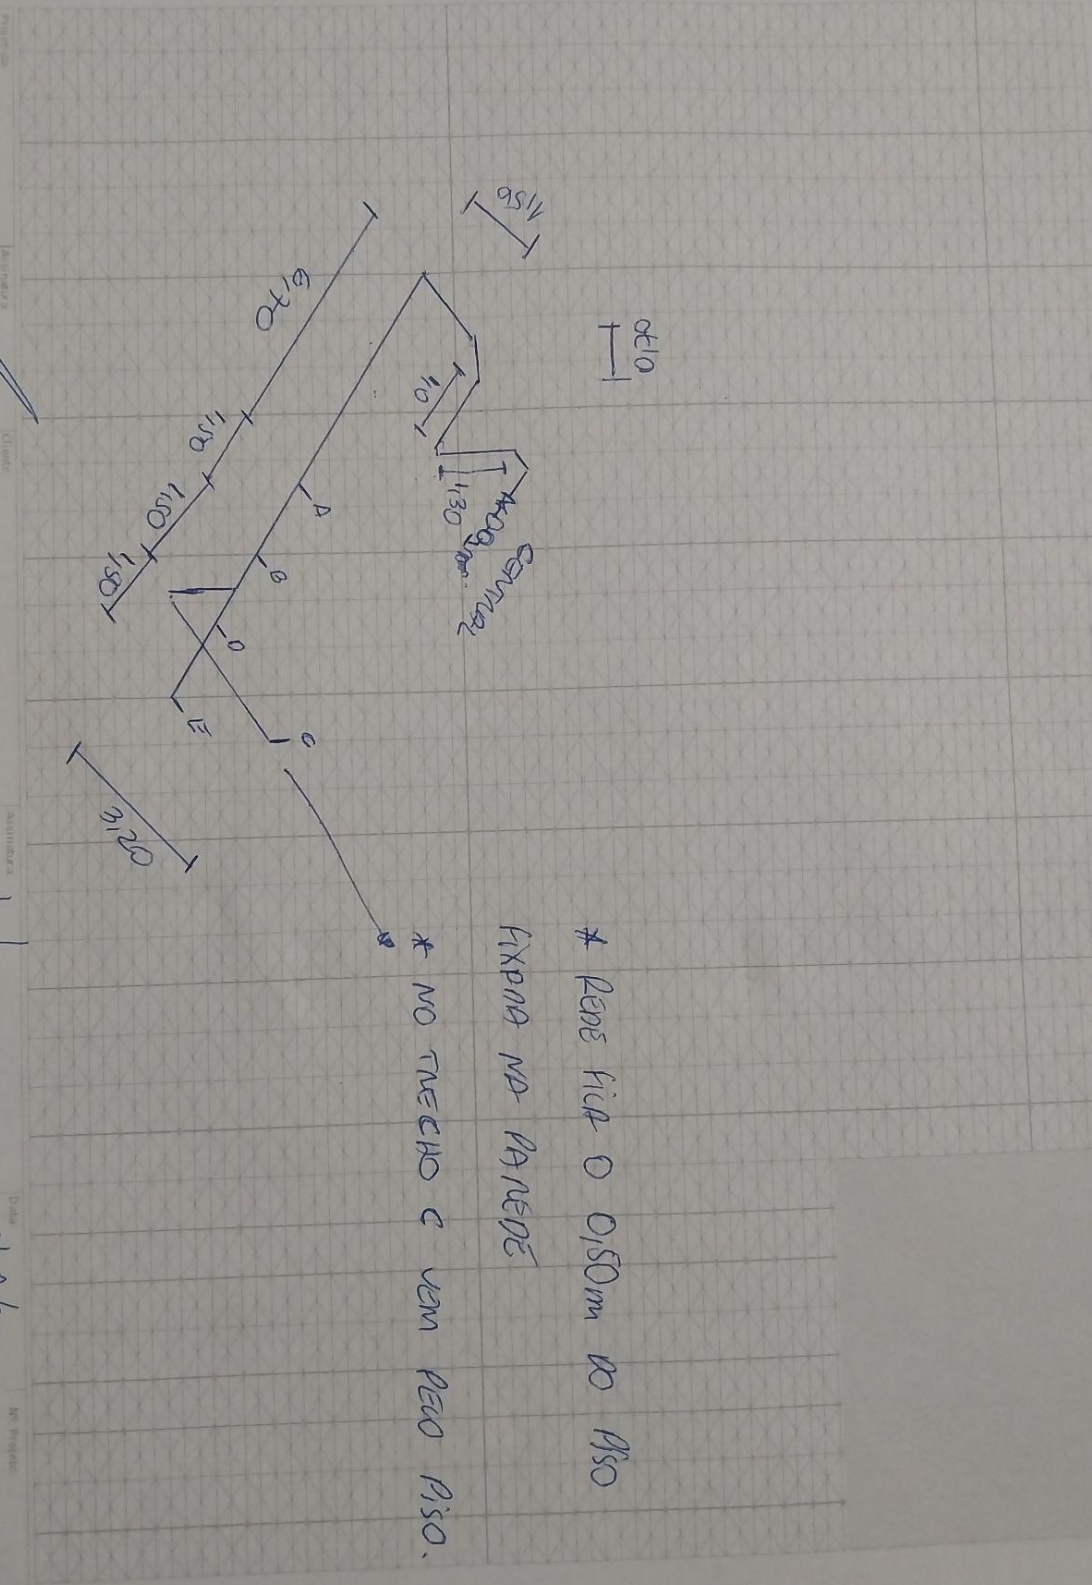

Adequação:


Projeto: Admão ENOEL

ESTACIONAMENTO

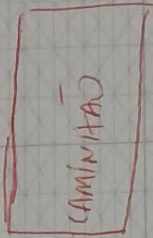

Calçada

Cliente: DIOGO GUERRA

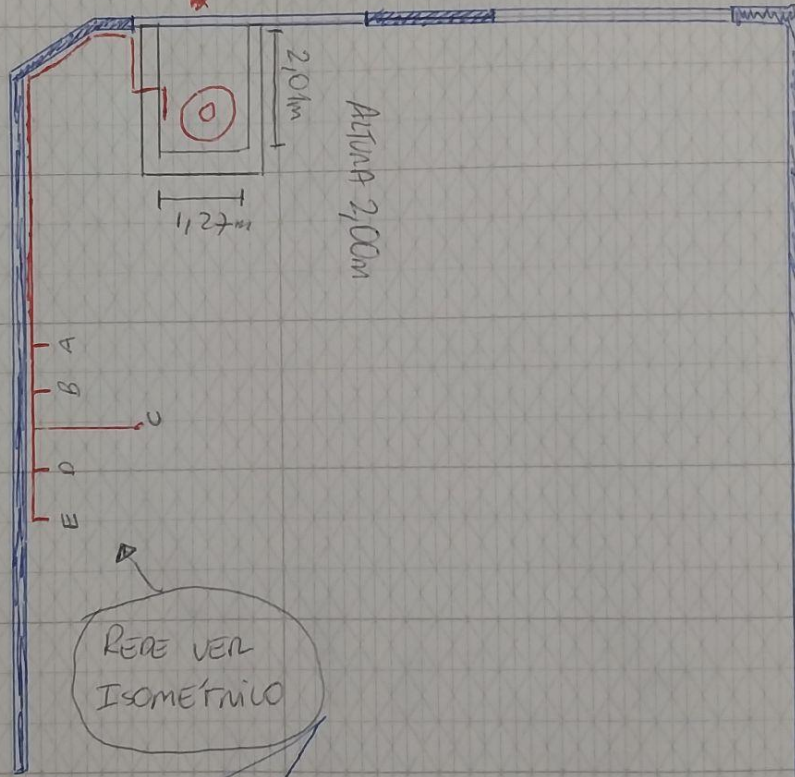

Data: 05/08/24

Adequação:

Nome Projetista: RODRIGO

Nome Cliente:XXX

Tel.:-----

