

NOVO CLIENTE

AS BUILT

ADEQUAÇÃO

INFORMAÇÕES DO CLIENTE (LEVANTAMENTO EM CAMPO)

RAZÃO SOCIAL: CONDOMINIO EDIFICIO DON LORENZO

ENDEREÇO: RUA CONSELHEIRO ANGELO FERRAZ

Nº: 205

CIDADE: PORTO ALEGRE

BAIRRO: JARDIM ITU SABARA

CEP: 96822700

Nº PROJETO: 03.0232. 2410259456.01

BASE INSTALADA.: 2410259456.01

Normas Aplicáveis:	x	NBR13523	x	NBR15526		NBR15358		NBR 14024
Outras normas:						Data da Visita		30/10/24

Descritivo da central de gás (Levantamento em campo):**PROPOSTO: 01 B 190**

Deverá ser fechado um ralo que fica na frente do cilindro, já foi passado pra sr Amanda sobre o isolamento do ralo.

REGULARIZACAO CLIENTE:

- FECHAR RALO

PRAZO: A COMBINAR**ACESSO TANQUES: FACIL ACESSO****MELHORA DATA: APÓS A 13:30****TEMPO DE OBRA: 01 TURNO****TRAJETO MANGUEIRA:10 MTS**LINK : <https://app2.auvo.com.br/informacoes/tarefa/d3814fce-8b8f-40dc-a7b2-0858cfebeaba?chave=StlFh9CBdK7nra5aGpjxcg>

Fotos amplas da central de gás + adequações (Mínimo 2 fotos + adequações):



entrada do operador



parada do caminhão



válvula ficará no final da caneta



Nome Projetista: ALEX

Nome Cliente:XXX

Tel.:-----

LEVANTAMENTO
TÉCNICO

Projeto:

Marcelo Simão

Assinatura:

Cliente:

Amanda Oliveira
Rangel


Assinatura:

Data:

30/10/2024

Nº Projeto:

56.01.6E

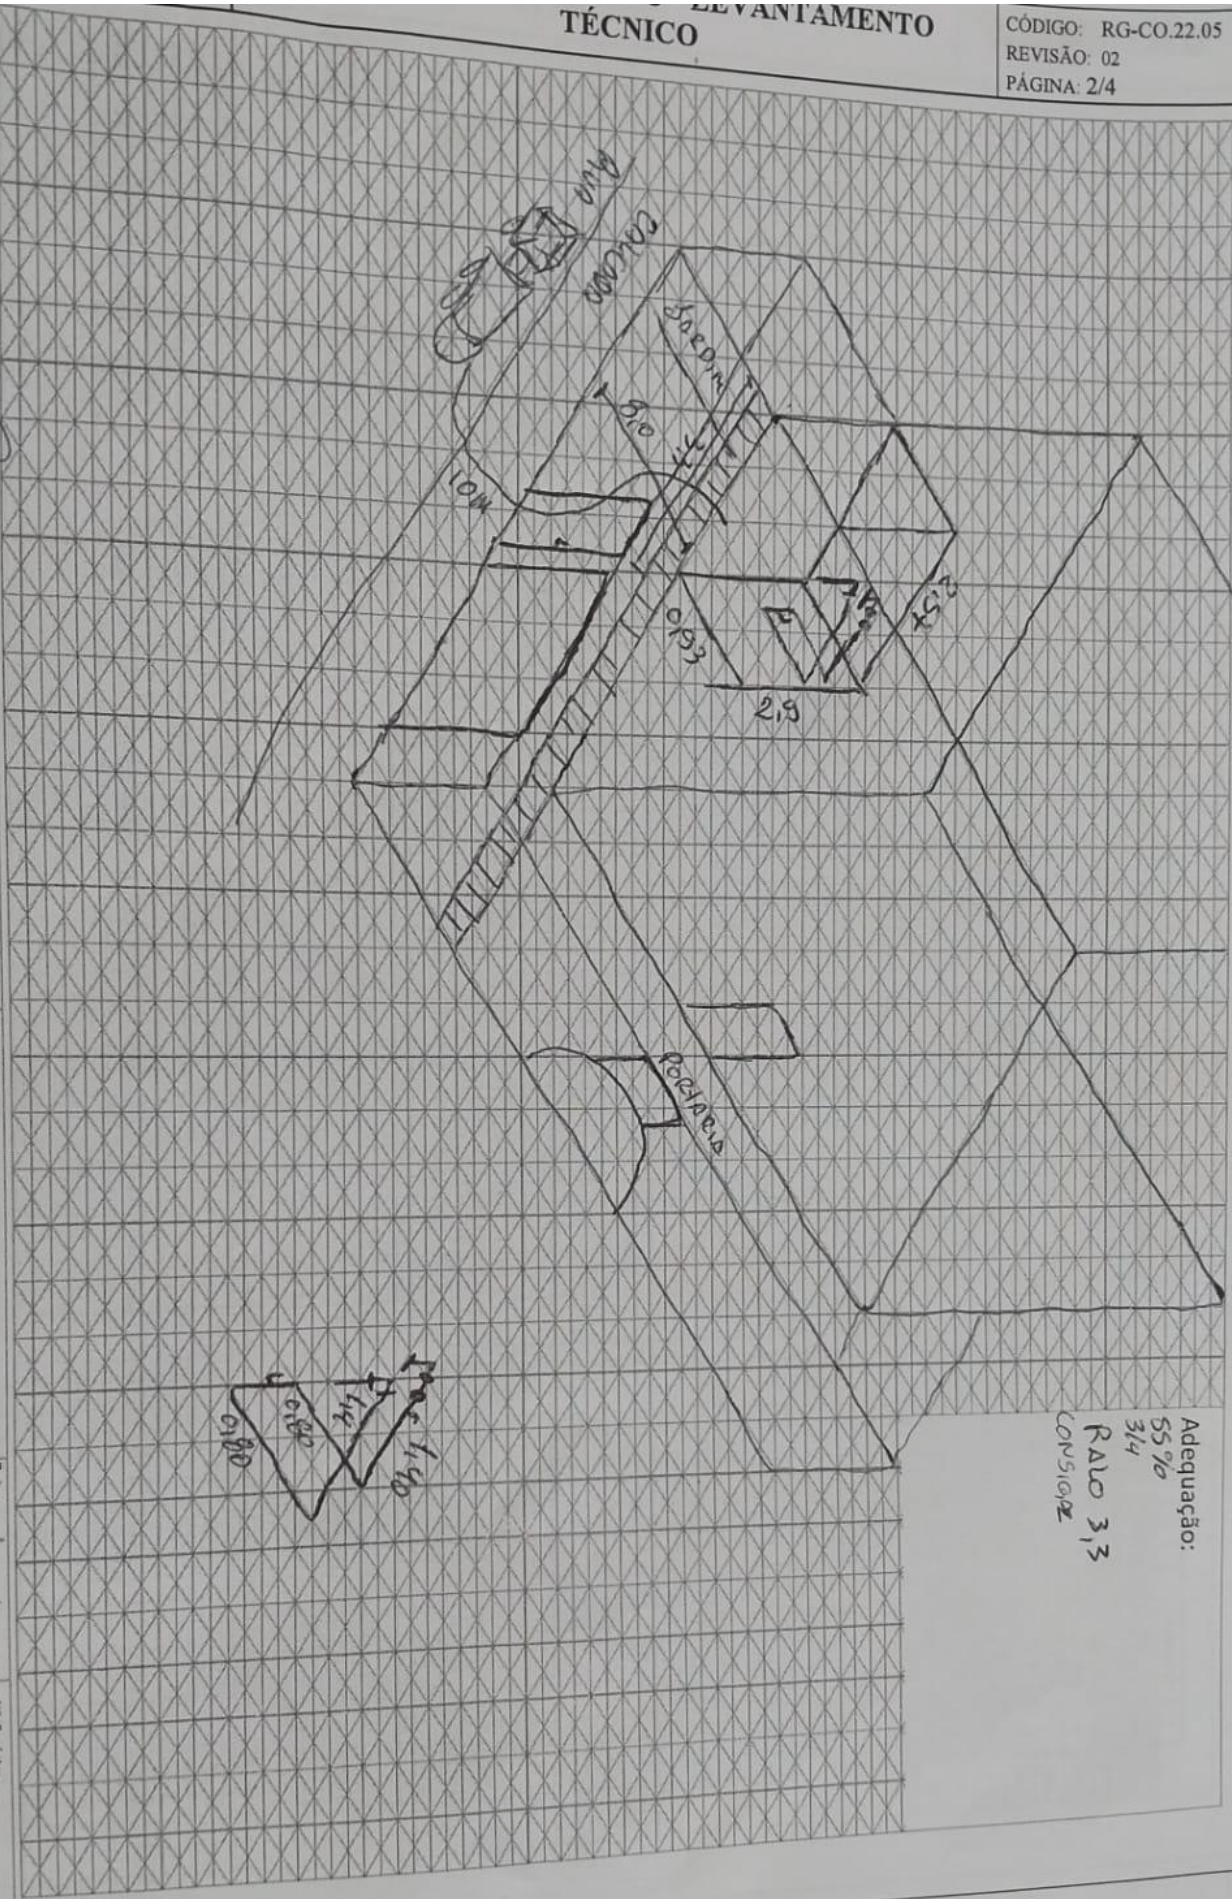

Adequação:
55%
3/4
RALO 3/3
CONSIGAZ

