



NOVO CLIENTE



AS BUILT



ADEQUAÇÃO

INFORMAÇÕES DO CLIENTE (LEVANTAMENTO EM CAMPO)

RAZÃO SOCIAL: LUIS FERNANDO DA COSTA PORTO

ENDEREÇO: RUA JOSE LINS DO REGO

Nº: 491

CIDADE : PELOTAS

BAIRRO: FRAGATA

CEP:93800130

Nº PROJETO: 03.0232. 180568101.01-GE

BASE INSTALADA.: 180568101.01

Normas Aplicáveis:	x	NBR13523	x	NBR15526		NBR15358		NBR 14024
Outras normas:						Data da Visita	29/10/24	

Descritivo da central de gás (Levantamento em campo):**PROPOSTO: 01 B 190**

Cliente terá de construir central civil para atender os distanciamentos no local novo da central.

Cliente terá de ser informado das alterações e agendamento da obra por e-mail, pois na hora da visita não estava presente e nem consegui contato.

Informações dos pontos novos foi feita pelo funcionário que pegou com a esposa do dono.

REGULARIZACAO CLIENTE:

- CONSTRUÇÃO DA CIVIL
- INSTALAR EXTINTOR

PRAZO: A COMBINAR**ACESSO TANQUES: FACIL****MELHORA DATA: A COMBINAR****TEMPO DE OBRA: 01 TURNO****TRAJETO MANGUEIRA:18 MTS**

LINK : <https://app2.auvo.com.br/informacoes/tarefa/b01cdc90-7944-4c99-8f20-d5a30a3bafc3?chave=qm6ROObdY53EhWfVZ4jj-Q>

Fotos amplas da central de gás + adequações (Mínimo 2 fotos + adequações):



local atual



local da central





rede existente



local onde vamos interligar a rede vindo da central nova , atrás dos fornos



local do ponto do fogão, vamos pegar da rede existente datas da prateleira de pão




rede atrás da prateleira de pão

Nome Projetista:

WAGNER

Nome Cliente:XXX

Tel.:-----

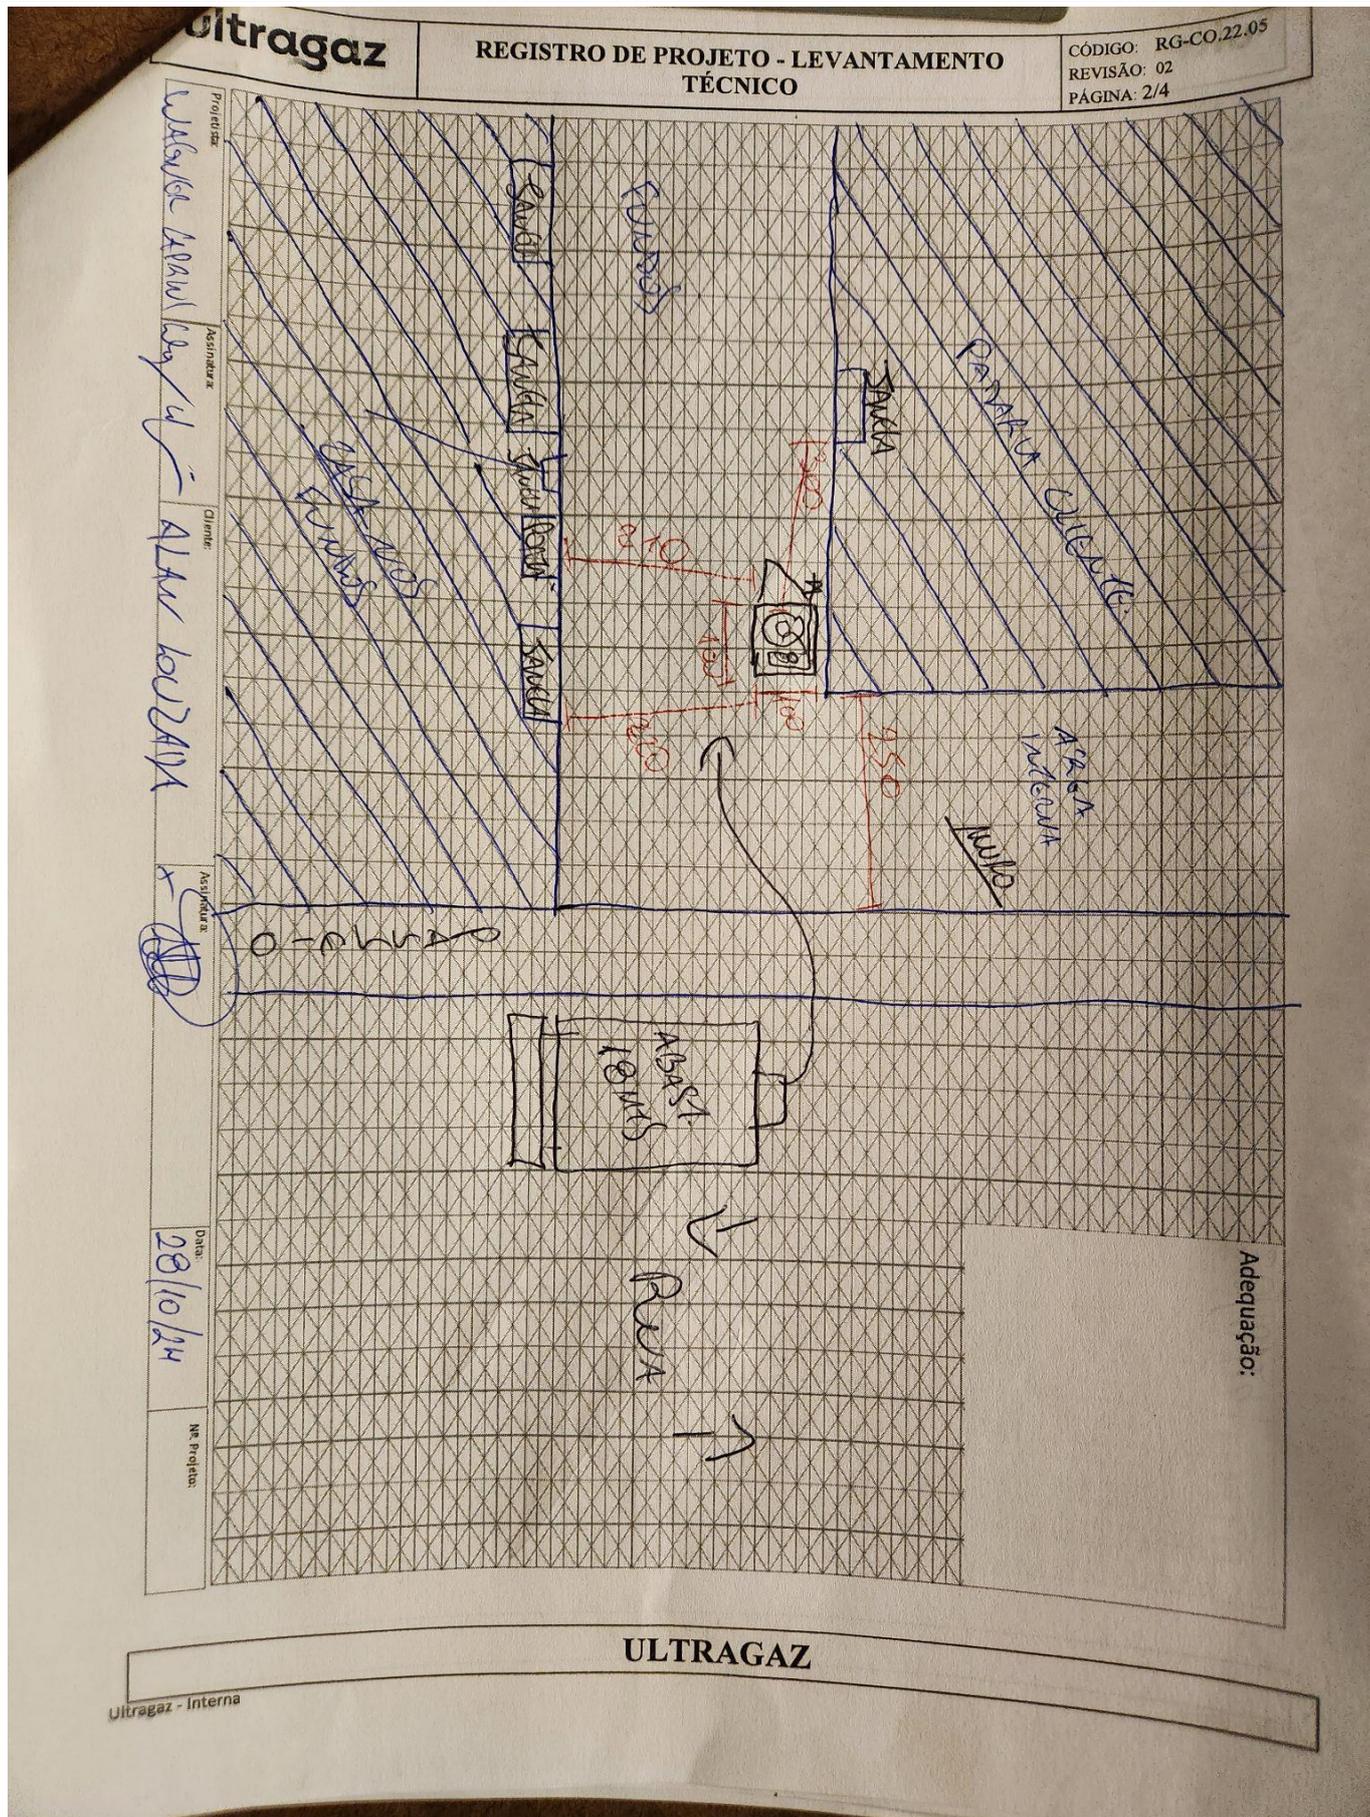

ultragaz

REGISTRO DE PROJETO - LEVANTAMENTO
TÉCNICO

REV. 02


Assinatura: *[Signature]*

Cliente: *ALAN LUIZ ZANDA*

Assinatura: *[Signature]*

Data: *28/10/24*

Nº Projeto:

Adequação:

ULTRAGAZ

Ultragaz - Interna

