

NOVO CLIENTE

AS BUILT

ADEQUAÇÃO

INFORMAÇÕES DO CLIENTE (LEVANTAMENTO EM CAMPO)

RAZÃO SOCIAL: CONDOMINIO EDIFICIO TOBIAS BARRETO

ENDEREÇO: RUA TOBIAS BARRETO

Nº: 302

CIDADE: PORTO ALEGRE

BAIRRO: PARTENON

CEP: 90660370

Nº PROJETO: 03.0232. 2406247468.01-ge

BASE INSTALADA: 2406247468.01

Normas Aplicáveis:	x	NBR13523	x	NBR15526		NBR15358		NBR 14024
Outras normas:						Data da Visita		

Descritivo da central de gás (Levantamento em campo):**PROPOSTO: 02 B 190**

Central ok para a montagem. Existe um portão onde será efetuado o abastecimento e outro por onde os cilindros deverão passar. Montagem poderá ser feita apenas, na segunda quarta ou sexta a partir das 13horas até as 17horas

REGULARIZACAO CLIENTE: NENHUMA**PRAZO: NA****ACESSO TANQUES: FACIL****MELHORA DATA: Na segunda, quarta, ou sexta a partir das 13horas até as 17horas****TEMPO DE OBRA: 1 TURNO****TRAJETO MANGUEIRA: 12MTS**

Fotos amplas da central de gás + adequações (Mínimo 2 fotos + adequações):

ABASTECIMENTO



TRAJETO CILINDROS




TRAJETO CILINDROS



CENTRAL



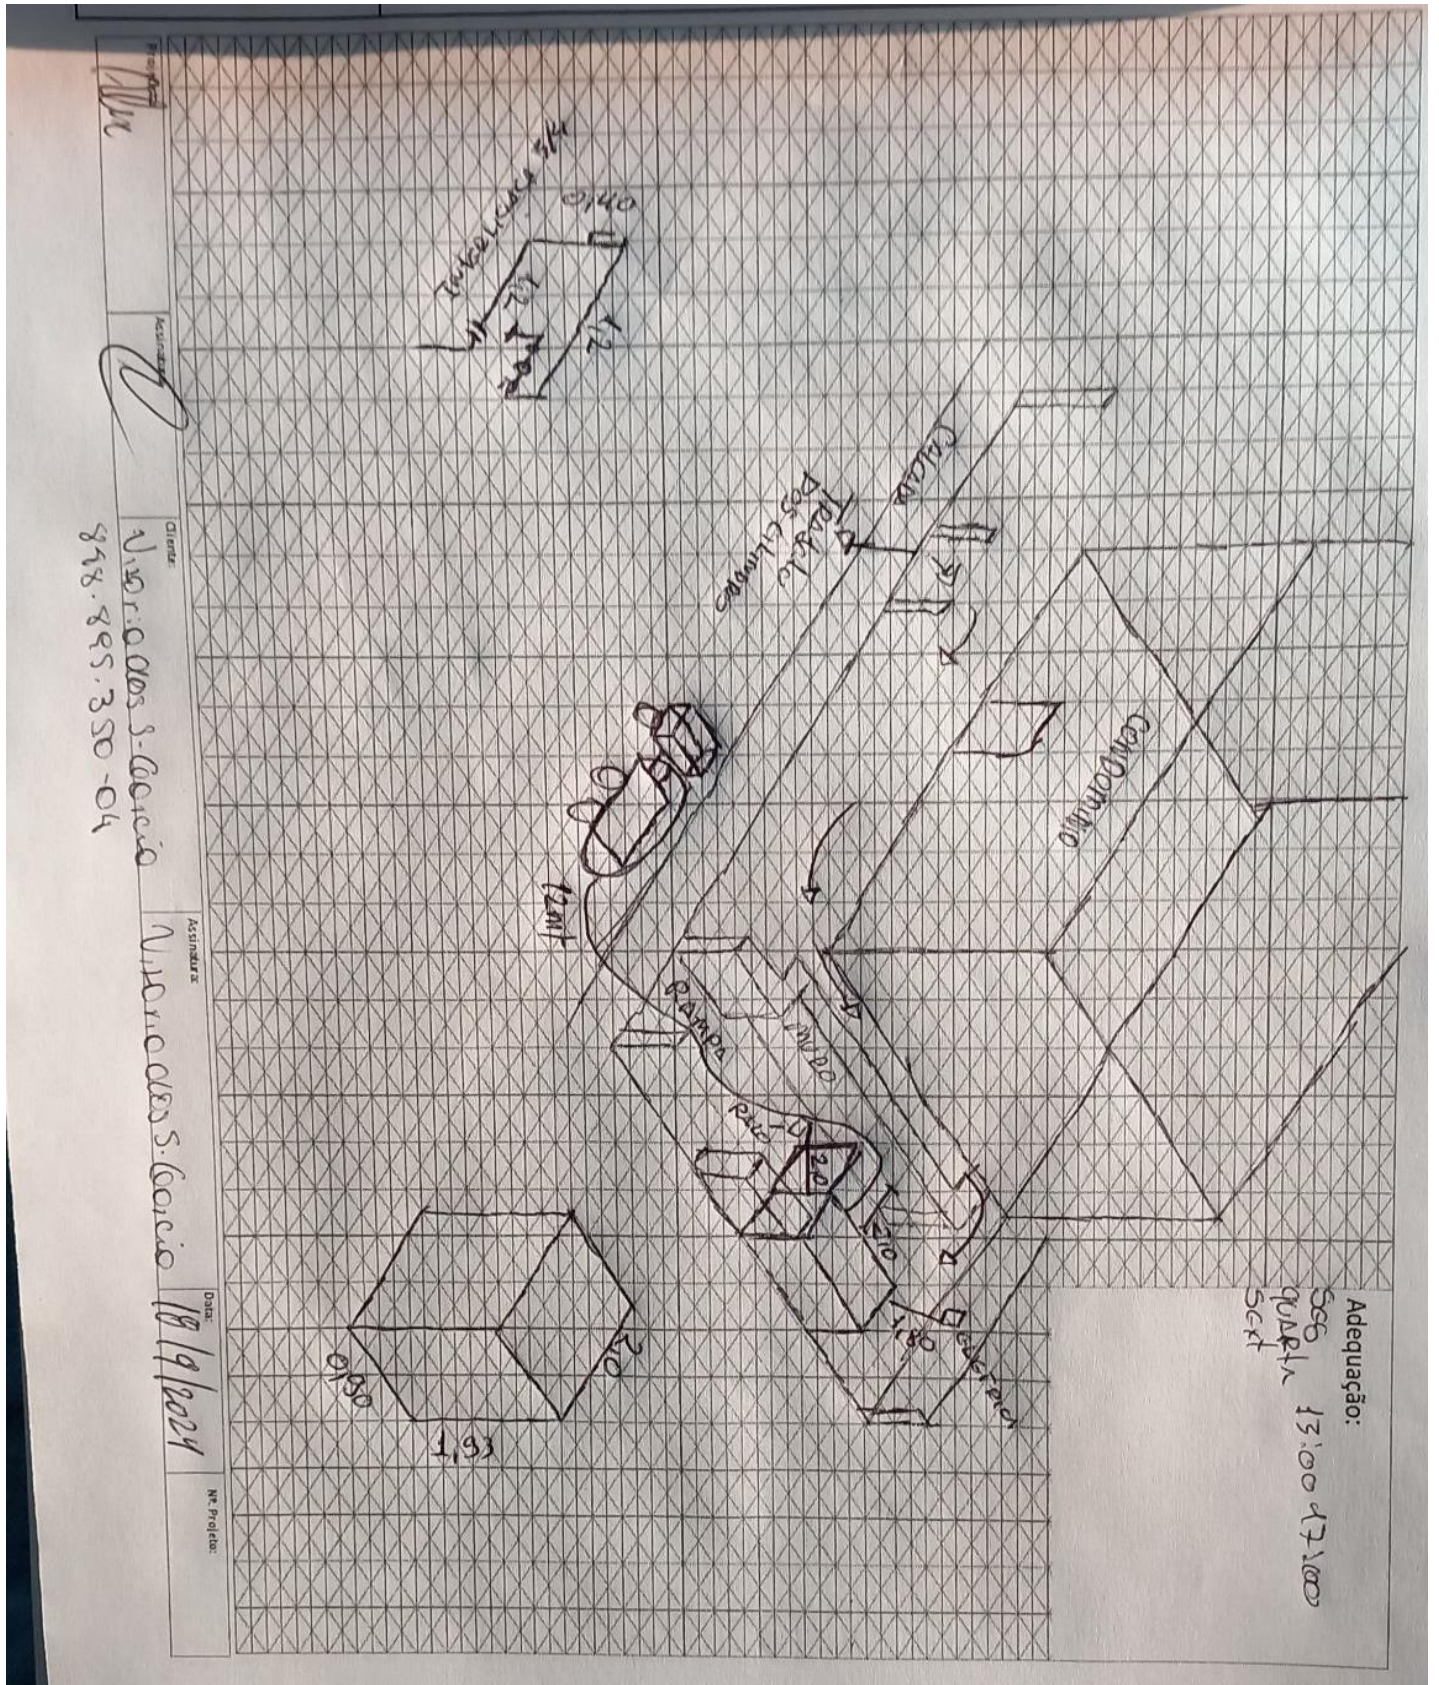

Cliente: Vitor Odeas S. Garcia
948.895.350-04

Assinatura: Vitor Odeas S. Garcia

Data: 18/10/2024

Nº Projeto:

Nome Projetista: ALEX

Nome Cliente: XXX

Tel.: -----

