

NOVO CLIENTE

AS BUILT

ADEQUAÇÃO

INFORMAÇÕES DO CLIENTE (LEVANTAMENTO EM CAMPO)

RAZÃO SOCIAL: TAGA BAR LTDA ME

ENDEREÇO: R GARIBALDI

Nº: 109

CIDADE: GRAMADO

BAIRRO: CENTRO

CEP: 95670000

Nº PROJETO: 03.0232.2407249532.01-GE

BASE INSTALADA: 2407249532.01

Normas Aplicáveis:	x	NBR13523	x	NBR15526		NBR15358		NBR 14024
Outras normas:						Data da Visita		24/09/24

Descritivo da central de gás (Levantamento em campo):**PROPOSTO: 01 B 190 + 10 MTS DE REDE + UP**

Cliente não estava no local na hora da visita, ele autorizou que entrasse no pátio do estabelecimento, e mandou uma foto do local que queria que fosse instalada a UP. Mas o local indicado não atendia o distanciamento de uma câmera do vizinho, então realocamos a central dando os distanciamentos da câmera e da janela, cliente deverá abrir uma vala de 0,40 cm pra travessia do tubo. Cliente deverá construir uma base de concreto de 1,10x1,10

REGULARIZACAO CLIENTE:

- CONSTRUÇÃO DE BASE PARA UP 1,10X1,10
- ABERTURA DE VALA
- RETIRAR MADEIRAS DO ENTORNO DA CENTRAL

PRAZO: ACOMPANHAR**ACESSO TANQUES: FACIL****MELHORA DATA: A COMBINAR****TEMPO DE OBRA: 0 TURNO****TRAJETO MANGUEIRA: 33MTS**Link : <https://app2.auvo.com.br/informacoes/tarefa/75563b3d-bb50-441b-b4f4-faf223dccb3d?chave=m7pAVe47SfoChkA91sHBnw>

Fotos amplas da central de gás + adequações (Mínimo 2 fotos + adequações):



Nome Projetista: ALEX

Nome Cliente:XXXX

Tel.:-----

Projeto: *[Handwritten Signature]*


Assinatura: *[Handwritten Signature]*

Cliente: *[Handwritten Signature]*

Assinatura: *[Handwritten Signature]*


Data: 24/9/2024
Nr. Projeto: 03.0232.24072495

32.0166

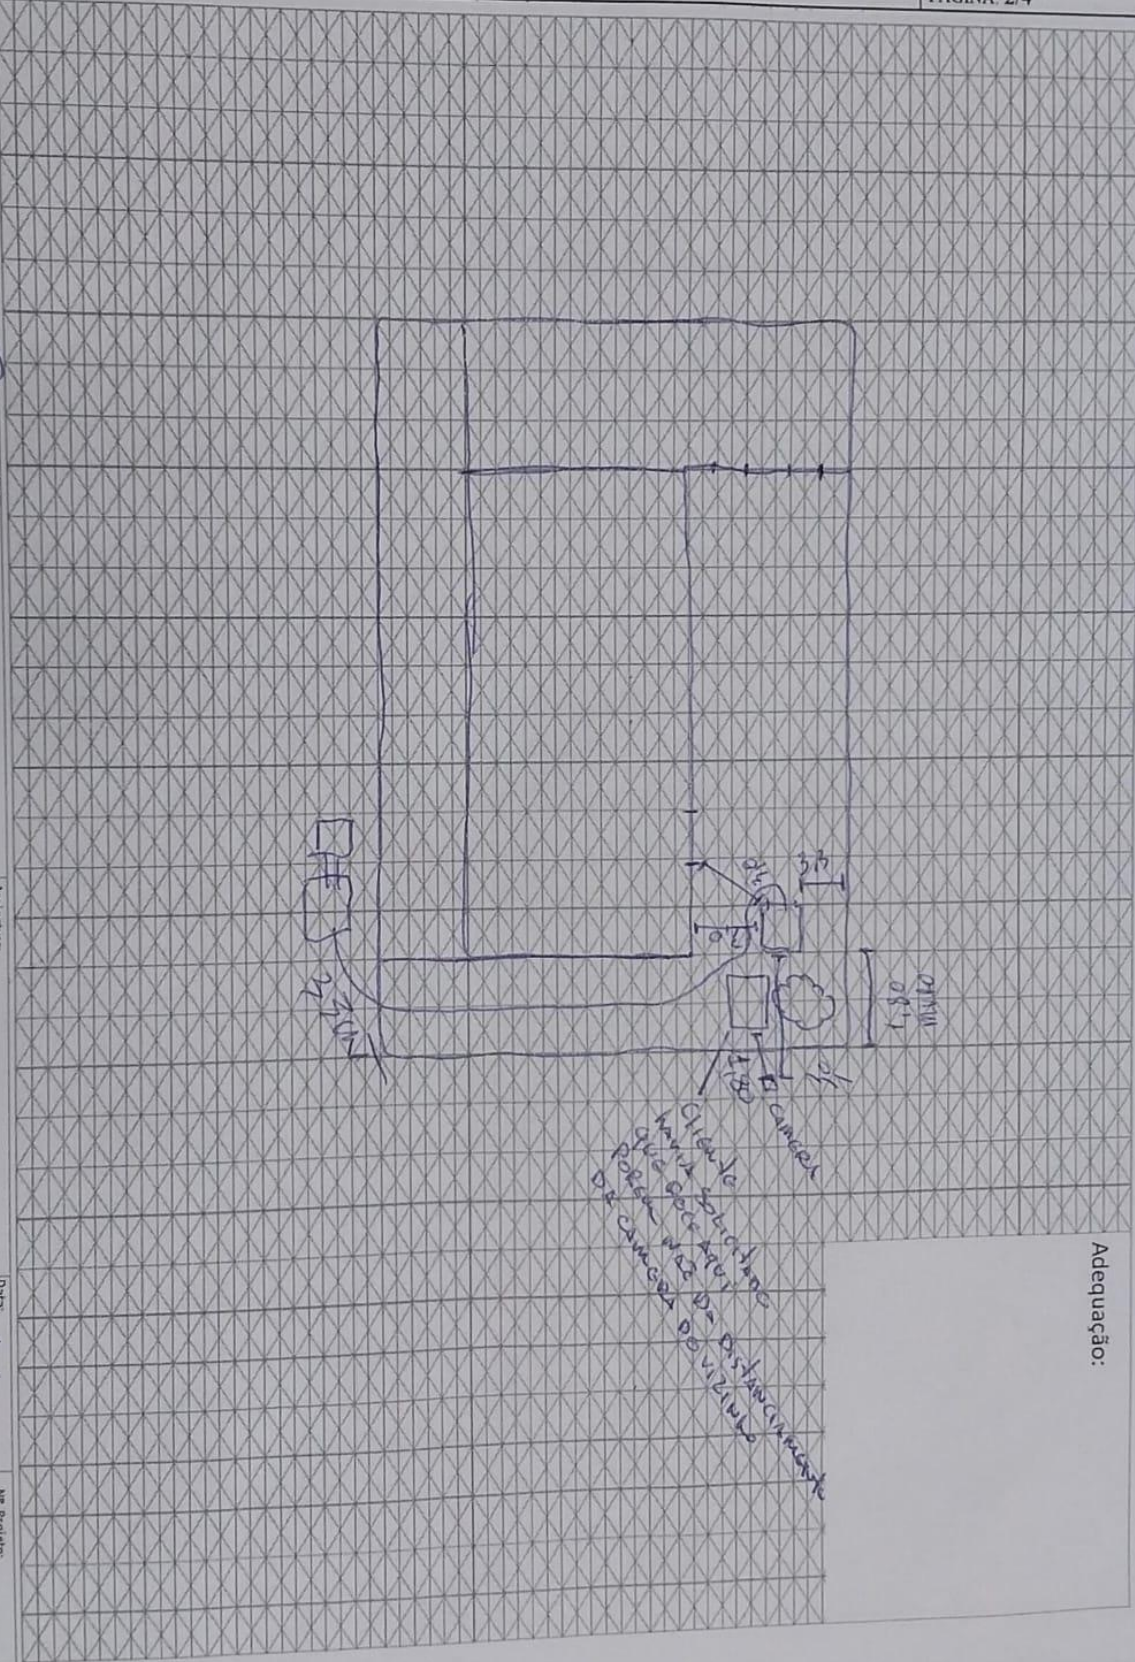

Adequação:

ULTRAGAZ

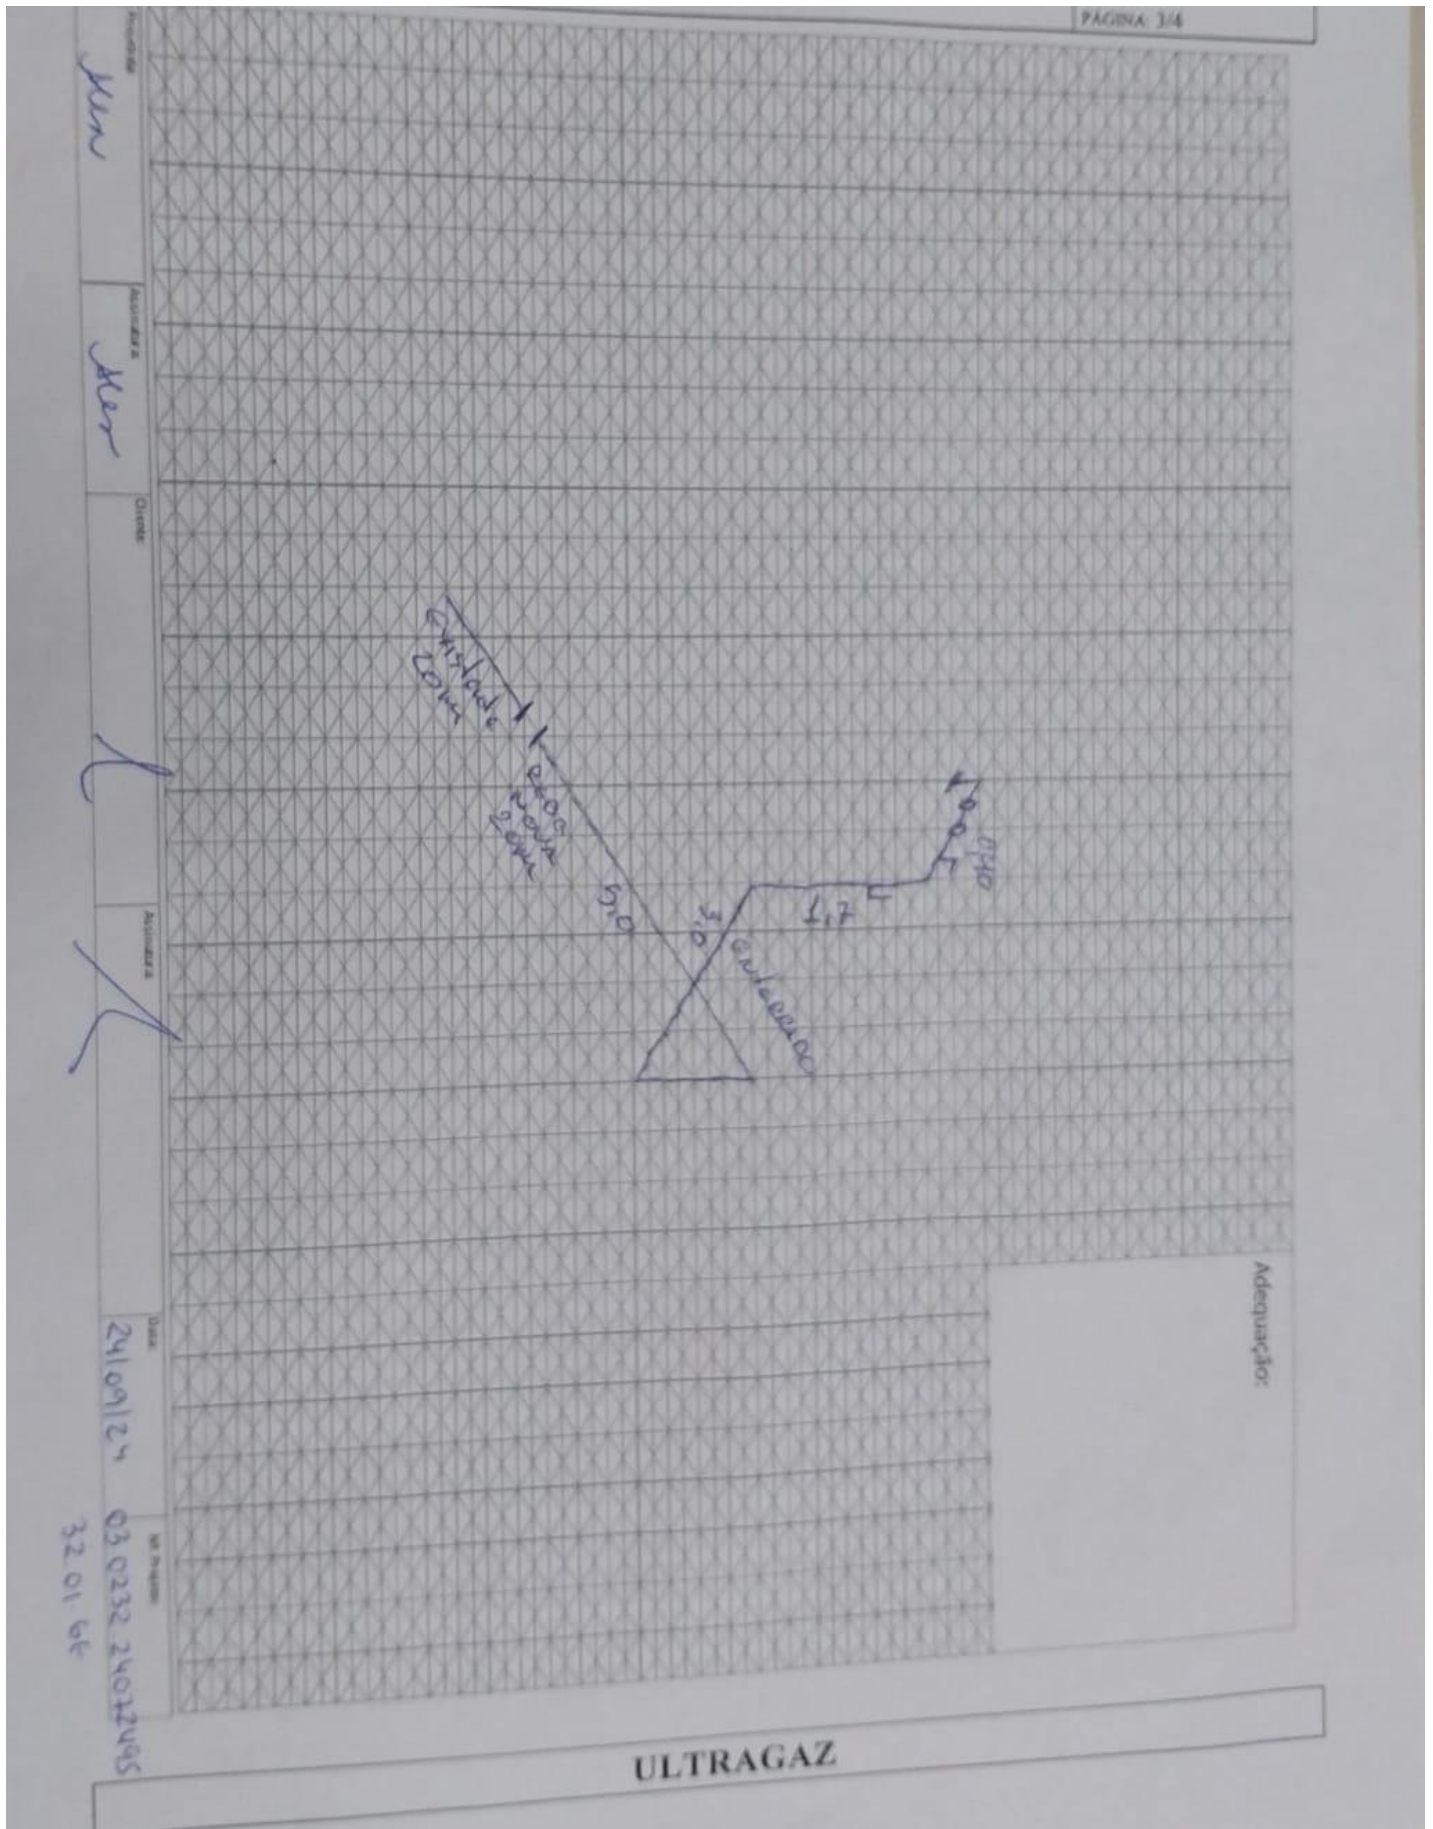

LISTA DE MATERIAIS DA OBRA

ULTRAGAZ

