

NOVO CLIENTE



AS BUILT



ADEQUAÇÃO

INFORMAÇÕES DO CLIENTE (LEVANTAMENTO EM CAMPO)

RAZÃO SOCIAL: MAXFORT ATACADO E VAREJO LTDA

ENDEREÇO: RUA JOAO TONDIN

Nº: 312

CIDADE: CAMPO BOM

BAIRRO: INDUSTRIAL

CEP: 93700000

Nº PROJETO: 03.0232.2408255761.01-GE

BASE INSTALADA: 2408255761.01

Normas Aplicáveis:	<input checked="" type="checkbox"/>	NBR13523	<input checked="" type="checkbox"/>	NBR15526		NBR15358		NBR 14024
Outras normas:						Data da Visita		16/09/2024

Descritivo da central de gás (Levantamento em campo):




Central deverá ser construída em um dos lados do prédio local e bem amplo, trecho terá um parte enterrada abertura será pelo cliente após rede será praticamente toda pelo Pipe rack onde passa as rede da câmara fria. Todo trajeto iremos andar por cima da estrutura de chapa. Acesso do tanque fácil. Trajeto da mangueira 7 metros.

PENDENCIAS:

1. Construir central
2. Abrir valeta para tubulação enterrada
3. Instalar 2 extintores

Fotos amplas da central de gás + adequações (Mínimo 2 fotos + adequações):

ULTRAGAZ

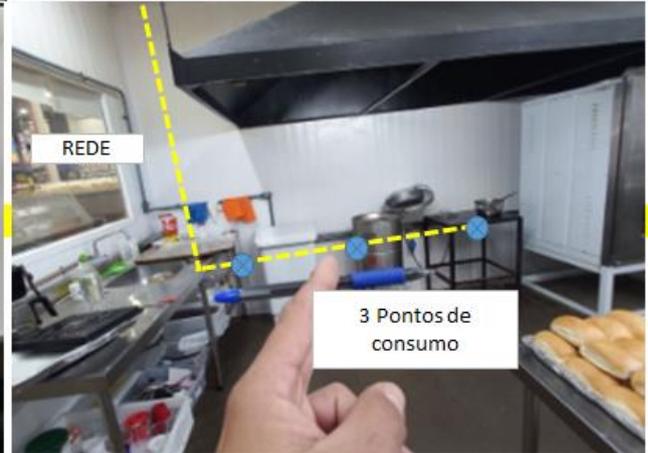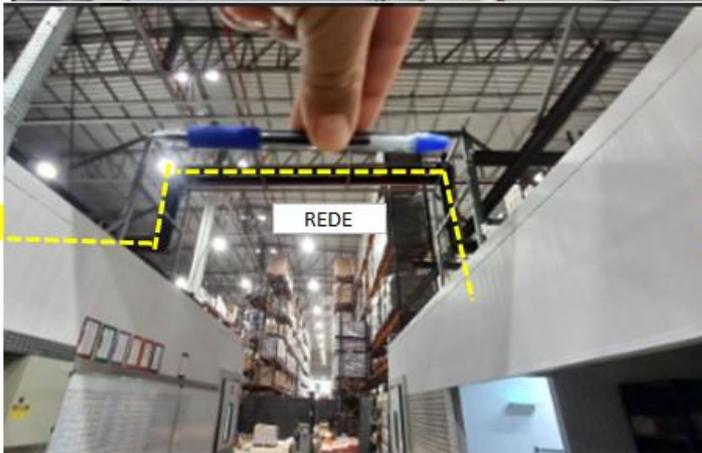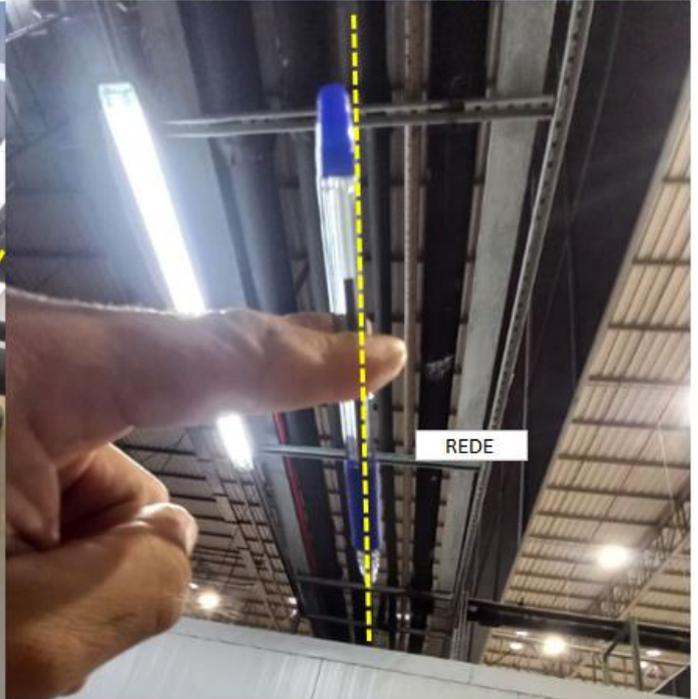

Nome Projetista: ALEX

Nome Cliente:

Tel.:

ULTRAGAZ

Proj. por: *Mr. Sando*

Assinatura: *[Signature]*


Cliente: *MARCOS MARCO*

Assinatura: *[Signature]*

Data: *16/9/2024*

Nº Projeto:

61 024 126 41030

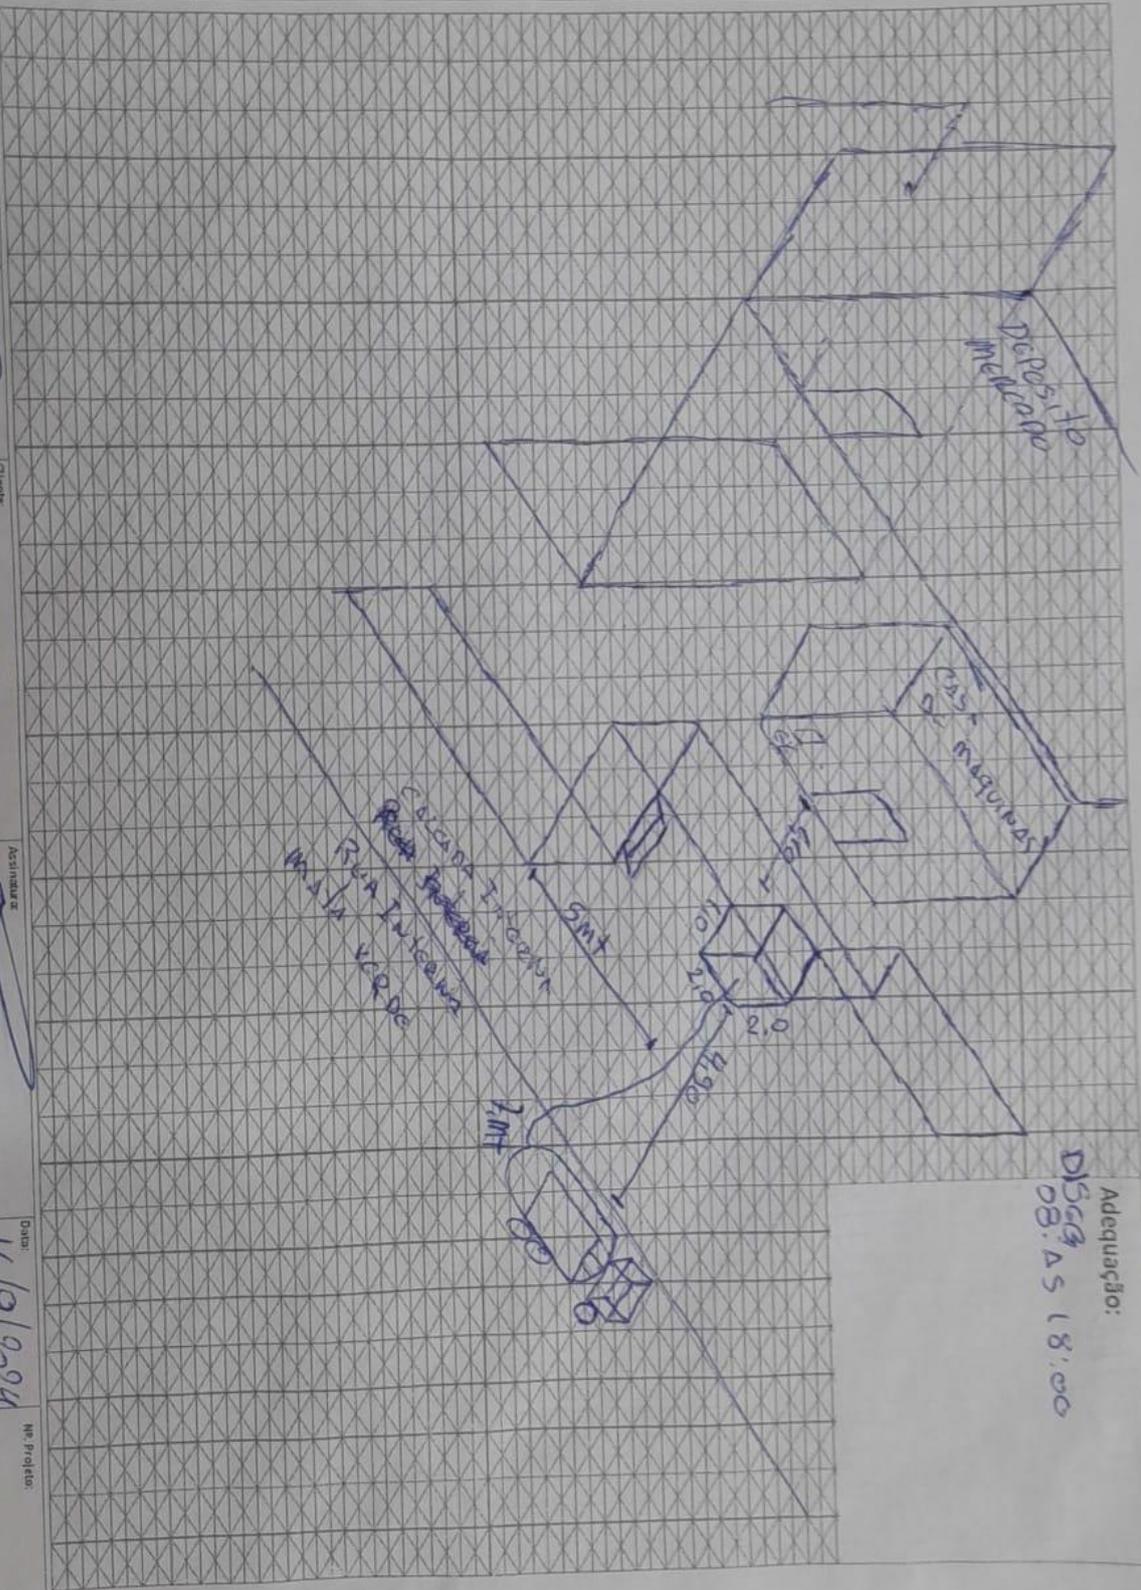

Adequação:
D1564
08:15 18:00

MARCO S
99622 8224

Projeto: *Alta Santa*


Assinatura: *[Signature]*

Cliente: *Mário Moreno*

Assinatura: *[Signature]*

Data: *16/9/2024*

NR Projeto:

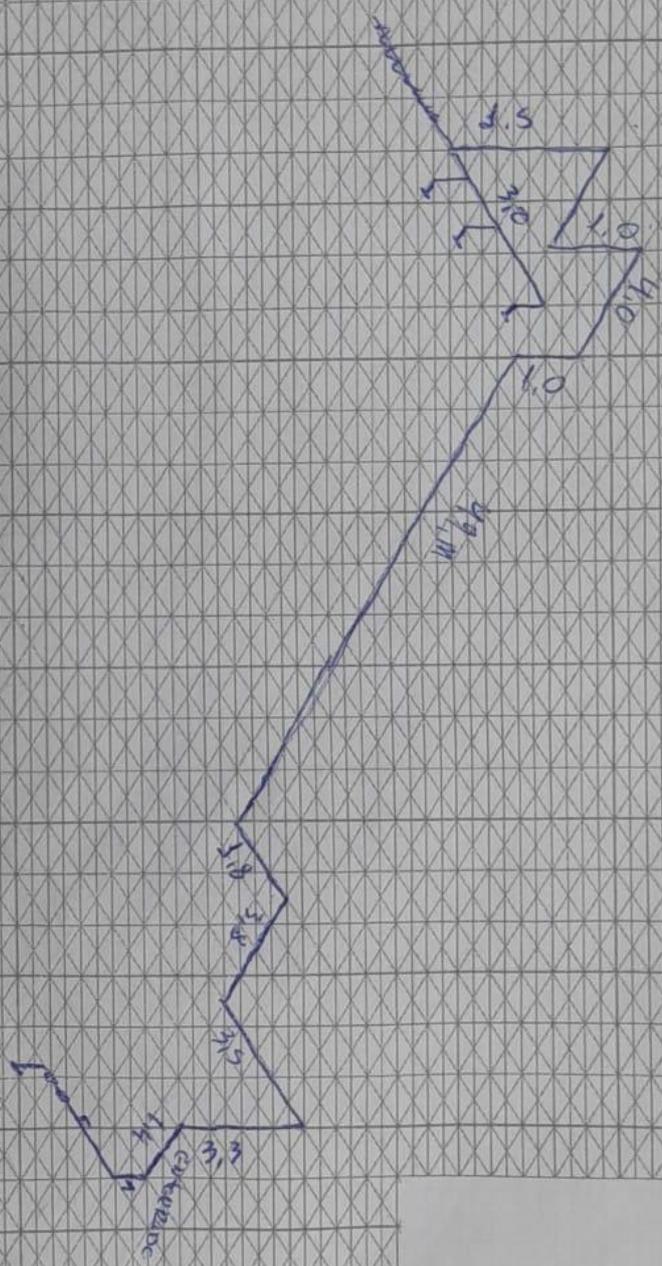

Adequação:

