



NOVO CLIENTE



AS BUILT



ADEQUAÇÃO

INFORMAÇÕES DO CLIENTE (LEVANTAMENTO EM CAMPO)

RAZÃO SOCIAL: PARADISO INCORPORADORA LTDA

ENDEREÇO: RUA DR MONTAURY

Nº: 402

CIDADE : FLORES DA CUNHA

BAIRRO: CENTRO

CEP: 92310430

Nº PROJETO: 03.0232. 2409257163.01

BASE INSTALADA: 2409257163.01

Normas Aplicáveis:	x	NBR13523	x	NBR15526		NBR15358		NBR 14024
Outras normas:						Data da Visita		23/10/24

Descritivo da central de gás (Levantamento em campo):**PROPOSTO: 02 B 190**

Chegando no local não havia nenhum responsável, porém onde fica a central estava aberto o acesso. Vistoriada a central onde visto que falta portão extintores. O corredor de acesso até a central tem apenas 1 metro, provavelmente terá dificuldade de passar com o carrinho da ultragaz, se isso acontecer os tanques deverá ser transportado por giros. Relatando que a mangueira de abastecimento irá passar pelo corredor e existe um painel elétrico com porta

REGULARIZACAO CLIENTE:

- INSTALAR PORTAO
- INSTALAR EXTINTORES

PRAZO: ACOMPANHAR**ACESSO TANQUES: CORREDOR COM UM 1 DE LARGURA****MELHORA DATA: A COMBINAR****TEMPO DE OBRA: 01TURNO****TRAJETO MANGUEIRA: 03 MTS**LINK : <https://app2.auvo.com.br/informacoes/tarefa/510a1aae-5891-4fbd-bfc9-08c9e0e9a6bf?chave=vr1OGdBcrFBosuM51SEzeA>


Fotos amplas da central de gás + adequações (Mínimo 2 fotos + adequações):



Nome Projetista: ALEX

Nome Cliente:XXX

Tel.:-----

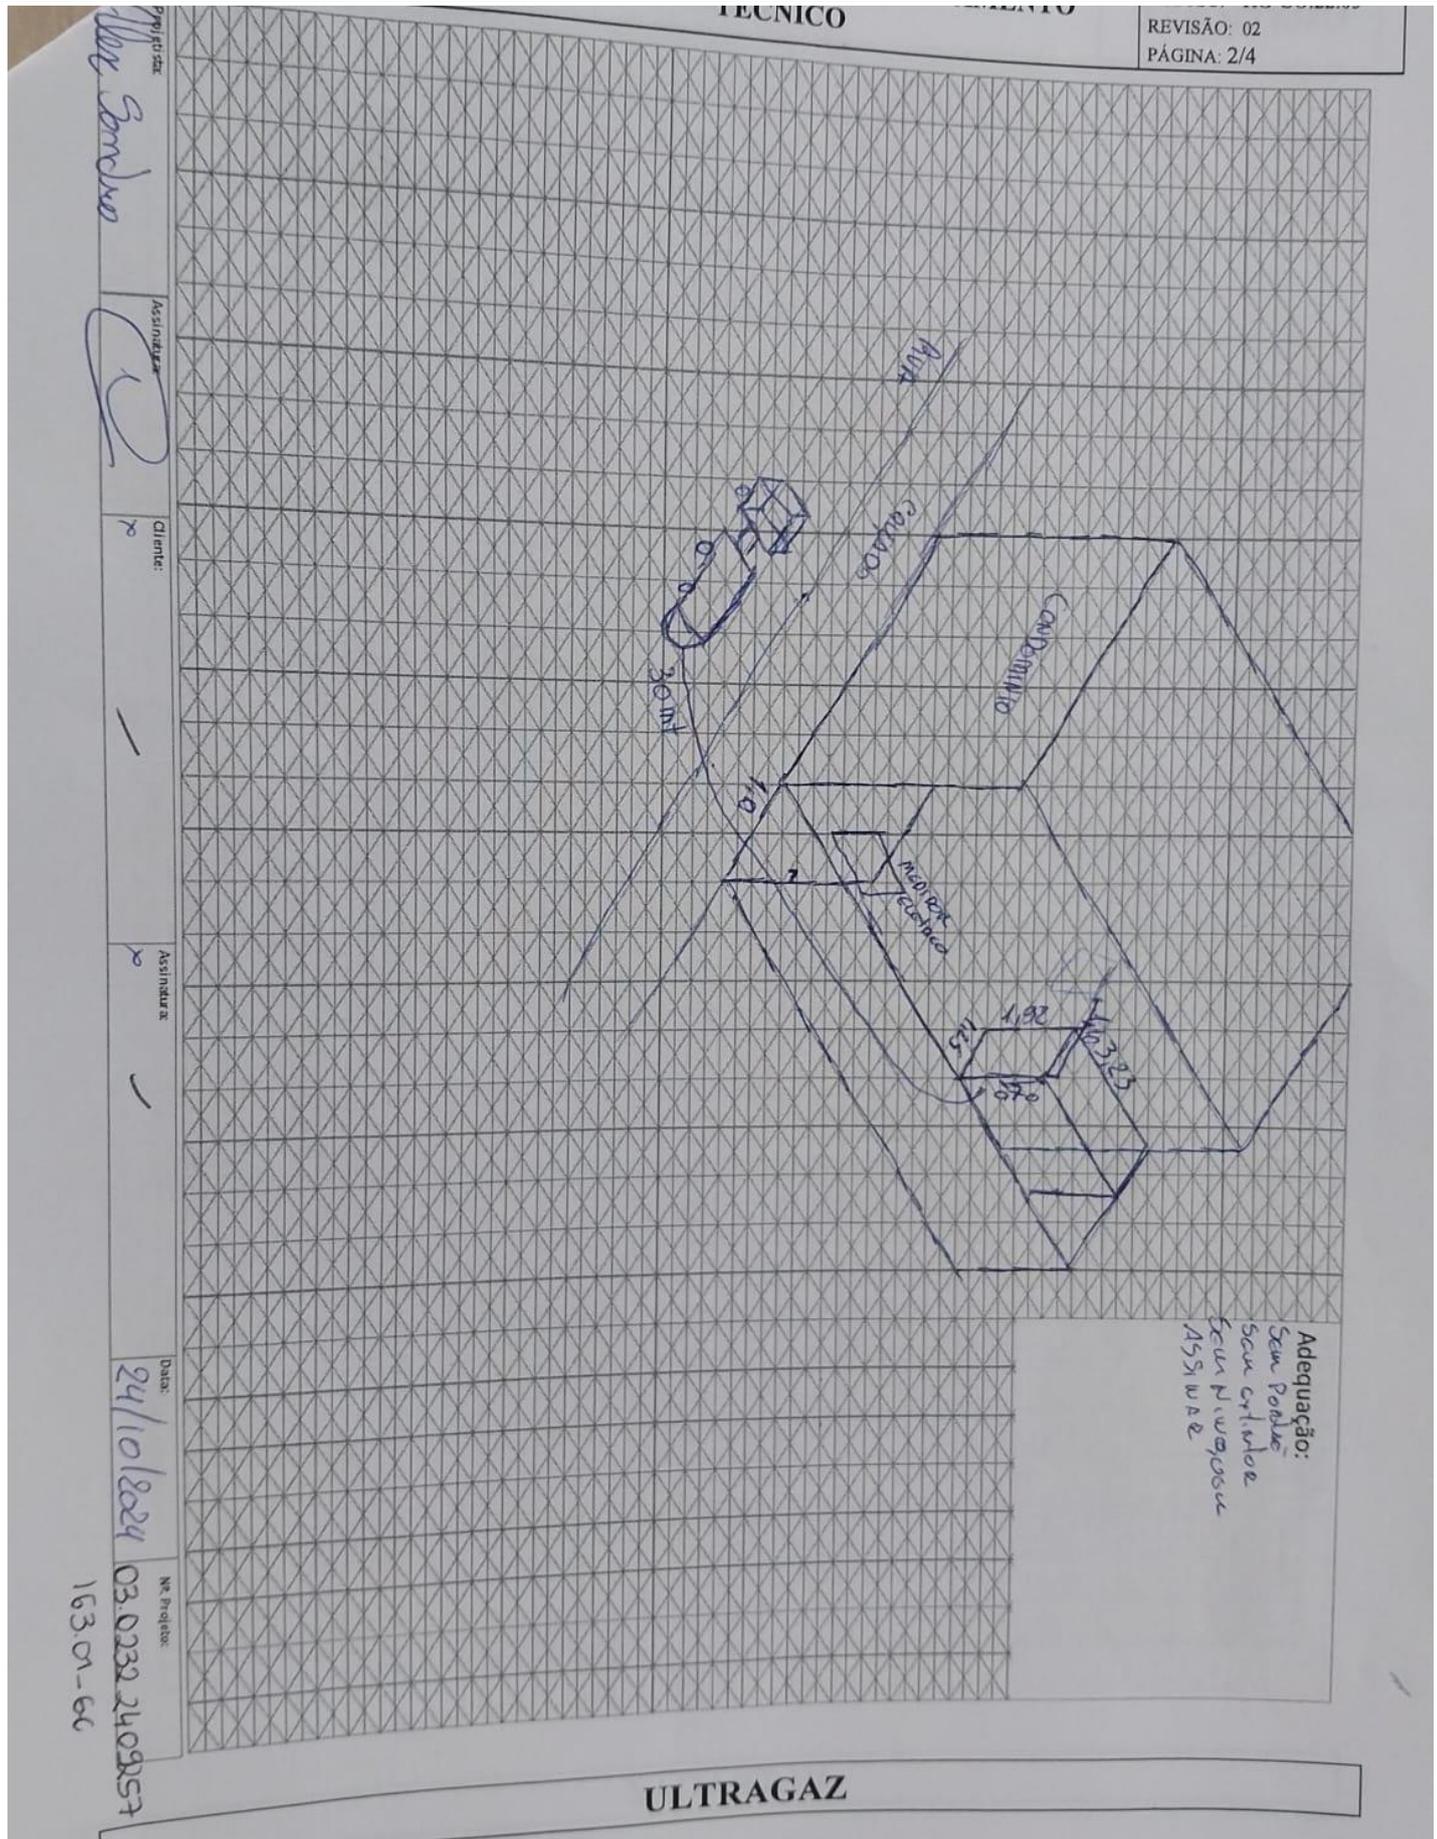

LISTA DE MATERIAIS DA OBRA

ULTRAGAZ

