



NOVO CLIENTE



AS BUILT



ADEQUAÇÃO

INFORMAÇÕES DO CLIENTE (LEVANTAMENTO EM CAMPO)

RAZÃO SOCIAL: PASTENOR LTDA ME

ENDEREÇO: AV ASSIS BRASIL

Nº:4863

CIDADE: PORTO ALEGRE

BAIRRO: SARANDI

CEP: 91110001

Nº PROJETO: 03.0232. 2407250405.01

BASE INSTALADA: 2408255595.01

Normas Aplicáveis: NBR13523 NBR15526 NBR15358 NBR 14024

Outras normas:

Data da Visita

08/10/24

Descritivo da central de gás (Levantamento em campo):**PROPOSTO: 04 B 190 59 mts+08 PONTOS DE CONSUMO**

Cliente irá construir a central no fundo do estabelecimento. A rede da central até o empreendimento deverá ser enterrada com uma profundidade de 70cm, pois terá passagem de carro. O caminhão de abastecimento irá entrar até um trecho do estabelecimento, cliente irá construir um piso polido nesta entrada, cliente indicou que o caminhão entrasse por este caminho. Até foi dado a sugestão de abrir uma janela no muro pra que se passa a mangueira, mas o cliente informou que não irá abrir nada e sim que o caminha entrasse pelo local que dá no estacionamento. Internamente a rede irá ficar por baixo do piso apenas um trecho após já iria ficar aparente não temos locais certos ainda dos pontos de distância.

REGULARIZACAO CLIENTE:

- CONSTRUÇÃO DA CENTRAL
- INSTALAR EXTINTORES

PRAZO: ACOMPANHAR**ACESSO TANQUES: FACIL ACESSO****MELHORA DATA: QUALQUER DIA EM HORARIO COMERCIAL****TEMPO DE OBRA: 01 DIA****TRAJETO MANGUEIRA: 38 MTS**LINK : <https://app2.auvo.com.br/informacoes/tarefa/6898adfc-7306-4efb-98aa-5fcd9cae0db0?chave=rthfeTR46YcFIVE7KfVIEA>

Fotos amplas da central de gás + adequações (Mínimo 2 fotos + adequações):

Local da entrada do caminhão será feito piso novo pulido cliente autorizou a entrada do caminhão



CENTRAL


Nome Projetista:


ALEX

Nome Cliente:XXX

Tel.:-----

ULTRAGAZ

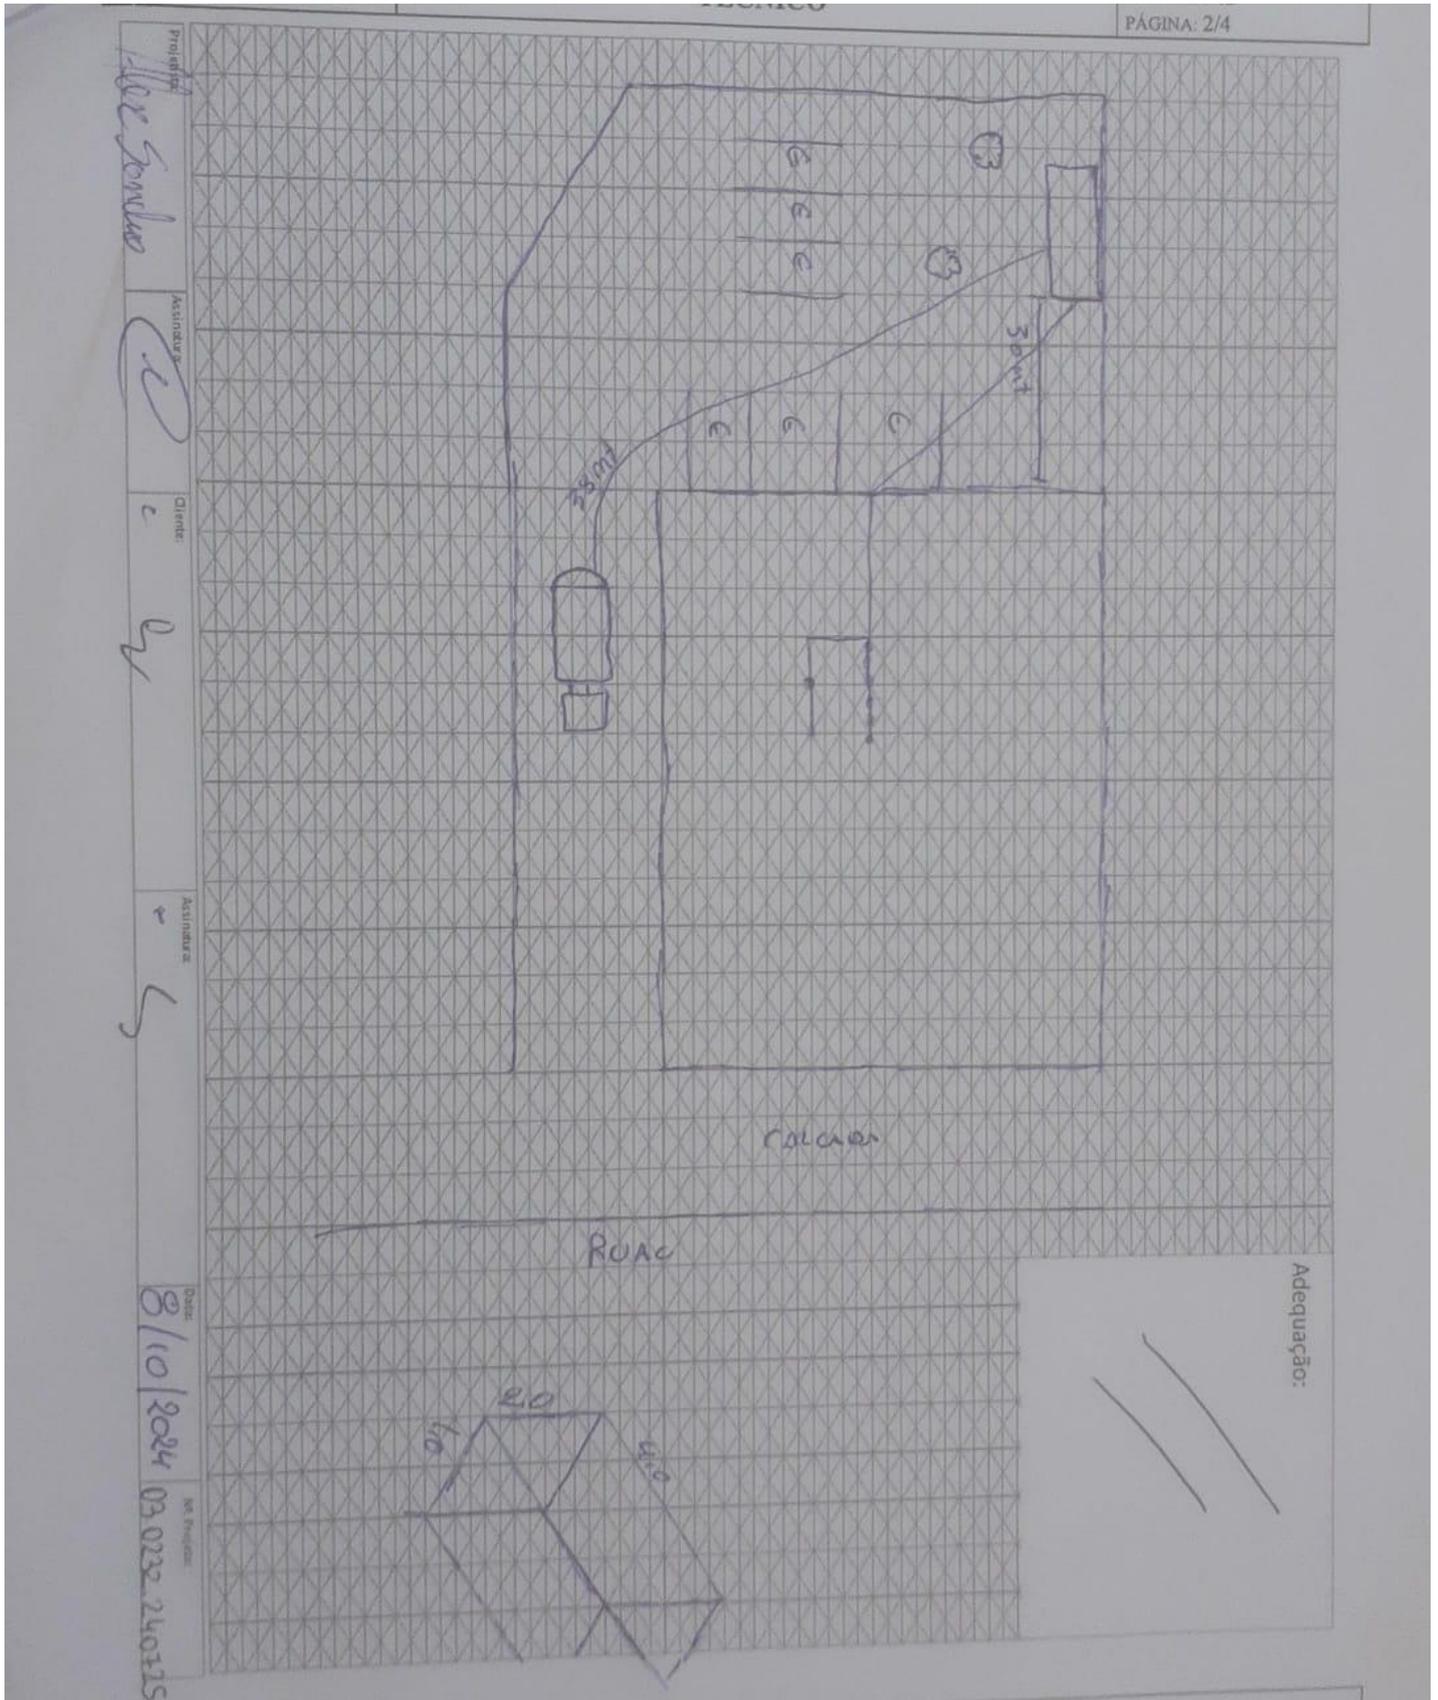

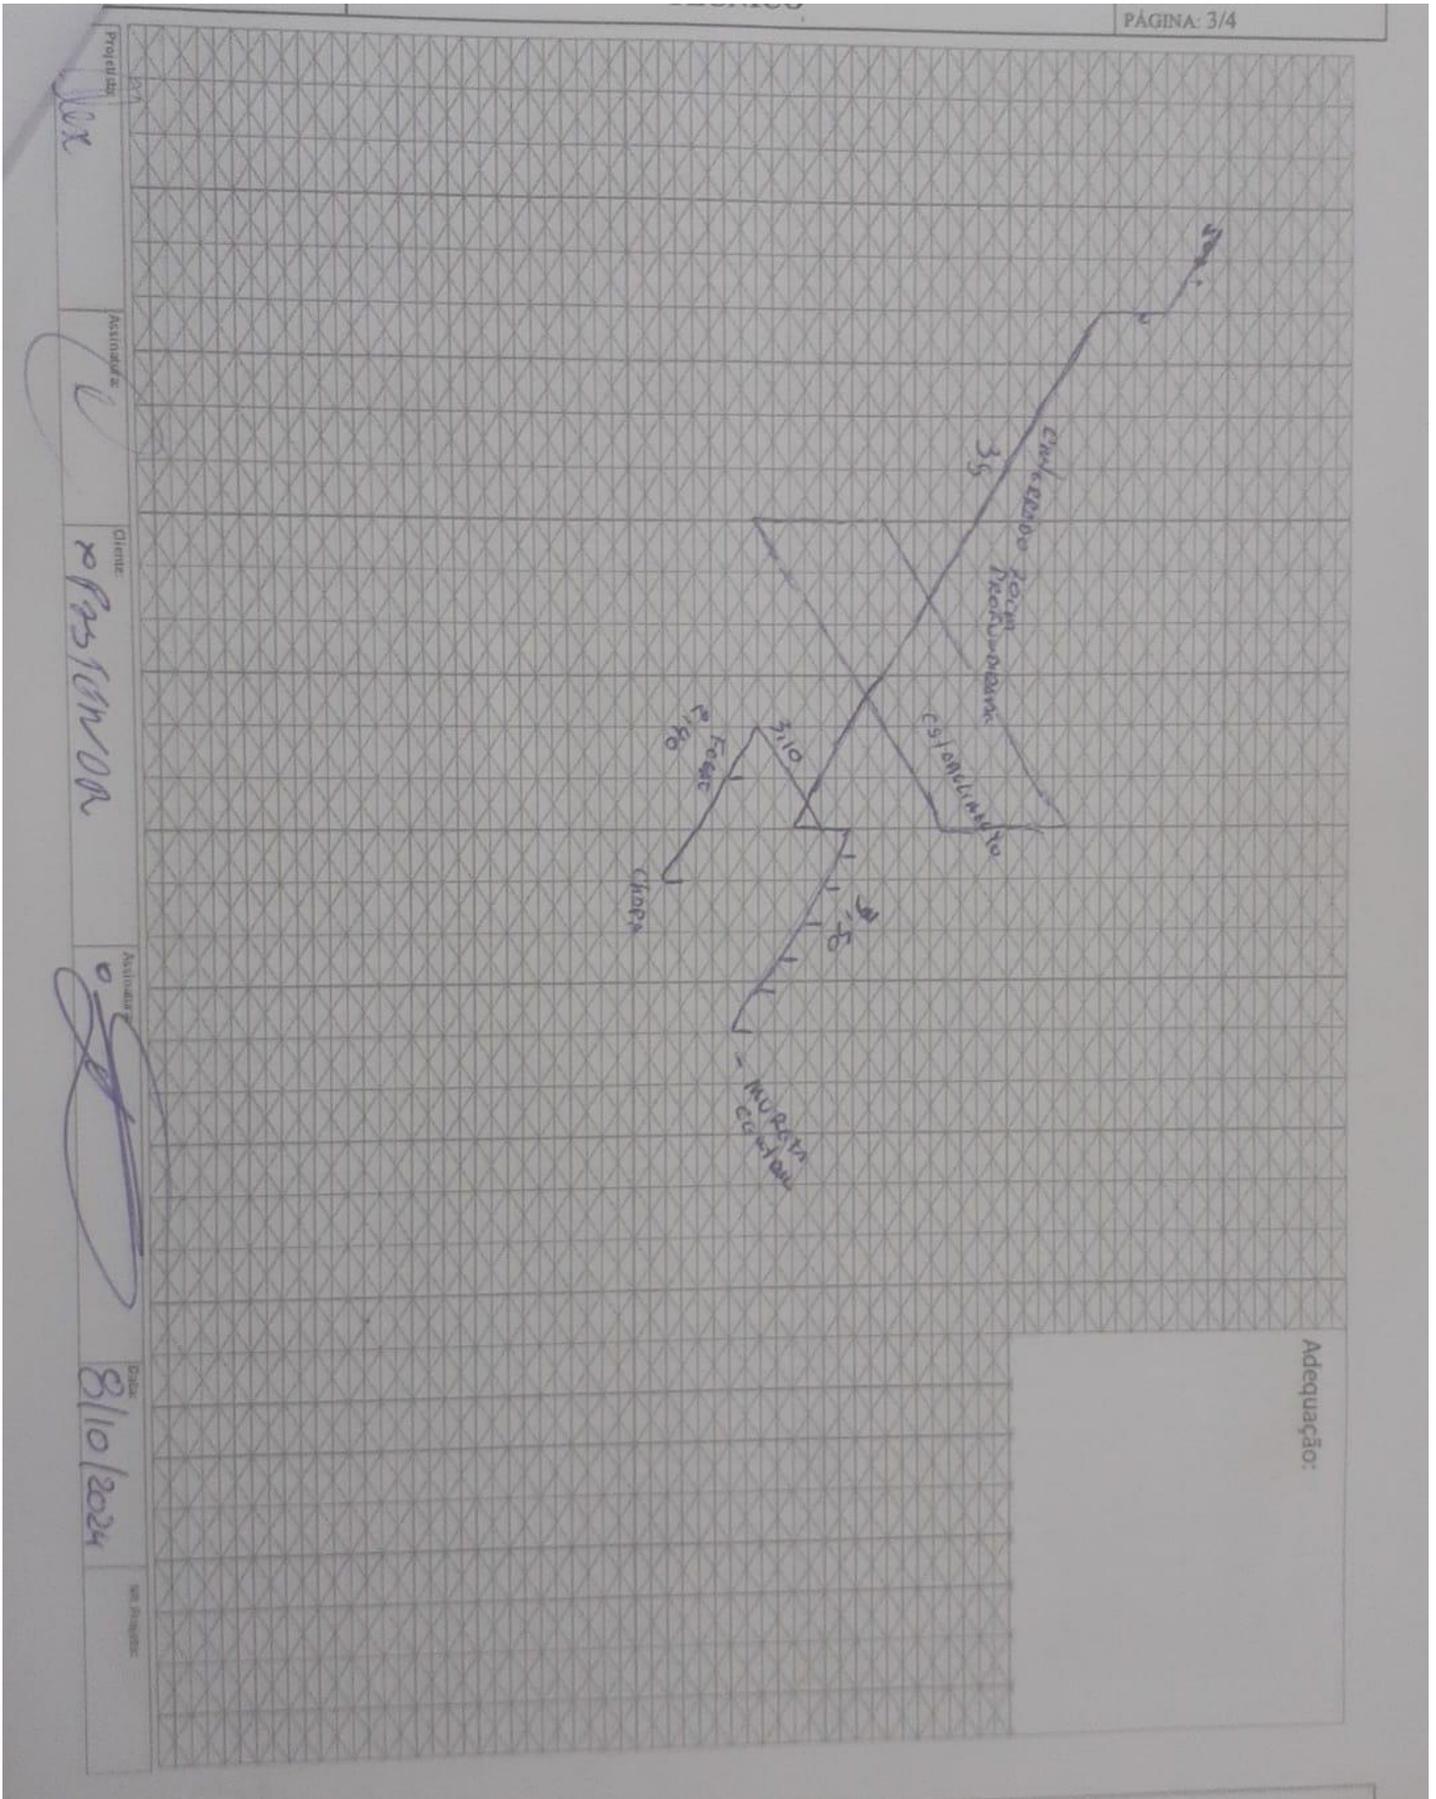

LISTA DE MATERIAIS DA OBRA

ULTRAGAZ

