

NOVO CLIENTE



AS BUILT



ADEQUAÇÃO

INFORMAÇÕES DO CLIENTE (LEVANTAMENTO EM CAMPO)

RAZÃO SOCIAL: PDB PIZZARIA E ENTRETENIMENTO LTDA ME

ENDEREÇO : R MAREC FLORIANO

Nº: 1557

CIDADE: CAXIAS DO SUL

BAIRRO: PIOX

CEP: 95020372

Nº PROJETO: 03.0259.2407249913.01-GE

BASE INSTALADA: 2407249913.01

Normas Aplicáveis:	x	NBR13523	x	NBR15526		NBR15358		NBR 14024
Outras normas:						Data da Visita	29-08-24	

Descritivo da central de gás (Levantamento em campo):

PROPOSTO: Instalação central 2b190 + 70M REDE + 4 PONTO CONSUMO

REGULARIZACAO CLIENTE:

- Abrir furo na laje para passar tubulação
- Fazer rampa para acesso a central – De grau de 30cm na entrada da central



PRAZO: Sem prazo ainda.

ACESSO TANQUES: Facil acesso.

MELHORA DATA: Alinhar com cliente

TEMPO DE OBRA: 1 dia

TRAJETO MANGUEIRA: 10 MTS

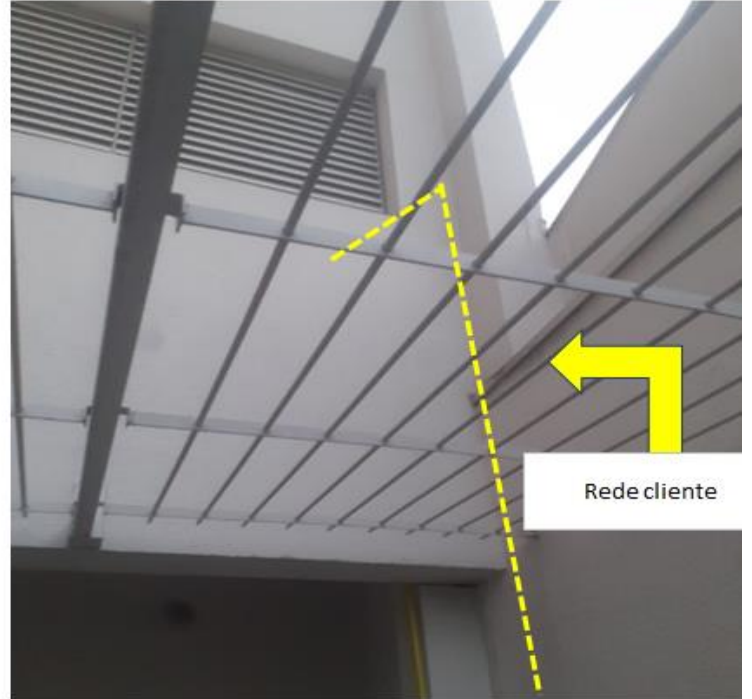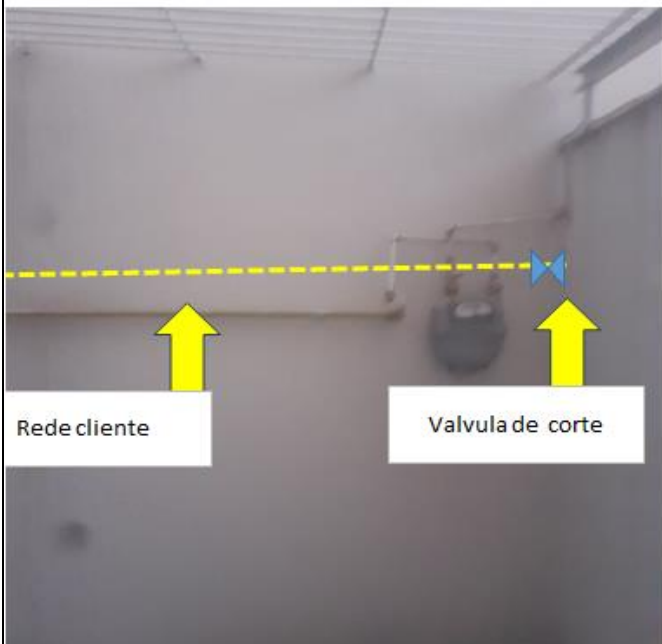



ultragaz

REGISTRO DE PROJETO - LEVANTAMENTO
TÉCNICO

CÓDIGO: RG-CO.22.05
REVISÃO: 02
PÁGINA: 3/4

Projetista
Mecenas


Assinatura


Cliente
x PAVÃO LAIN

Assinatura


Data
29/08

em Projeto

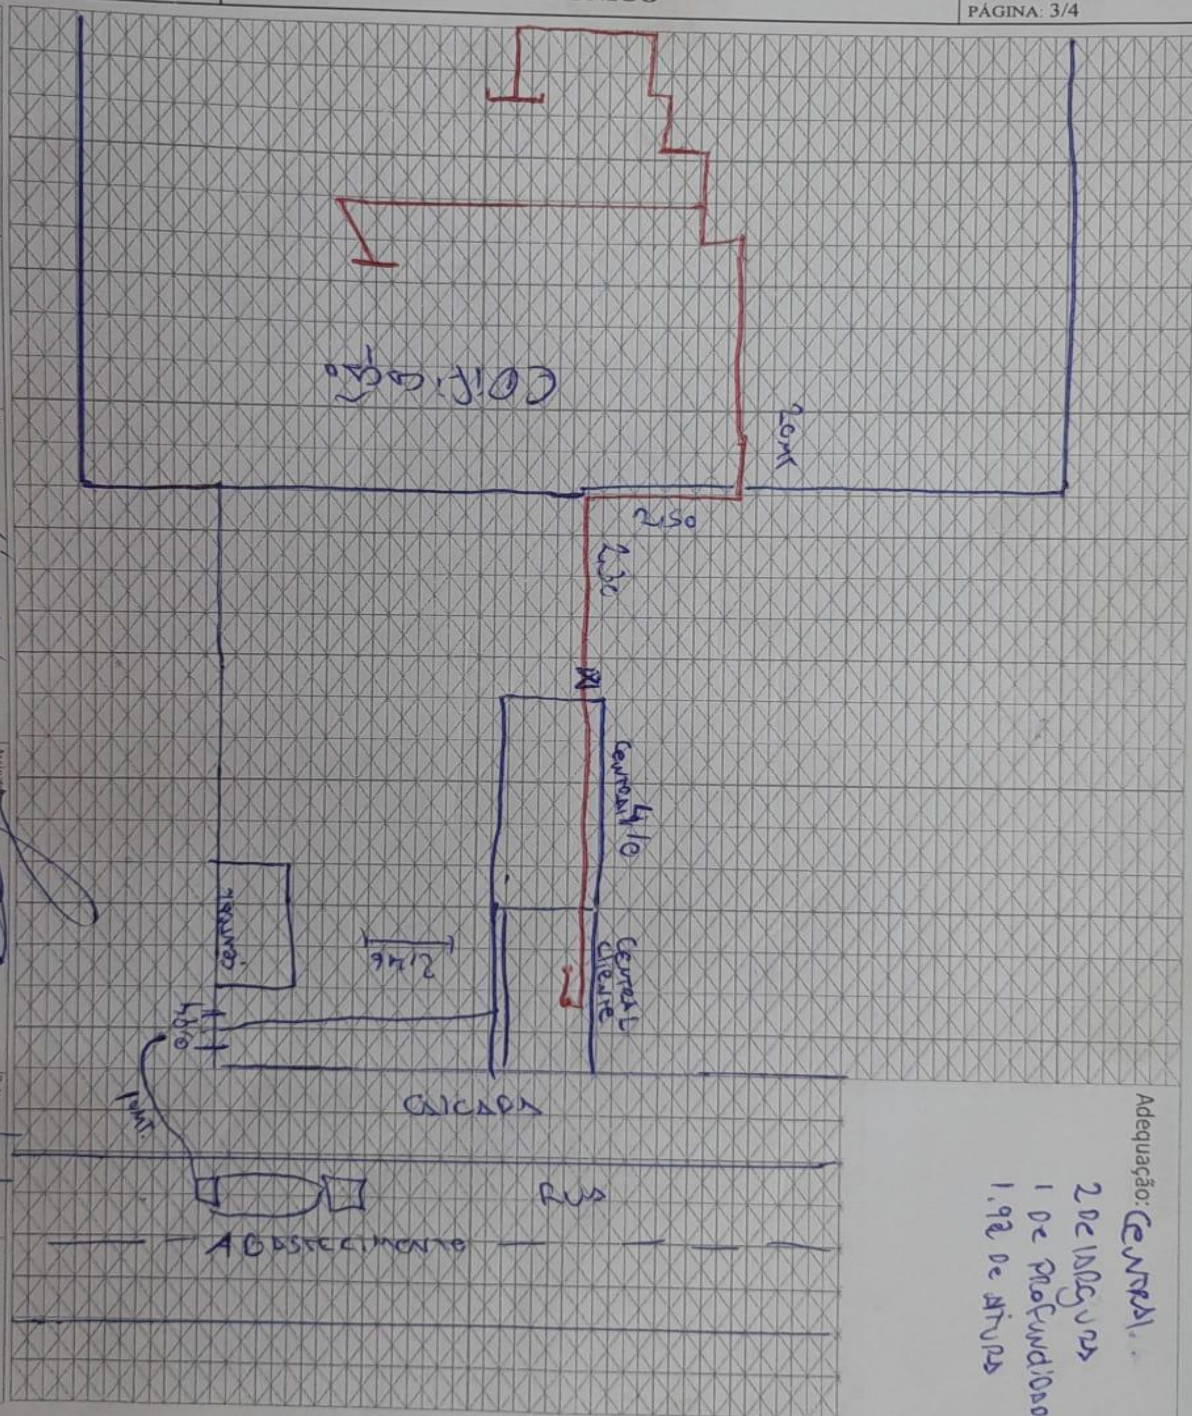

Adequação: CENTRAL,
1 de profundidade
1,92 de altura

Ultragaz - Interna

ULTRAGAZ

