X NOVO CLIENTE			AS BUILT		ADEQUA	ADEQUAÇÃO			
INFORMAÇÕES DO CLIENTE (LEVANTAMENTO EM CAMPO)									
RAZÃO SOCIAL: RESIDENCIAL CELIDE BARTELLI									
ENDEREÇO: RUA SCHNEIDER N°: 960									
CIDADE: FARROUPILHA				BAIRRO: VICENTINA	CEP:	CEP: 95172054			
N° PROJETO: 03.0259.2408255196.01-GE			BASE INSTALADA: 2408255196.01						
Normas Aplicáveis:	X	NBR13523	X	NBR15526	NBR15358	NBR 14024			
Outras normas:					Data da Visita	16/09/2024			
Descritivo da central de gás (Levantamento em campo):									

Cliente precisa instalar 2 extintores, parada de gás apartir das 14horas dia a ser tratado com o cliente. Trajeto da mangueira 10 metros. Fácil acesso dos tanques.

## **PENDENCIAS:**

1. Instalar 2 extintores.


## Fotos amplas da central de gás + adequações (Mínimo 2 fotos + adequações):







Nome Projetista: Nome Cliente: Tel.:
--------------------------------------

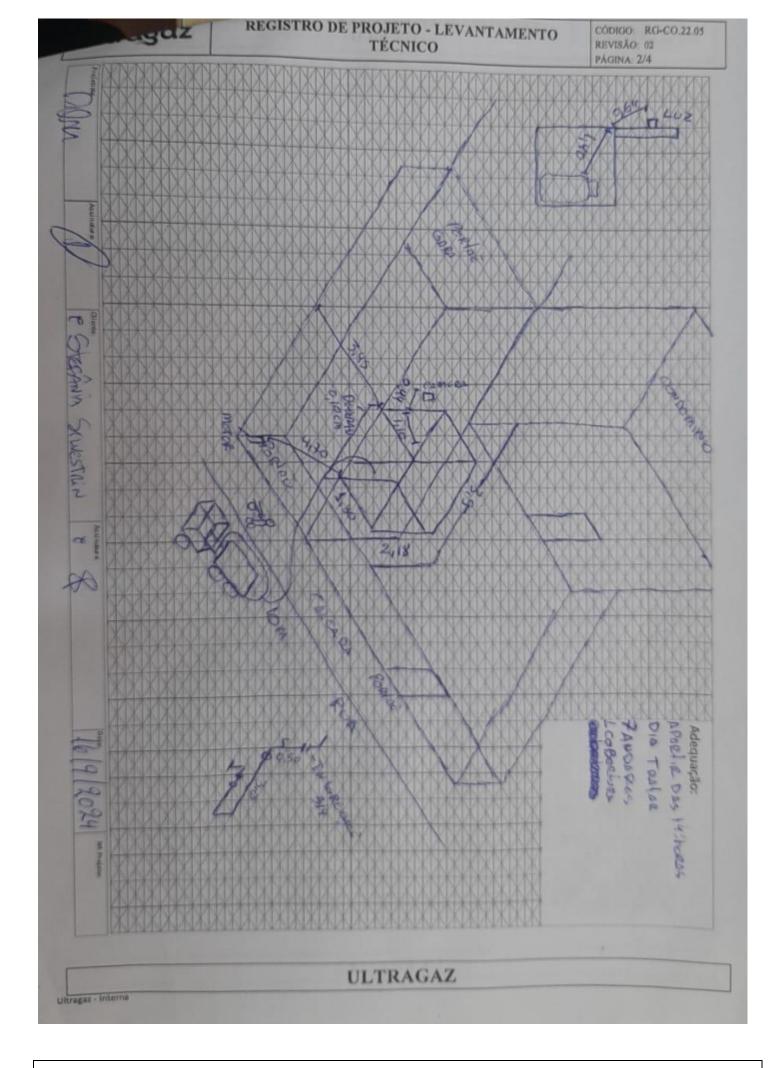

LISTA DE MATERIAIS DA OBRA							
CÓD. ORACLE	DESCRIÇÃO	UNIDADE	QTDE.				
2100041	KIT CENTRAL 02 X B190/B125	UN	1				
3200037	PIG TAIL COBRE 1/4 X 800MM P45,P90,P190	UN	2				
5300213	SUPORTE TIPO L PARA COLETOR		3				
5200005	ABRACADEIRA TIPO D C/CUNHA 1/2``	UN	3				
5300754	TUBO MULTICAMADA GAS DN 20MM X 100M	MT	4				
5300703	CONECTOR MACHO P/GAS 1/2" X 20MM PRENSAR	UN	1				
5300704	CONECTOR MACHO P/GAS 3/4" X 20MM PRENSAR	UN	3				
5300664	COTOVELO P/GAS 20MM X 20MM PRENSAR	UN	4				
7300012	VALVULA ESF MONOBLOCO 3/4``	UN	1				

N° Projeto: 03.0259.2408255196.01-GE	Projetista – Alex Sandro
--------------------------------------	--------------------------