



<input checked="" type="checkbox"/> NOVO CLIENTE	<input type="checkbox"/> AS BUILT	<input type="checkbox"/> ADEQUAÇÃO
<b>INFORMAÇÕES DO CLIENTE (LEVANTAMENTO EM CAMPO)</b>		
RAZÃO SOCIAL: ROBSON ADRIANO SCHUSTER		
ENDEREÇO: RUA PORTAO		Nº: 1472
CIDADE: ESTÂNCIA VELHA	BAIRRO: LIRA	CEP: 93600000
Nº PROJETO: 03.0232.2408253531.01-GE		BASE INSTALADA: 2408253531.01
Normas Aplicáveis:	<input checked="" type="checkbox"/> NBR13523	<input checked="" type="checkbox"/> NBR15526
		NBR15358
		NBR 14024
Outras normas:		Data da Visita
		21/08/2024
<b><u>Descritivo da central de gás (Levantamento em campo):</u></b>		
<p>Cliente vai inaugurar em setembro, Cliente vai isolar porta de vidro e caixa de passagem que está na frente da central, tubulação vai passar por cima do telhado, Cliente precisa modificar central para ficar de acordo com tamanho da norma.</p> <p><b>PENDENCIAS:</b></p> <ol style="list-style-type: none"> <li>1. Vedar janela e porta de vidro</li> <li>2. Vedar caixa de passagem em frente a central</li> <li>3. Colocar 2 extintores</li> <li>4. Modificar estrutura da central aumentando paredes laterais para ficar com 1 metro de profundidade.</li> </ol>		
<b><u>Fotos amplas da central de gás + adequações (Mínimo 2 fotos + adequações):</u></b>		

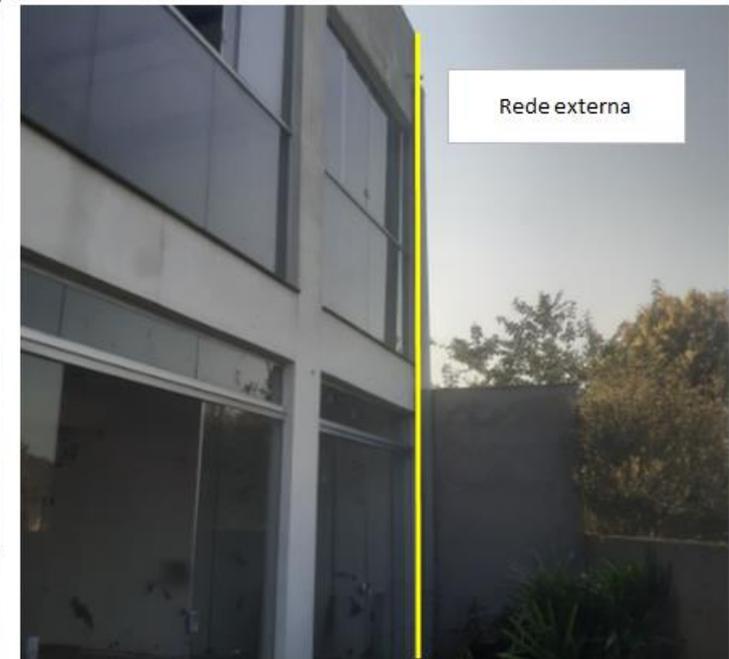

REGISTRO DE PROJETO - LEVANTAMENTO TÉCNICO

CÓDIGO: RG-CO.22.05  
REVISÃO: 02  
PÁGINA: 2/4

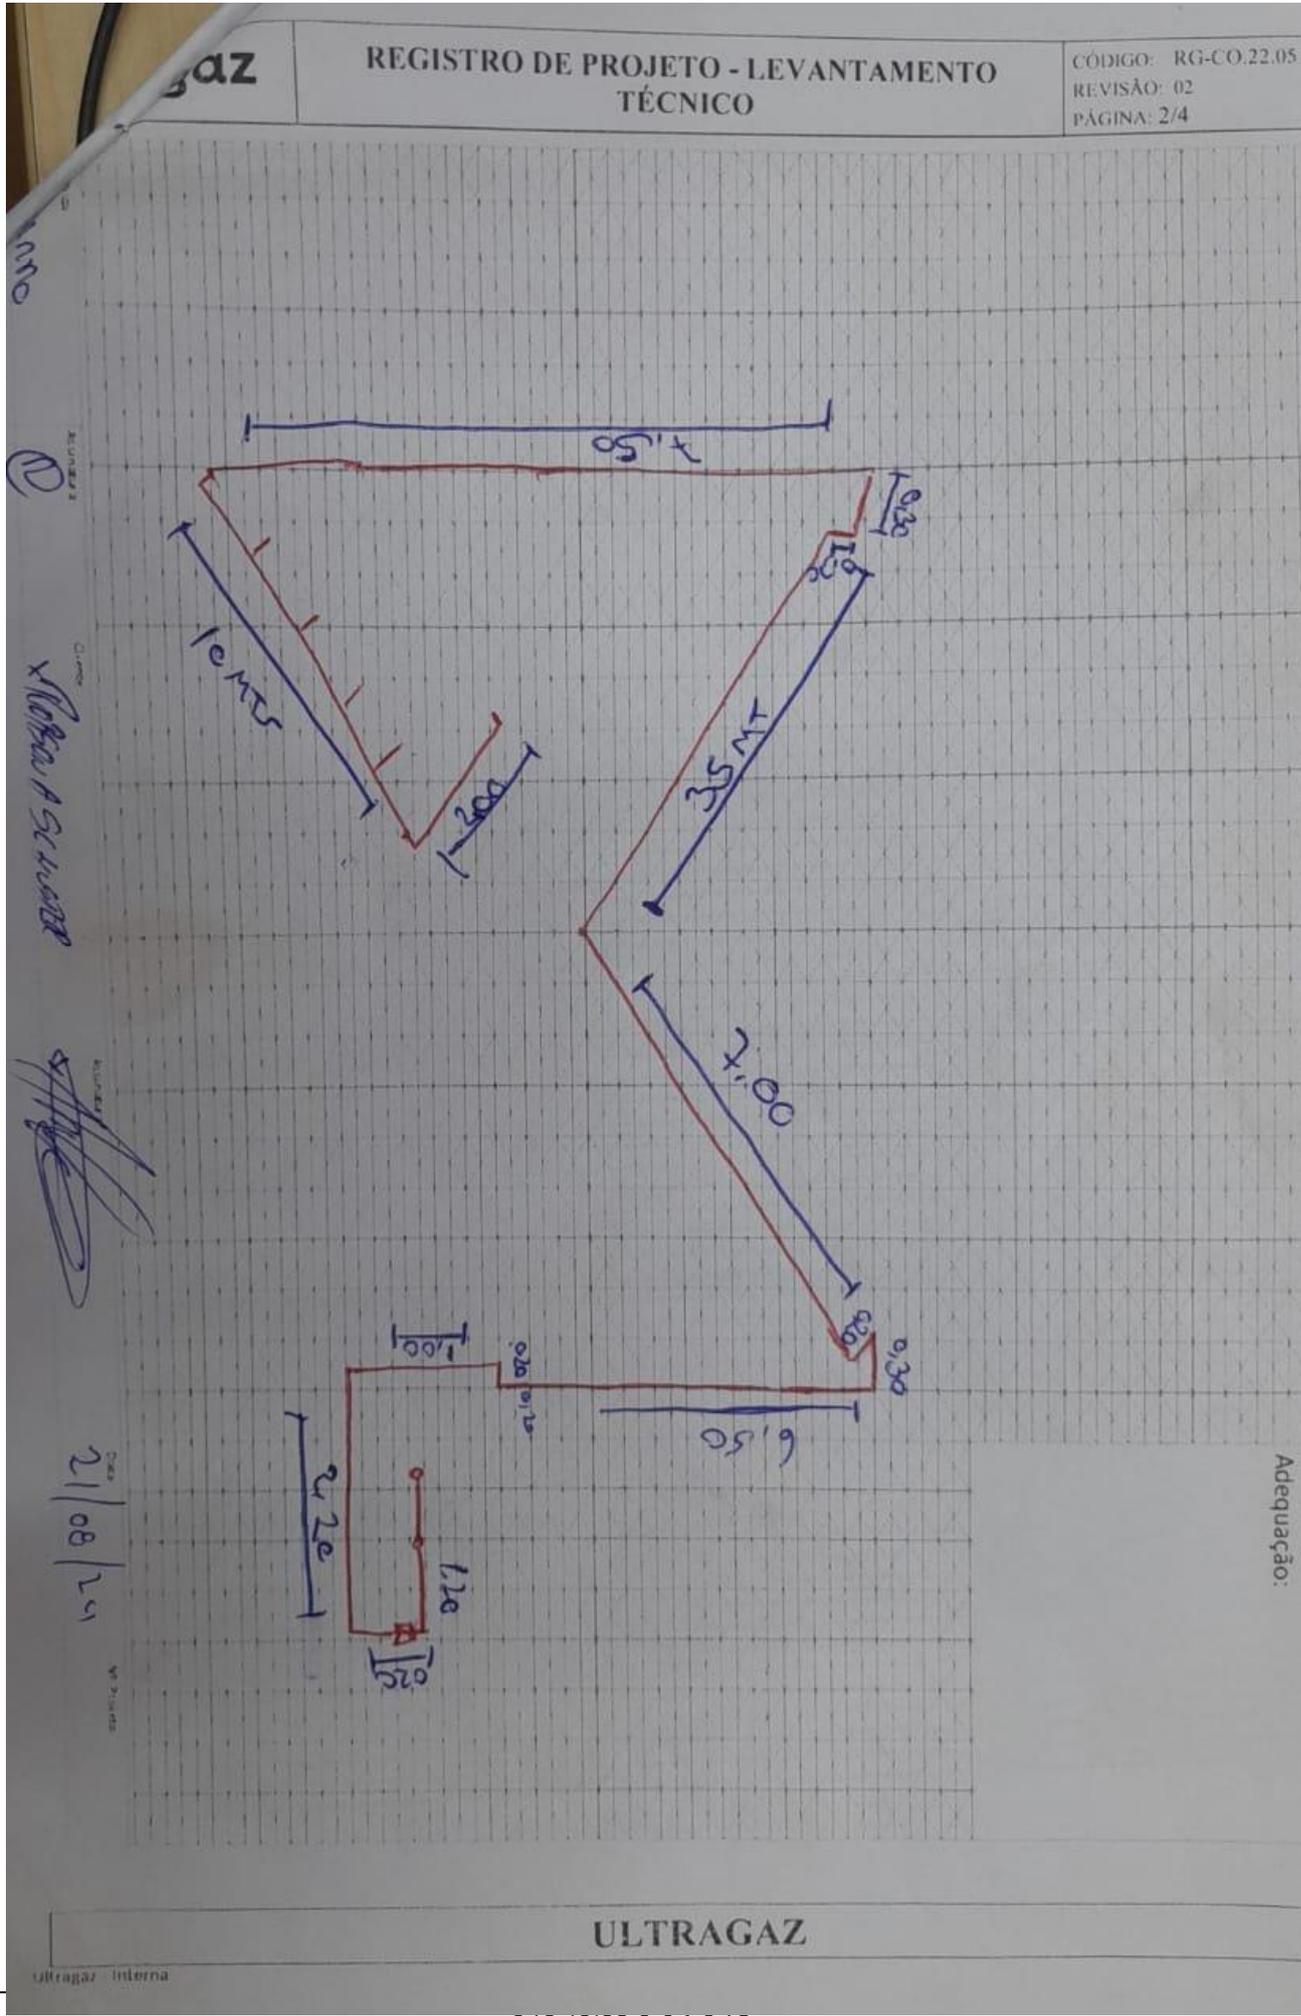

Adequação:

ULTRAGAZ

ultragaz - interna

ULTRAGAZ

Produtor:  
Niviana


Assessoria:  
(D)

Cliente:  
Rosa ASCHARE

Assinatura:  
*[Handwritten Signature]*

Data:  
21/08/24


Nº Projeto:

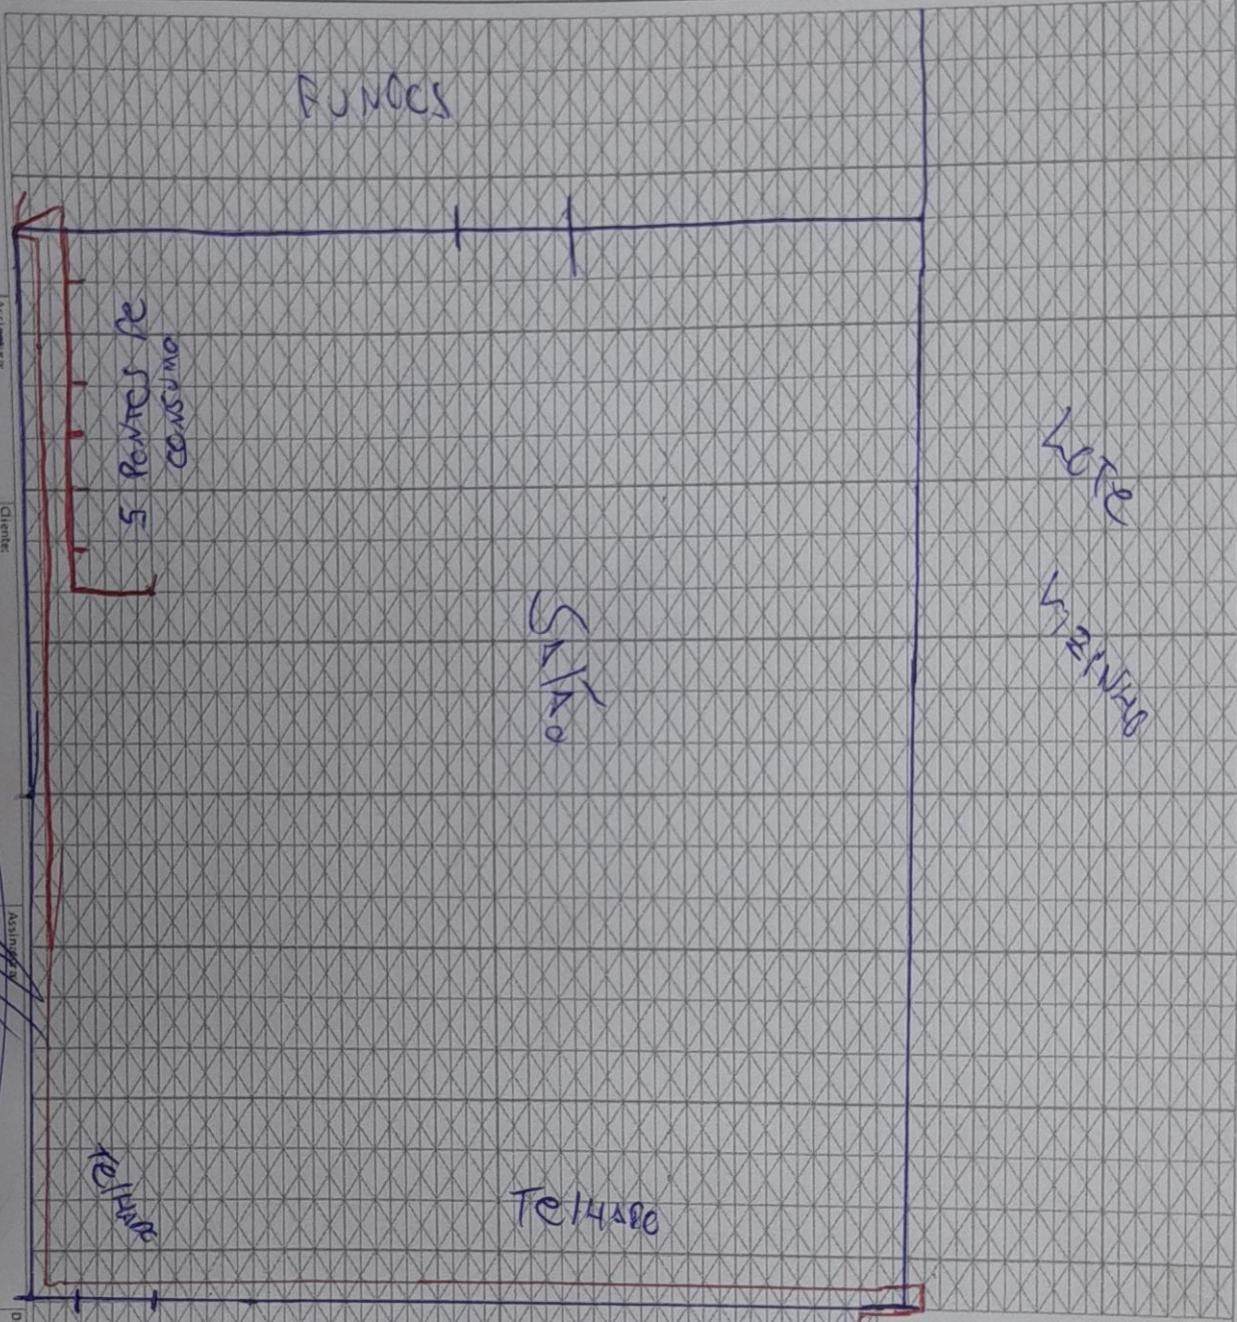

LOTE  


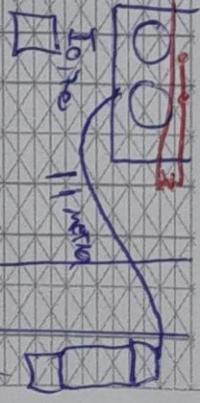

Adequação:  
Isolar 2anelos de Vidro  
Isolar Caixa de Passagem

CAIXA

ULTRAGAZ

