



NOVO CLIENTE



AS BUILT



ADEQUAÇÃO

INFORMAÇÕES DO CLIENTE (LEVANTAMENTO EM CAMPO)

RAZÃO SOCIAL: SALIS HANNOVER EMPREENDIMENTO IMOBILIARIO SPE LTDA

ENDEREÇO: RUA CHARRUA

Nº:114

CIDADE: ESTEIO

BAIRRO: VALE DAS COLINAS

CEP: 95670000

Nº PROJETO: 03.0232. 2409257534.01-GE

BASE INSTALADA: 2409257534.01

Normas Aplicáveis: NBR13523 NBR15526 NBR15358 NBR 14024

Outras normas:

Data da Visita

14/10/24

Descritivo da central de gás (Levantamento em campo):**PROPOSTO: 08 B 190****REGULARIZACAO CLIENTE:**

- CONSTRUIR CENTRAL
- INSTALAR EXTINTOR

PRAZO: ACOMPANHAR**ACESSO TANQUES: FACIL ACESSO****MELHORA DATA: DE SEGUNDA A QUINTA ATE AS 17 – SEXTA ATE AS 16:00****TEMPO DE OBRA: 01 TURNO****TRAJETO MANGUEIRA: 02 MTS**LINK : <https://app2.auvo.com.br/informacoes/tarefa/b63d2a20-43de-461f-8993-842d0b70eb3d?chave=1JFMjLc2HaIO4mnkxMZL9g>

Fotos amplas da central de gás + adequações (Mínimo 2 fotos + adequações):




Nome Projetista:

ALEX

Nome Cliente:XXX

Tel.:-----

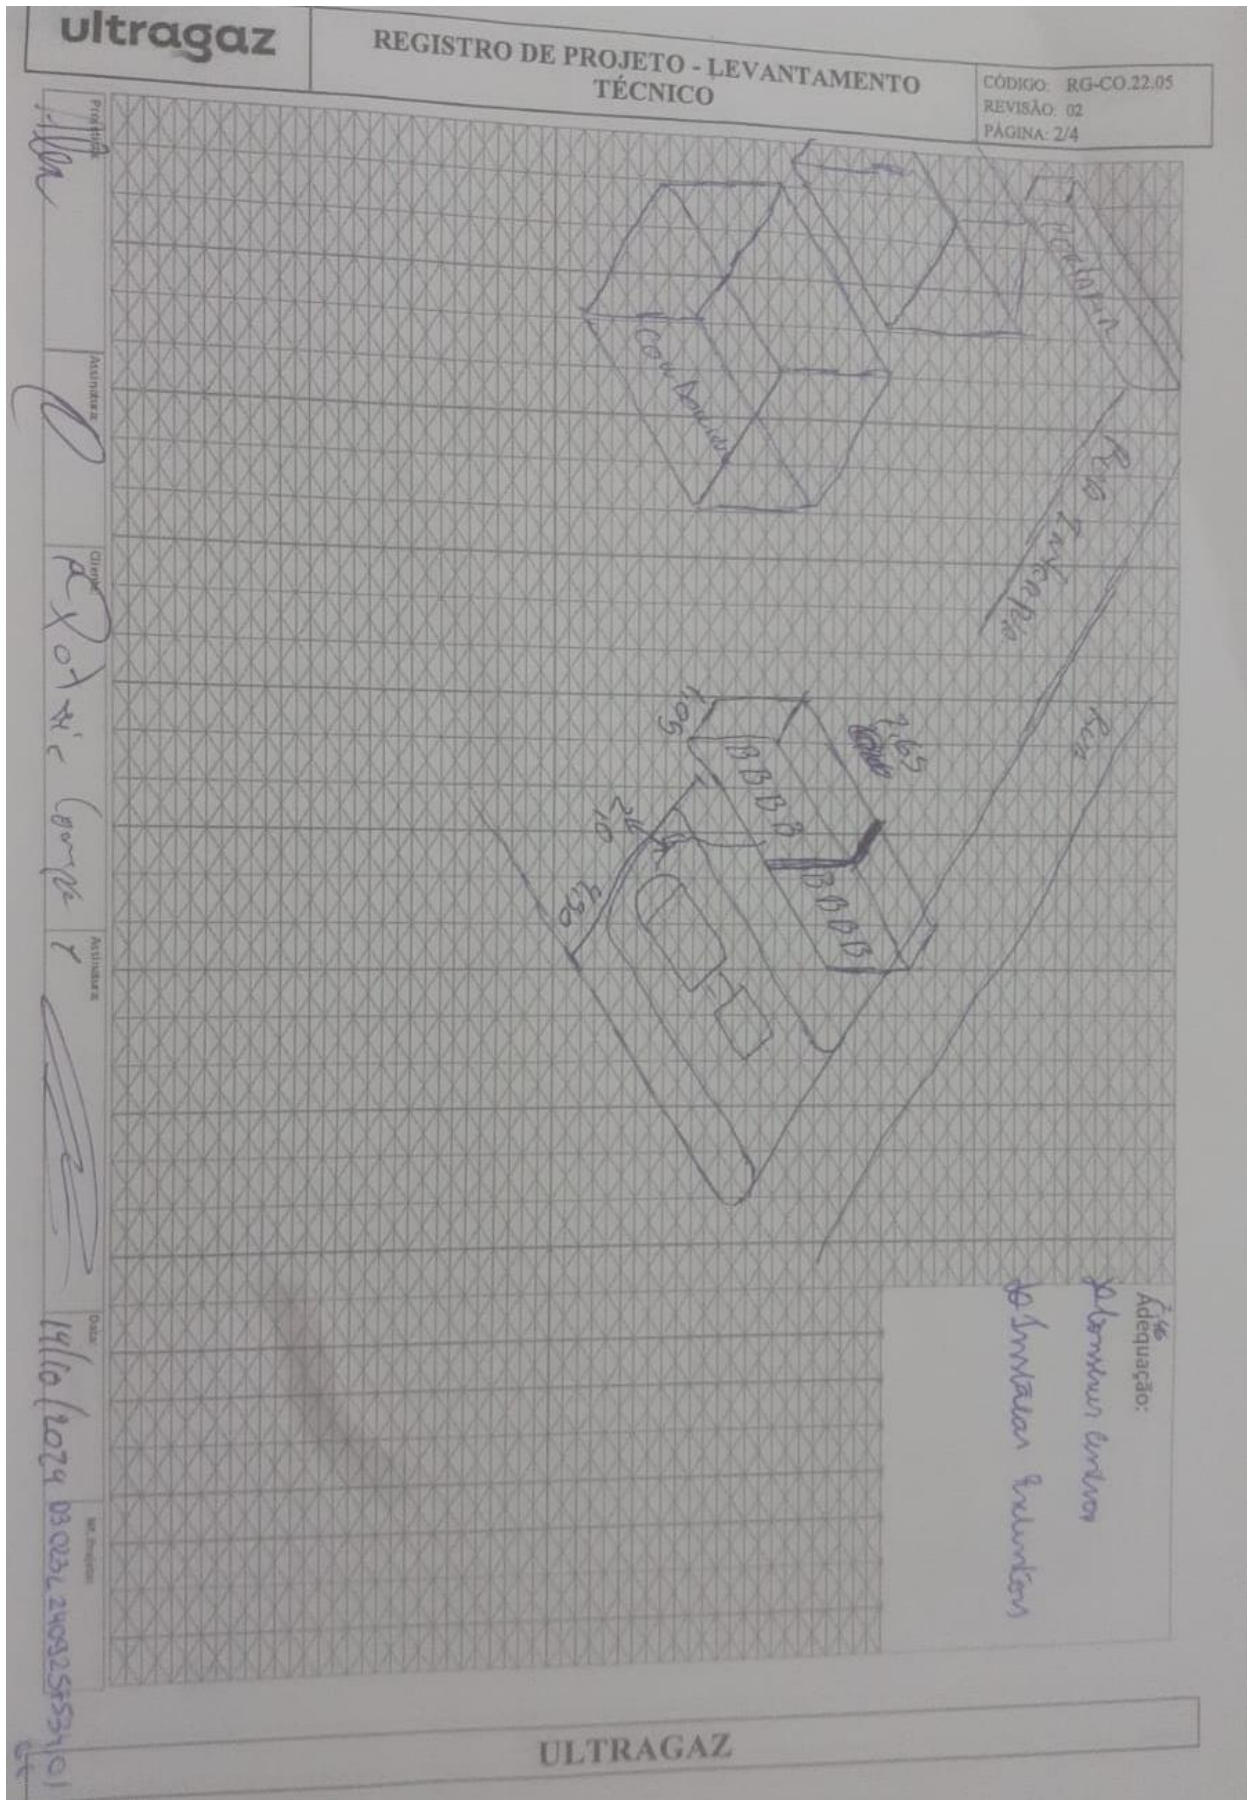

LISTA DE MATERIAIS DA OBRA

CÓD. ORACLE	DESCRIÇÃO	UNIDADE	QTDE.
2100049	KIT CENTRAL 03 A 15XB190/B125	UN	1
1800006	COLETOR DE GLP EM TUBO DE AÇO CARBONO SCH 40 MÓDULO II	UN	4
6800015	TUBO 3/4" SCH 5/C	MT	6
2300100	COTOVELO 3/4" 90° NPT 300# PR	UN	2
3200037	PIG TAIL COBRE 1/4 X 800MM P45,P90,P190	UN	8
7400019	VALVULA DE RETENCAO 1/2" X 7/16"	UN	8
2300178	TAMPAO 3/4" NPT 300# PR	UN	2
2300086	UNIAO 3/4" NPT 300# PR	UN	4
2300061	TEE 3/4" NPT 300# PR	UN	2
7300014	VALVULA ESF TRIPARTIDA 3/4"	UN	2
2300037	NIPL 3/4" NPT 300# PR	UN	4
5300213	SUPORTE TIPO L PARA COLETOR	UN	9
5200005	ABRACADEIRA TIPO D C/CUNHA 1/2"	UN	5
5200027	BUCHA COM PARAFUSO 10 (TIJOLO FURADO)	UN	23
4900037	FITA VEDA ROSCA 18 MM X 50 M	UN	2
5300754	TUBO MULTICAMADA GAS DN 20MM X 100M	MT	6
5300703	CONECTOR MACHO P/GAS 1/2" X 20MM PRENSAR	UN	1
5300704	CONECTOR MACHO P/GAS 3/4" X 20MM PRENSAR	UN	3
5300664	COTOVELO P/GAS 20MM X 20MM PRENSAR	UN	4
7300012	VALVULA ESF MONOBLOCO 3/4"	UN	1
Nº DE PROJETO:	03.0232. 2409257534.01-GE	ASSINATURA DO PROJETISTA:	ALEX