

	REGISTRO DE PROJETO - LEVANTAMENTO TÉCNICO	CÓDIGO: RG-CO.22.05 REVISÃO: 02 PÁGINA: 1/4
--	---	---

<input checked="" type="checkbox"/> NOVO CLIENTE	<input type="checkbox"/> AS BUILT	<input type="checkbox"/> ADEQUAÇÃO
--	-----------------------------------	------------------------------------

INFORMAÇÕES DO CLIENTE (LEVANTAMENTO EM CAMPO)

RAZÃO SOCIAL: SH ACADEMIA E COMERCIO DE ARTIGOS ESPORTIVOS LTDA		
ENDEREÇO: RUA ANDRADE NEVES	Nº: 649	
CIDADE: CAXIAS DO SUL	BAIRRO: CENTRO	CEP: XXXXX
Nº PROJETO: XXXXX	BASE INSTALADA: XXXXX	

Normas Aplicáveis:	<input checked="" type="checkbox"/>	NBR13523	<input checked="" type="checkbox"/>	NBR15526	<input type="checkbox"/>	NBR15358	<input type="checkbox"/>	NBR 14024
Outras normas:						Data da Visita	29-08-24	

Descritivo da central de gás (Levantamento em campo):

PROPOSTO: Instalação de 2b190 para central em nicho.

REGULARIZACAO CLIENTE:

- Vedar caixa de passagem dentro da central;
- Executar alvenaria parede lateral, parede fundos da central e laje cobertura da central;
- Colocar extintores de incêndio;
- Retirar materiais combustíveis de dentro da central.


PRAZO: Ainda sem prazo do cliente

ACESSO TANQUES: Facil acesso

MELHORA DATA: Alinhar com cliente.

TEMPO DE OBRA: 1 dia


TRAJETO MANGUEIRA: 10 MTS

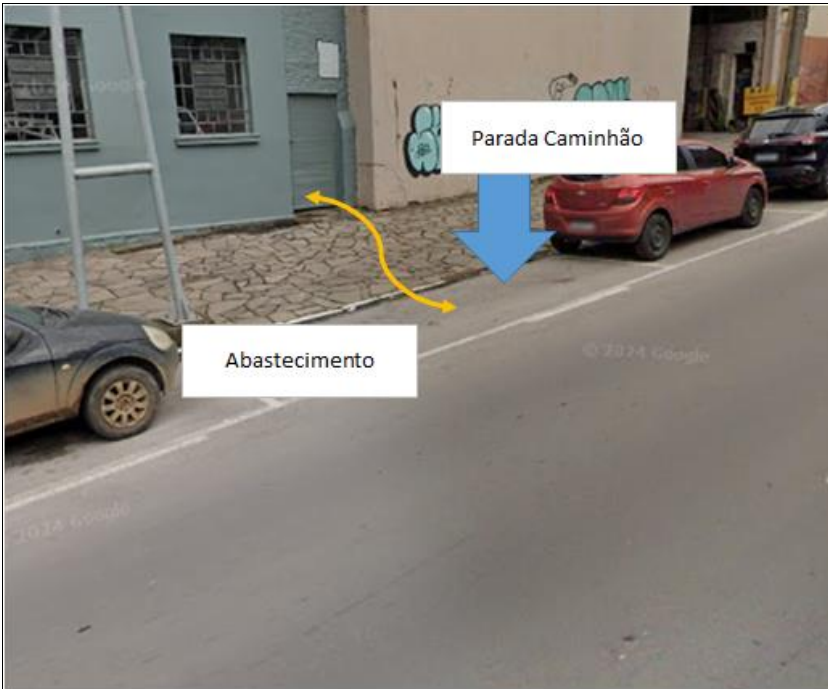

ultragaz

REGISTRO DE PROJETO - LEVANTAMENTO TÉCNICO

CÓDIGO: RG-CO.22.05
REVISÃO: 02
PÁGINA: 2/4

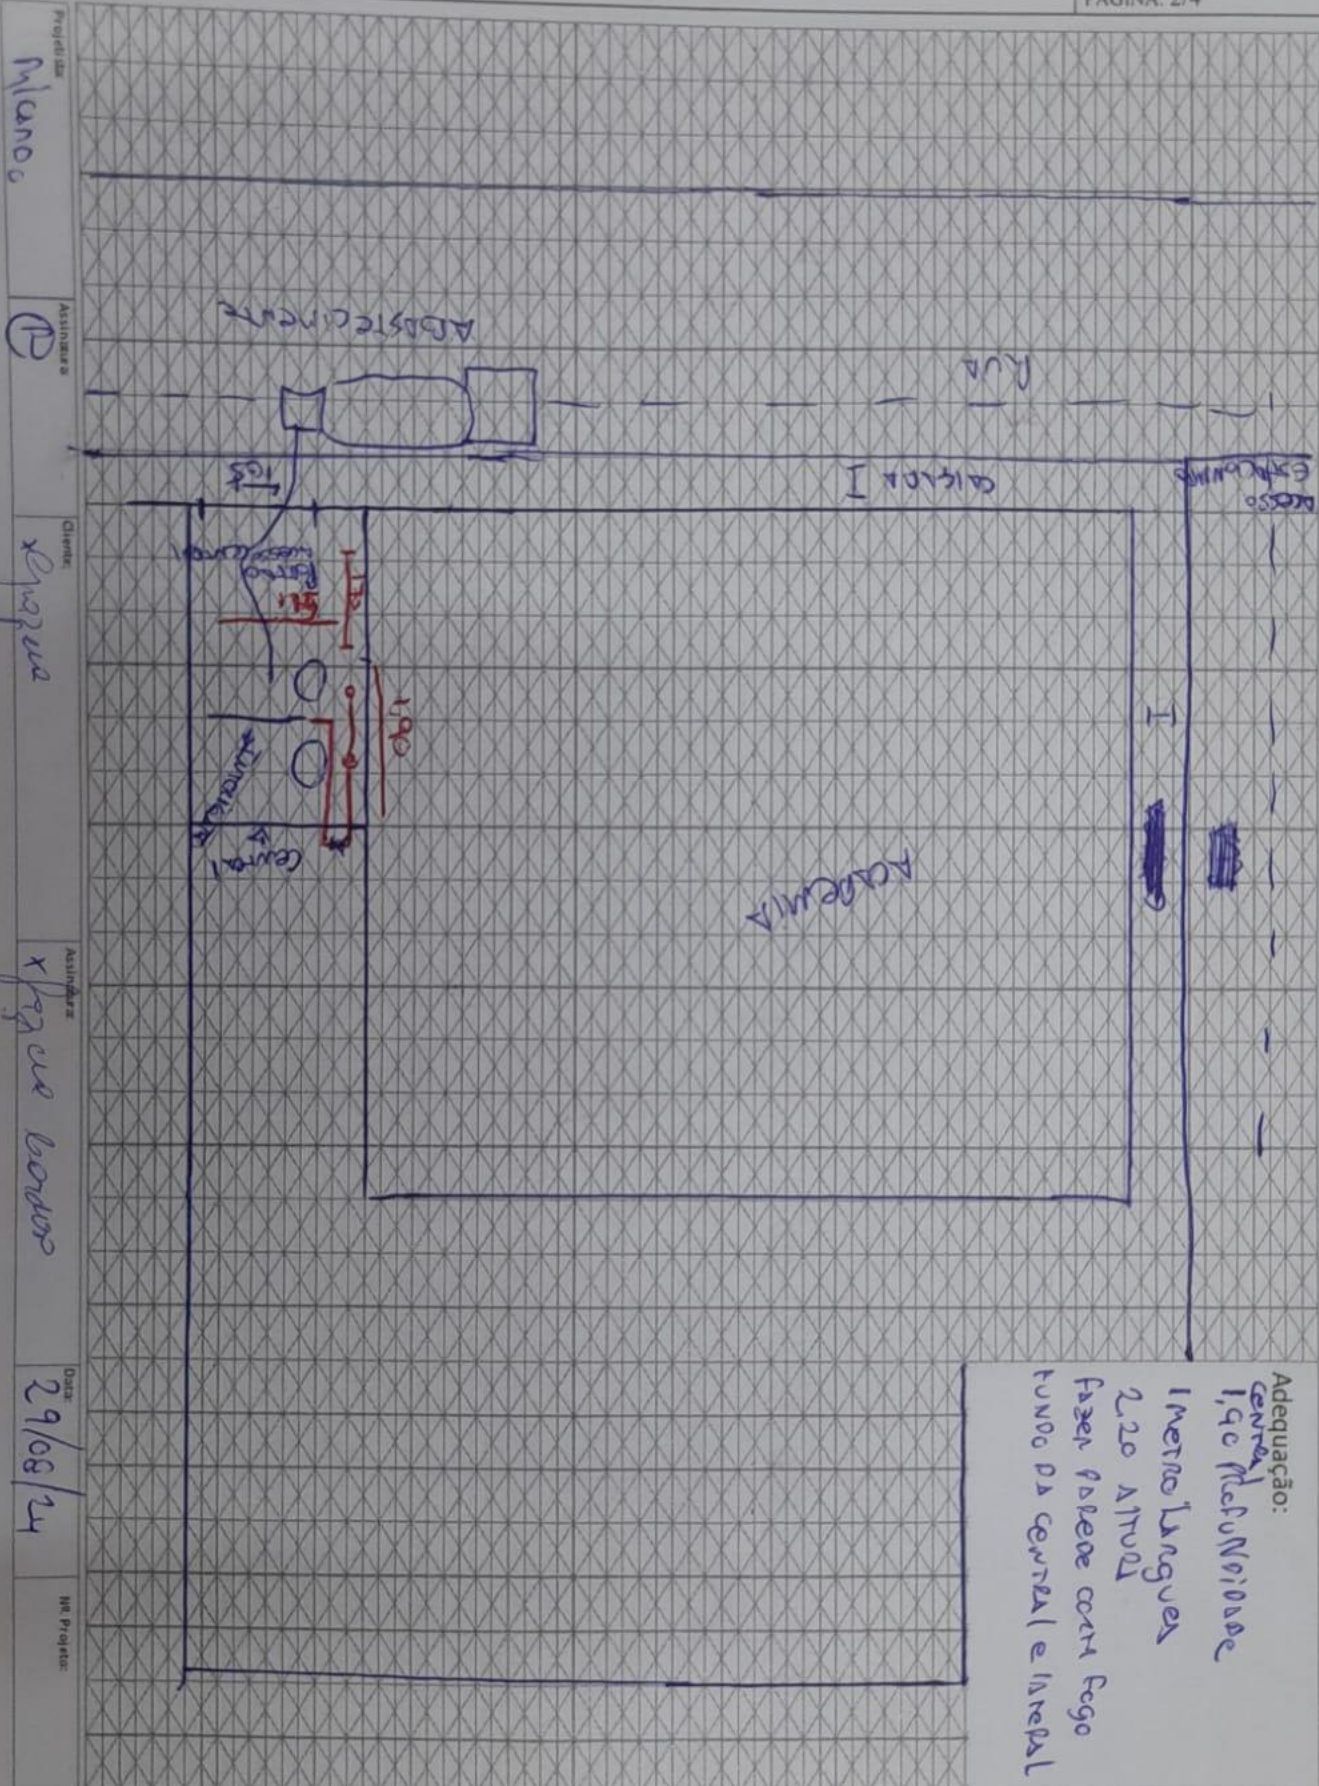

Projeto de: Milano

Assinatura: [Signature]

Cliente: Xiquara

Assinatura: Xiquara Bordos

Data: 29/08/24

NR Projeto:

Adequação:
Central
2,20 altura
faça parede com fogo
fundo da central e lateral

**REGISTRO DE PROJETO - LEVANTAMENTO
TÉCNICO**CÓDIGO: RG-CO.22.05
REVISÃO: 02
PÁGINA: 4/4

Nome Projetista:	Nome Cliente:XXX	Tel.:-----
------------------	------------------	------------

LISTA DE MATERIAIS DA OBRA

CÓD. ORACLE	DESCRIÇÃO	UNIDADE	QTDE.
2100041	KIT CENTRAL 02 X B190/B125	UN	1
3200037	PIG TAIL COBRE 1/4 X 800MM P45,P90,P190	UN	2
5300213	SUORTE TIPO L PARA COLETOR	UN	3
5200005	ABRACADEIRA TIPO D C/CUNHA 1/2``	UN	3
5200027	BUCHA COM PARAFUSO 10 (TIJOLO FURADO)	UN	6
4900037	FITA VEDA ROSCA 18 MM X 50 M	UN	1
5300754	TUBO MULTICAMADA GAS DN 20MM X 100M	MT	3
5300703	CONECTOR MACHO P/GAS 1/2`` X 20MM PRENSAR	UN	2
5300704	CONECTOR MACHO P/GAS 3/4`` X 20MM PRENSAR	UN	2
5300664	COTOVELO P/GAS 20MM X 20MM PRENSAR	UN	4
5300690	COTOVELO MACHO P/GAS 1/2`` X 20MM PRENSAR	UN	1
7300012	VALVULA ESF MONOBLOCO 3/4``	UN	1

Nº DE PROJETO:

ASSINATURA DO PROJETISTA: RICARDO RAMOS