



NOVO CLIENTE



AS BUILT



ADEQUAÇÃO

INFORMAÇÕES DO CLIENTE (LEVANTAMENTO EM CAMPO)

RAZÃO SOCIAL: TENDA NEGOCIOS IMOBILIARIOS – TORRE 07 e 08

ENDEREÇO: ESTRADA CAMPO NOVO

Nº:459

CIDADE: PORTO ALEGRE

BAIRRO: ABERTA DOS MORROS

CEP: 91751443

Nº PROJETO: 03.0232. 2409256469.05-GE

BASE INSTALADA: 2409256469.05

Normas Aplicáveis:	x	NBR13523	x	NBR15526		NBR15358		NBR 14024
Outras normas:						Data da Visita	08/10/24	

Descritivo da central de gás (Levantamento em campo):**PROPOSTO: 01 B 190****CENTRAL TORRE 07 e 08****Central 07 irá alimentar as torres 11 e 12 e a central 8 será alimentada pela torre 5****REGULARIZACAO CLIENTE:**

- INSTALAR EXTINTORES
- COLOCAR PORTAO

PRAZO: ACOMPANHAR**ACESSO TANQUES: FACIL ACESSO****MELHORA DATA: A COMBINAR****TEMPO DE OBRA: 01 TURNO****TRAJETO MANGUEIRA: 20 MTS**LINK : <https://app2.auvo.com.br/informacoes/tarefa/d8e99f74-edd7-421e-9a7d-f5677cbfb26c?chave=1lw3BoJvV4gpnU-qvD9guw>

Fotos amplas da central de gás + adequações (Mínimo 2 fotos + adequações):

Central da torre 8 será alimentada pela torre 5



Central da 7 irá alimentar as torres 11e12


Nome Projetista:

ALEX

Nome Cliente:XXX

Tel.:-----

Projeto: *W*
Assinatura: *[Signature]*
Cliente: *Diego Rodrigues*
Assinatura: *[Signature]*
Data: *8/10/2024*
Tel. Fixo: *03023224092564*

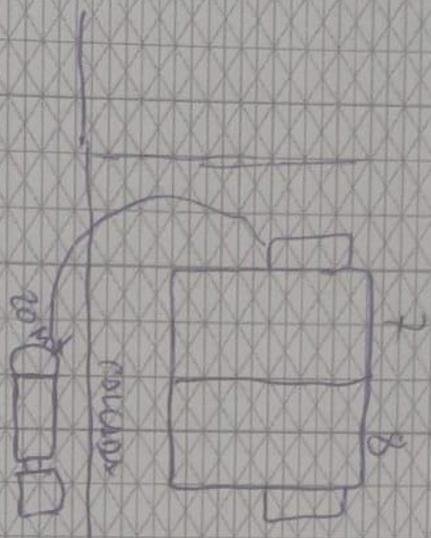

Altura 1.80
largura 1.00
Profundidade 1.00

Adequação:
Sim volume
Sim porta

