

NOVO CLIENTE

AS BUILT

ADEQUAÇÃO

INFORMAÇÕES DO CLIENTE (LEVANTAMENTO EM CAMPO)

RAZÃO SOCIAL: CONDOMINIO COMERCIAL E RESIDENCIAL CIDADE DAS ROSAS

ENDEREÇO: R ALMIRANTE BARROSO

Nº: 451

CIDADE : SAPIRANGA

BAIRRO: CENTRO

CEP:93800130

Nº PROJETO: 030232241026058001-GE

BASE INSTALADA.: 2410260580

Normas Aplicáveis: x NBR13523 x NBR15526 NBR15358 NBR 14024

Outras normas:

Data da Visita

29/10/24

Descritivo da central de gás (Levantamento em campo):**PROPOSTO: 02 B 190**

Central fica no fundo do pátio, necessário 45 metros de mangueira pra abastecer mangueira irá percorrer pelo pátio do condomínio

REGULARIZACAO CLIENTE:

- INSTALAR MAIS UM EXTINTOR

PRAZO: NA**ACESSO TANQUES: FACIL****MELHORA DATA: A COMBINAR- URGENTE****TEMPO DE OBRA: 01 TURNO****TRAJETO MANGUEIRA: 45 MTS**LINK : <https://app2.auvo.com.br/informacoes/tarefa/c52fb873-cb17-4392-a3a4-cad2c6da1b85?chave=c9aLykyypxTOnEpX52jnYA>

Fotos amplas da central de gás + adequações (Mínimo 2 fotos + adequações):



trajeto da mangueira




Nome Projetista: ALEX

Nome Cliente:XXX

Tel.:-----

TÉCNICO

REVISÃO: 02
PÁGINA: 2/4

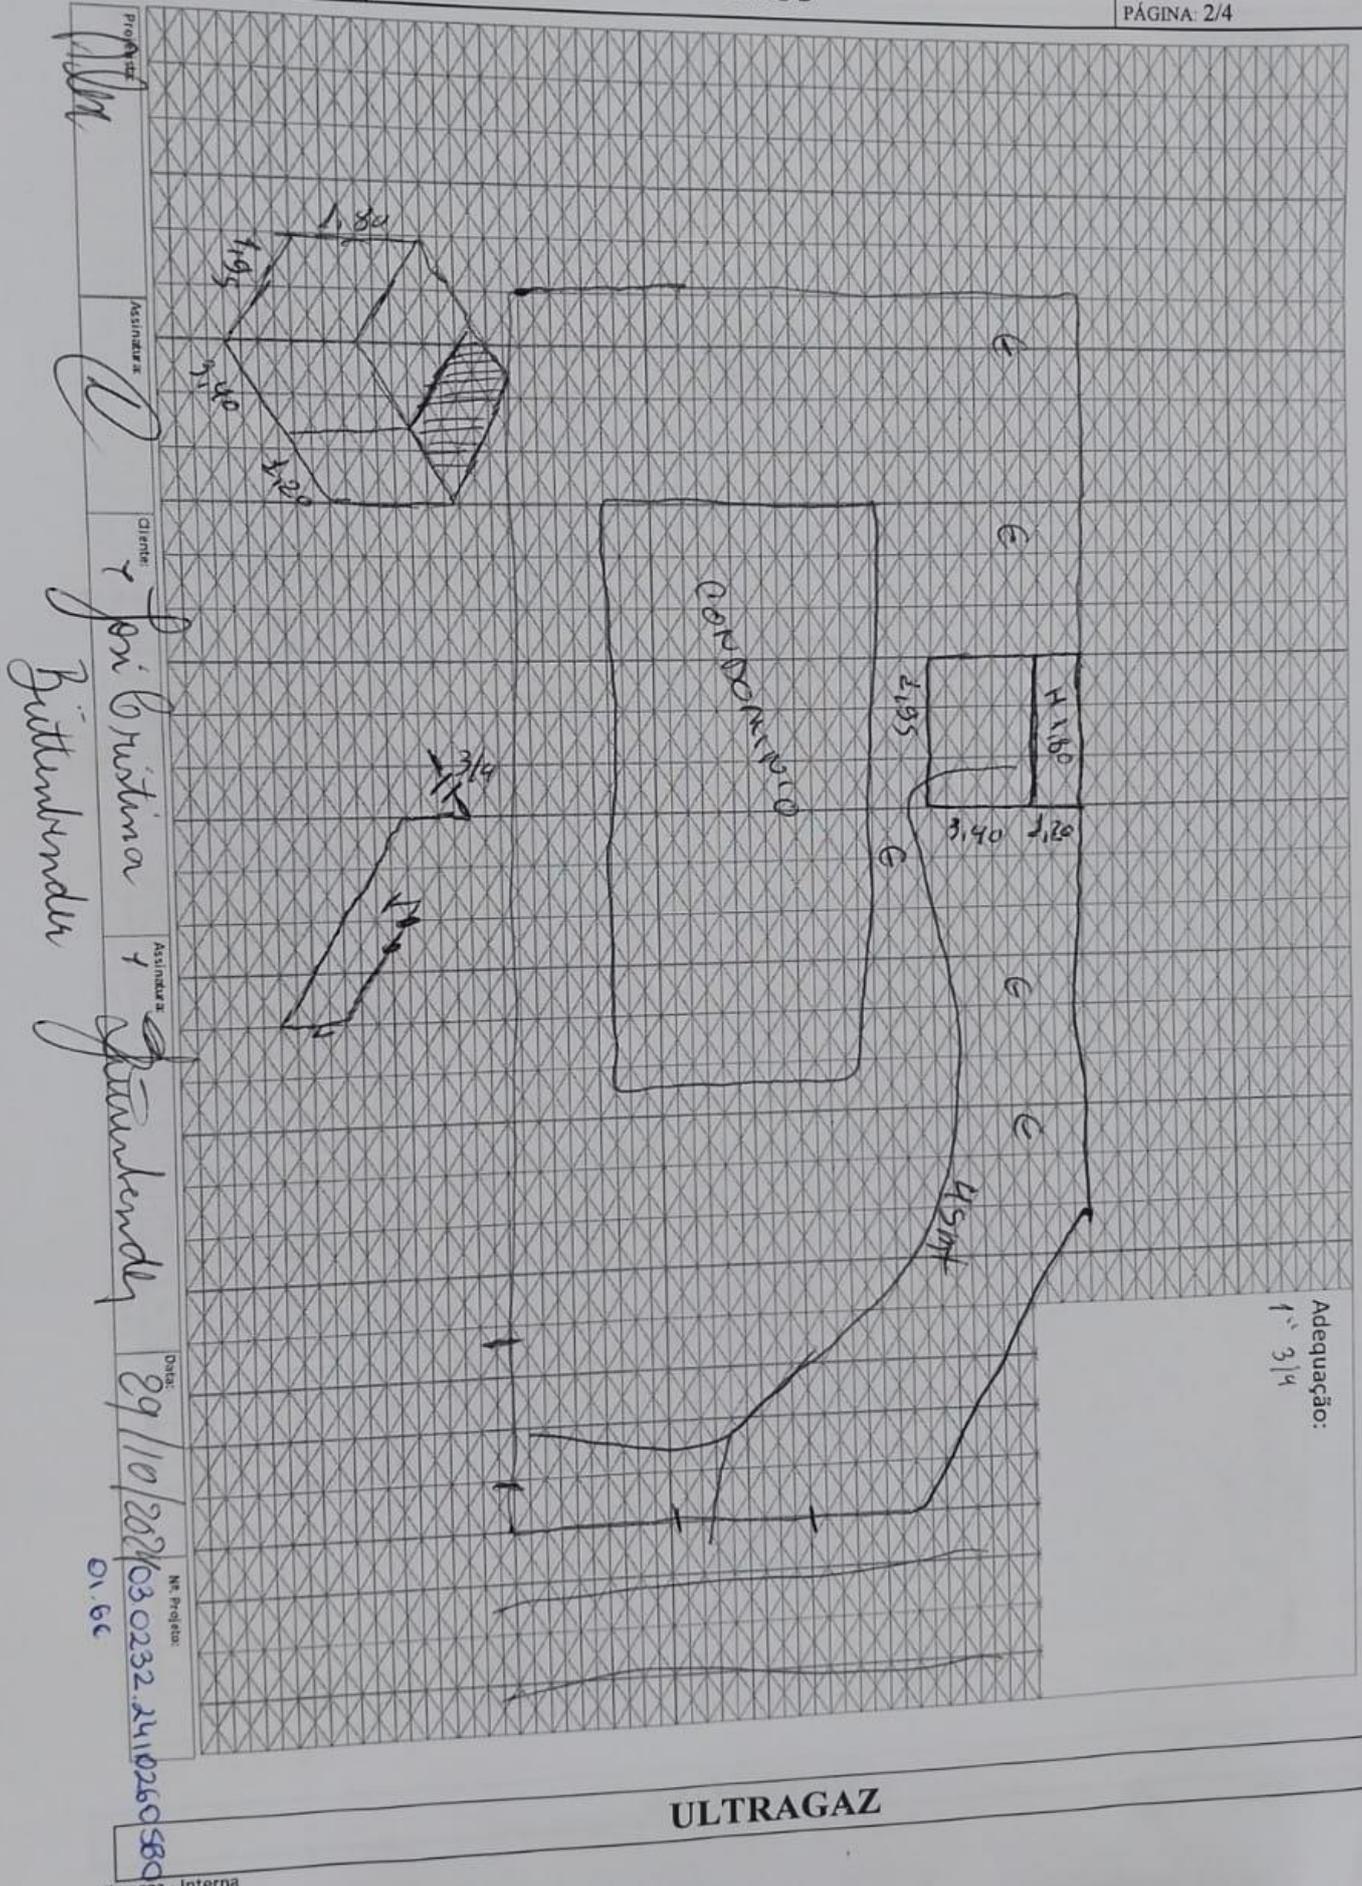

Projeto: *[Handwritten signature]*

Assinatura: *[Handwritten signature]*

Cliente: *[Handwritten signature]*

Assinatura: *[Handwritten signature]*

Data: *[Handwritten date]*

Nº Projeto: *[Handwritten number]*

Ultragaz - Interna

ULTRAGAZ

ULTRAGAZ

