



NOVO CLIENTE



AS BUILT



ADEQUAÇÃO

INFORMAÇÕES DO CLIENTE (LEVANTAMENTO EM CAMPO)

RAZÃO SOCIAL: CRISTIANE DE MOURA CORREA

ENDEREÇO: AV ALBINO TIMM

Nº: SN

CIDADE: SÃO LEOPOLDO

BAIRRO: FEITORIA

CEP: 93056000

Nº PROJETO: 03.0232. 24062467.01-GE

BASE INSTALADA: 24062467.01

Normas Aplicáveis:	x	NBR13523	x	NBR15526		NBR15358		NBR 14024
Outras normas:						Data da Visita		17/06/24

Descritivo da central de gás (Levantamento em campo):**PROPOSTO: 02 B 190+30 M REDE +03 PONTOS DE CONSUMO**

Não temos a opção de instalar rede de abastecimento, pois a frente do estabelecimento existe abertura fonte de ignição, materiais inflamáveis, outro local visto seria na frente do estabelecimento com a central de costa pro passeio público, porém temos janelas, madeiras e fonte de ignição, as madeiras encontram-se na parte superior da central sendo estrutura do telhado e um guarda corpo de madeira no entorno da entrada, Opção de instalar conforme layout abaixo porem necessário adequações

REGULARIZACAO CLIENTE:**RETIRAR PARTE DO TELHADO CONFORME INDICADO****REGULARIZAR LOCAL ONDE SERA CONSTRUIDA A CENTRAL BEM COMO JANELAS, MADEIRAS , MATERIAL DE FACIL COMBUSTAO****PRAZO: SEM PRAZO DEFINIDO, REALIZAR ACOMPANHAMENTO.****ACESSO TANQUES: FACIL****MELHORA DATA: COMERCIAL****TEMPO DE OBRA: 1 DIA****TRAJETO MANGUEIRA: 17 MTS**

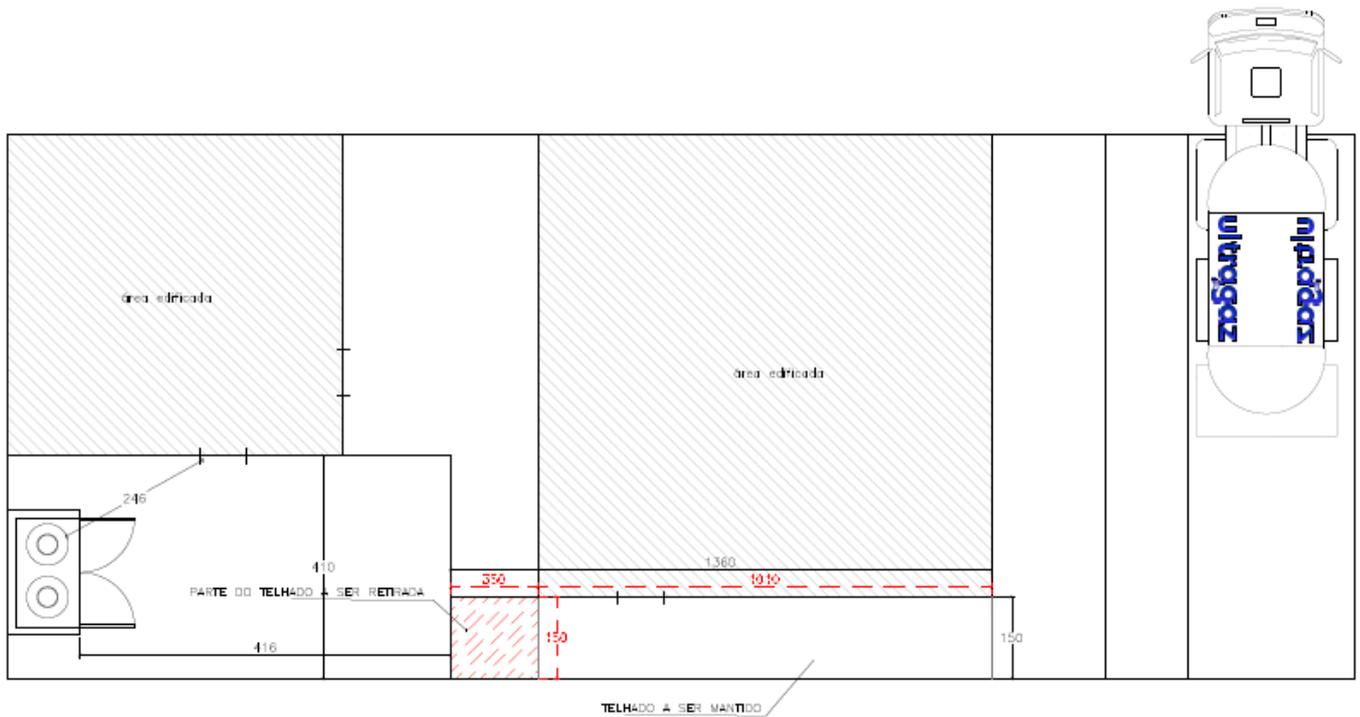
Fotos amplas da central de gás + adequações (Mínimo 2 fotos + adequações):



Nome Projetista: ALEX

Nome Cliente:XXX

Tel.:-----


LISTA DE MATERIAIS DA OBRA

CÓD. ORACLE	DESCRIÇÃO	UNIDADE	QTDE.
2100041	KIT CENTRAL 02 X B190/B125	UN	1
3200037	PIG TAIL COBRE 1/4 X 800MM P45,P90,P190	UN	2
2300052	NIPLÉ 1/2" NPT 300# PR	UN	6
2200428	REGULADOR 2 EST 15KG/H F/F BP2202	UN	3
2200245	ADAPTADOR RETO DAKO 1/2" NPT RF	UN	3
3200077	FLEXIVEL NITRILICO GALV M X F - 1,5MT	UN	3
5300213	SUPORTE TIPO L PARA COLETOR	UN	3
5200005	ABRACADEIRA TIPO D C/CUNHA 1/2"	UN	30
5200027	BUCHA COM PARAFUSO 10 (TIJOLO FURADO)	UN	36
4900037	FITA VEDA ROSCA 18 MM X 50 M	UN	2
5300754	TUBO MULTICAMADA GAS DN 20MM X 100M	MT	30
5300703	CONECTOR MACHO P/GAS 1/2" X 20MM PRENSAR	UN	2
5300664	COTOVELO P/GAS 20MM X 20MM PRENSAR	UN	11

5300685	COTOVELO FEMEA P/GAS 1/2" X 20MM PRENSAR	UN	2	
7300012	VALVULA ESF MONOBLOCO 3/4"	UN	1	
5300661	TEE INTERM.P/GAS 20MM X 20MM X 20MM	UN	2	
5300679	TEE FEMEA P/GAS 20MM X 1/2"	UN	2	
	VALVULA ESFERICA RETA 1/2 MF	UN	3	
N° DE PROJETO: 03.0232. 24062467.01-GE		ASSINATURA DO PROJETISTA: ALEX		