

**REGISTRO DE PROJETO - LEVANTAMENTO  
TÉCNICO**

CÓDIGO: RG-CO.22.05  
REVISÃO: 02  
PÁGINA: 1/8

NOVO CLIENTE
  AS BUILT
  ADEQUAÇÃO

**INFORMAÇÕES DO CLIENTE (LEVANTAMENTO EM CAMPO)**

RAZÃO SOCIAL: GRAMADO AVICULTURA E AGROPECUARIA LTDA

ENDEREÇO: RUA 25 DE JULHO

Nº: 1449

CIDADE: PICADA CAFE

BAIRRO: CENTRO

CEP: 95166000

Nº PROJETO: 03.0232.2406248774.01-GE

BASE INSTALADA: 2406248774.01

Normas Aplicáveis:	<input checked="" type="checkbox"/>	NBR13523	<input checked="" type="checkbox"/>	NBR15526	<input type="checkbox"/>	NBR15358	<input type="checkbox"/>	NBR 14024
--------------------	-------------------------------------	----------	-------------------------------------	----------	--------------------------	----------	--------------------------	-----------

Outras normas:		Data da Visita	23/07/2024
----------------	--	----------------	------------

Descritivo da central de gás (Levantamento em campo):

**PROPOSTO: 06 B 190 + 950 METROS DE REDE ATÉ OS GALPÕES**

Cliente vai abrir vala para passar a tubulação enterrada até os galões Central com 6 de largura 1 de profundidade 2 de altura

**REGULARIZACAO CLIENTE:**

- CONSTRUCAO DE CENTRAL
- ABERTURA DE VALA

**PRAZO: SEM PRAZO DEFINIDO, MONITORAR COM O CLIENTE.**

**ACESSO TANQUES: FACIL**


**MELHORA DATA: A COMBINAR**

**TEMPO DE OBRA: UM TURNO (PARADA DE GAS)**

**TRAJETO MANGUEIRA: 10 METROS**

**Fotos amplas da central de gás + adequações (Mínimo 2 fotos + adequações):**



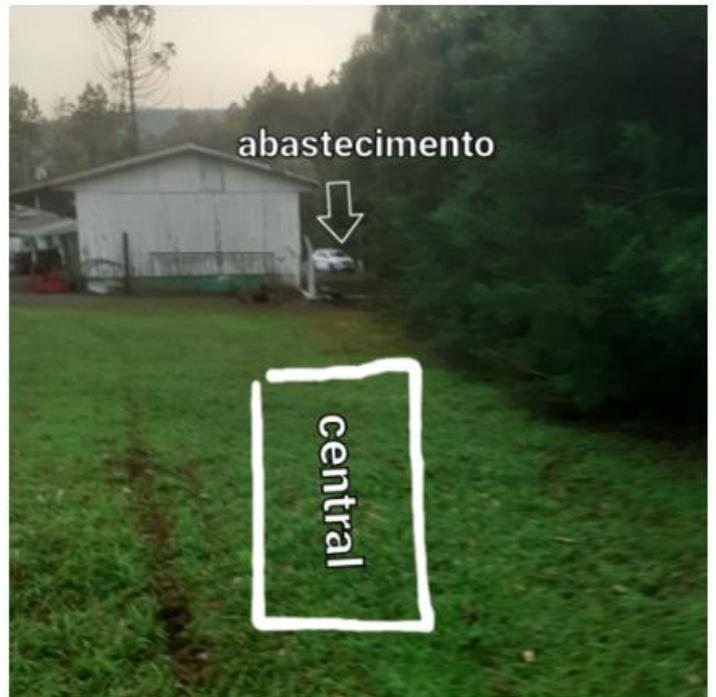

**REGISTRO DE PROJETO - LEVANTAMENTO  
TÉCNICO**

CÓDIGO: RG-CO.22.05

REVISÃO: 02


PÁGINA: 5/8

--	--	--

Nome Projetista: RICARDO

Nome Cliente:XXX

Tel.:-----

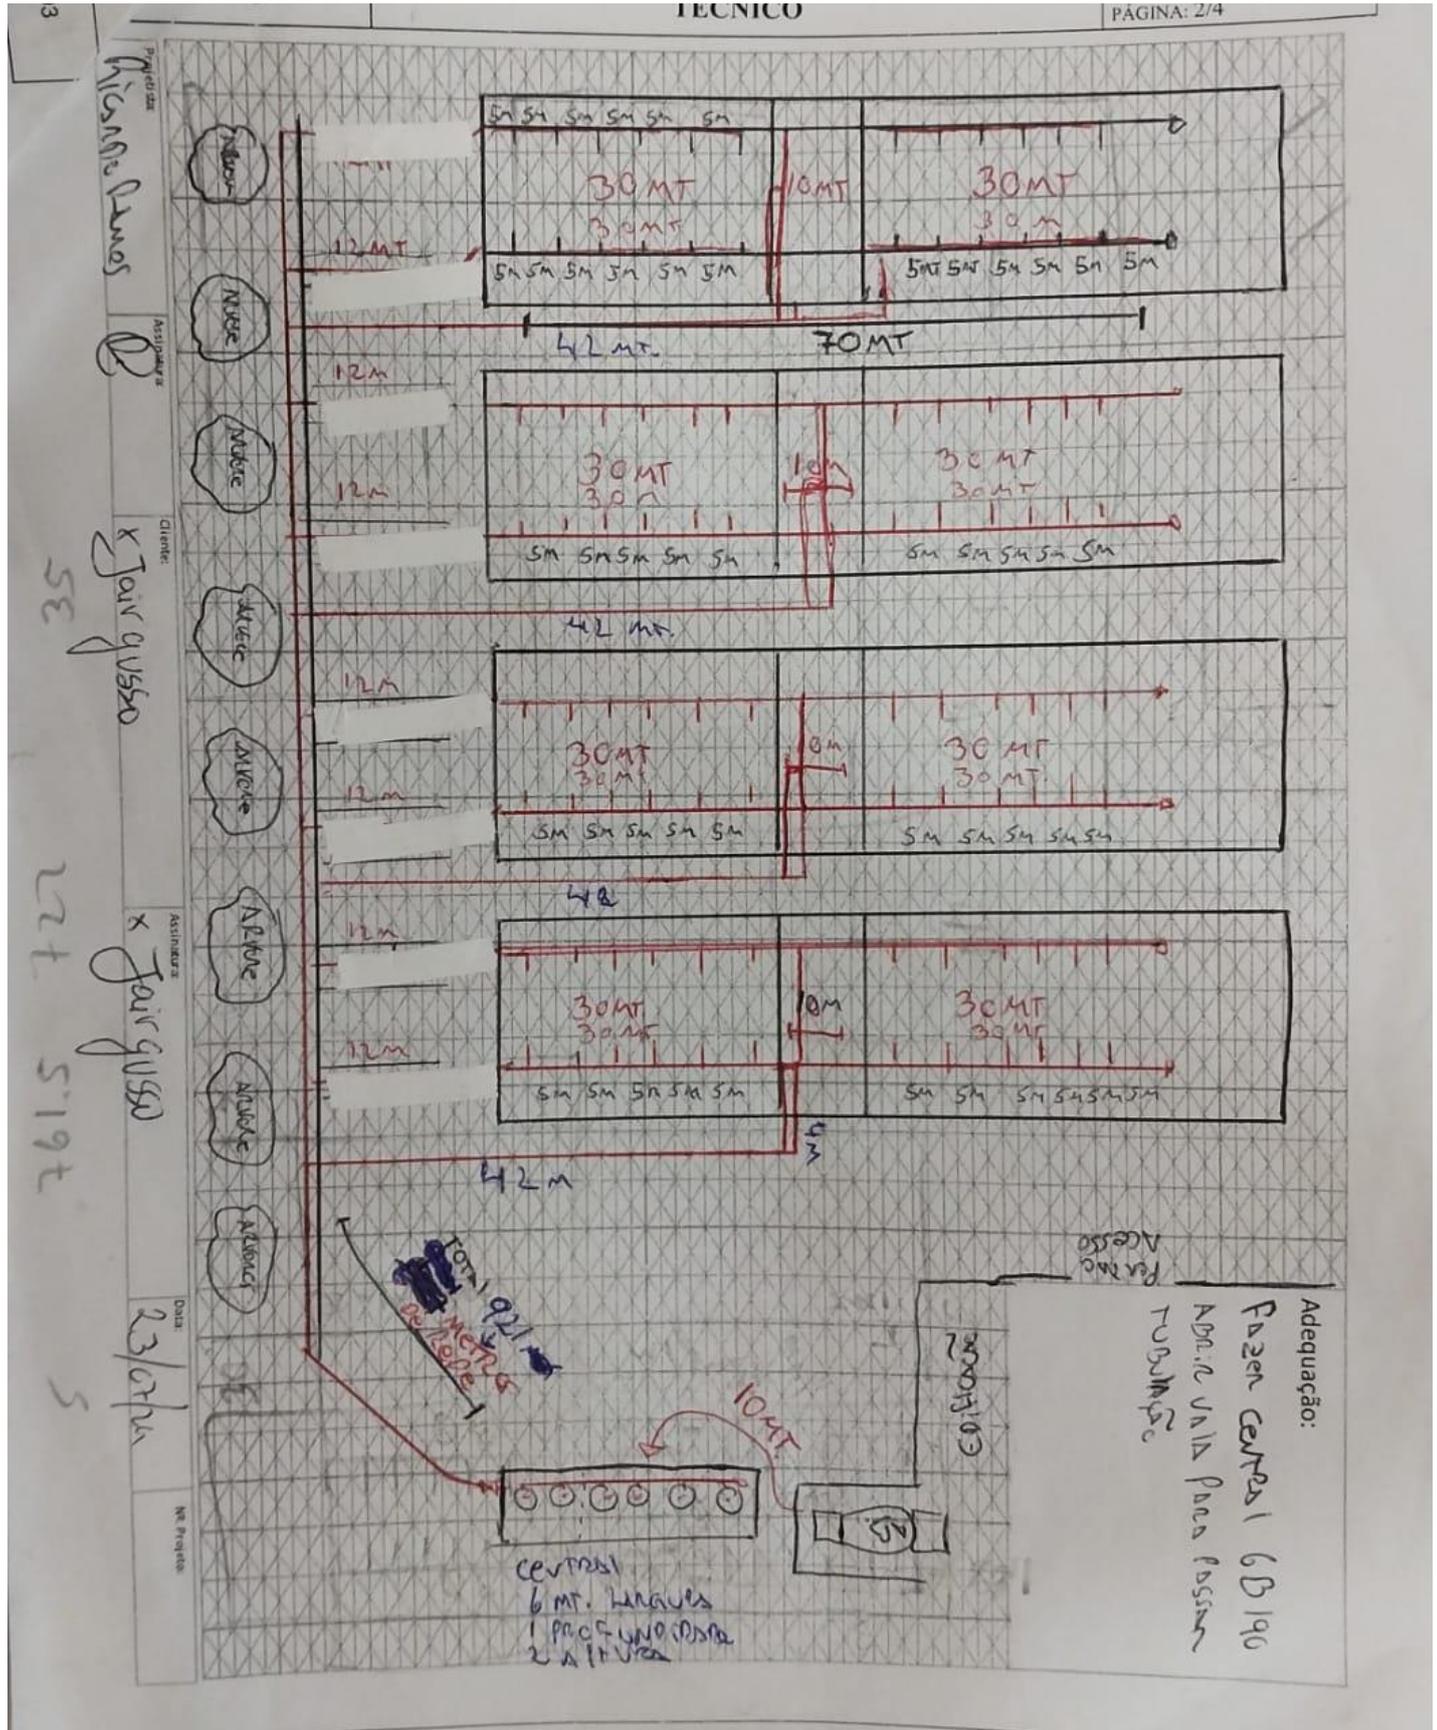



**REGISTRO DE PROJETO - LEVANTAMENTO  
TÉCNICO**

CÓDIGO: RG-CO.22.05  
REVISÃO: 02  
PÁGINA: 8/8

**LISTA DE MATERIAIS DA OBRA**

CÓD. ORACLE	DESCRIÇÃO	UNIDADE	QTDE.
2100049	KIT CENTRAL 03 A 15XB190/B125	UN	1
6800015	TUBO 3/4" SCH S/C	MT	5
1800011	COLETOR DE GLP EM TUBO DE ACO CARBONO SCH 40 MÓDULO III	UN	2
2300100	COTOVELO 3/4" 90° NPT 300# PR	UN	2
2200092	BUCHA RED 3/4" X 1/2" NPT 150# PR	UN	9
3200037	PIG TAIL COBRE 1/4 X 800MM P45,P90,P190	UN	6
7400019	VALVULA DE RETENCAO 1/2" X 7/16"	UN	6
2300178	TAMPAO 3/4" NPT 300# PR	UN	4
2300061	TEE 3/4" NPT 300# PR	UN	2
2300052	NIPLE 1/2" NPT 300# PR	UN	1
7700017	VALVULA UGV1 P13 X 3/4" NPT	UN	96
5300213	SUPORTE TIPO L PARA COLETOR	UN	30
4900037	FITA VEDA ROSCA 18 MM X 50 M	UN	30
5300698	CONECTOR FEMEA P/GAS 3/4" X 20MM PRENSAR	UN	1
7300012	VALVULA ESF MONOBLOCO 3/4"	UN	8
5300755	TUBO MULTICAMADA GAS DN 26MM X 50M	MT	950
5300705	CONECTOR MACHO P/GAS 3/4" X 26MM PRENSAR	UN	9
5300706	CONECTOR MACHO P/GAS 1" X 26MM PRENSAR	UN	2
5300665	COTOVELO P/GAS 26MM X 26MM PRENSAR	UN	24
5300687	COTOVELO FEMEA P/GAS 3/4" X 26MM PRENSAR	UN	16
7300040	VALVULA ESF MONOBLOCO 1"	UN	1
5300662	TEE INTERM.P/GAS 26MM X 26MM X 26MM	UN	12
5300681	TEE FEMEA P/GAS 26MM X 3/4" X 26MM	UN	96

Nº DE PROJETO: 03.0232.2406248774.01-GE

ASSINATURA DO PROJETISTA: RICARDO