

NOVO CLIENTE

AS BUILT

ADEQUAÇÃO

**INFORMAÇÕES DO CLIENTE (LEVANTAMENTO EM CAMPO)**

RAZÃO SOCIAL: CONDOMINIO HONORE BELA VISTA

ENDEREÇO : RUA ENGENHEIRO VERISSIMO DE MATOS

Nº: 255

CIDADE: PORTO ALEGRE

BAIRRO: BELA VISTA

CEP: 90440180

Nº PROJETO: 03.0232.2408253669.01

BASE INSTALADA: 2408253669

Normas Aplicáveis:	x	NBR13523	x	NBR15526		NBR15358		NBR 14024
Outras normas:						Data da Visita		27/08/24

Descritivo da central de gás (Levantamento em campo):**PROPOSTO: 09 B 190 VIRADA DE BANDEIRA****REGULARIZACAO CLIENTE: NA****PRAZO: NA****ACESSO TANQUES: FACIL****MELHORA DATA: A COMBINAR****TEMPO DE OBRA: 1 TURNO****TRAJETO MANGUEIRA: 30 MTS**


**Fotos amplas da central de gás + adequações (Mínimo 2 fotos + adequações):**




Nome Projetista: RICARDO

Nome Cliente:XXX


Tel.:-----

Projeto: <i>Mundo</i>	Assinatura: 	Cliente: <i>SERGIO DIAS</i>	Assinatura: <i>X</i>	Data: <i>27/08/14</i>	Nº Projeto:
-----------------------	---	-----------------------------	----------------------	-----------------------	-------------

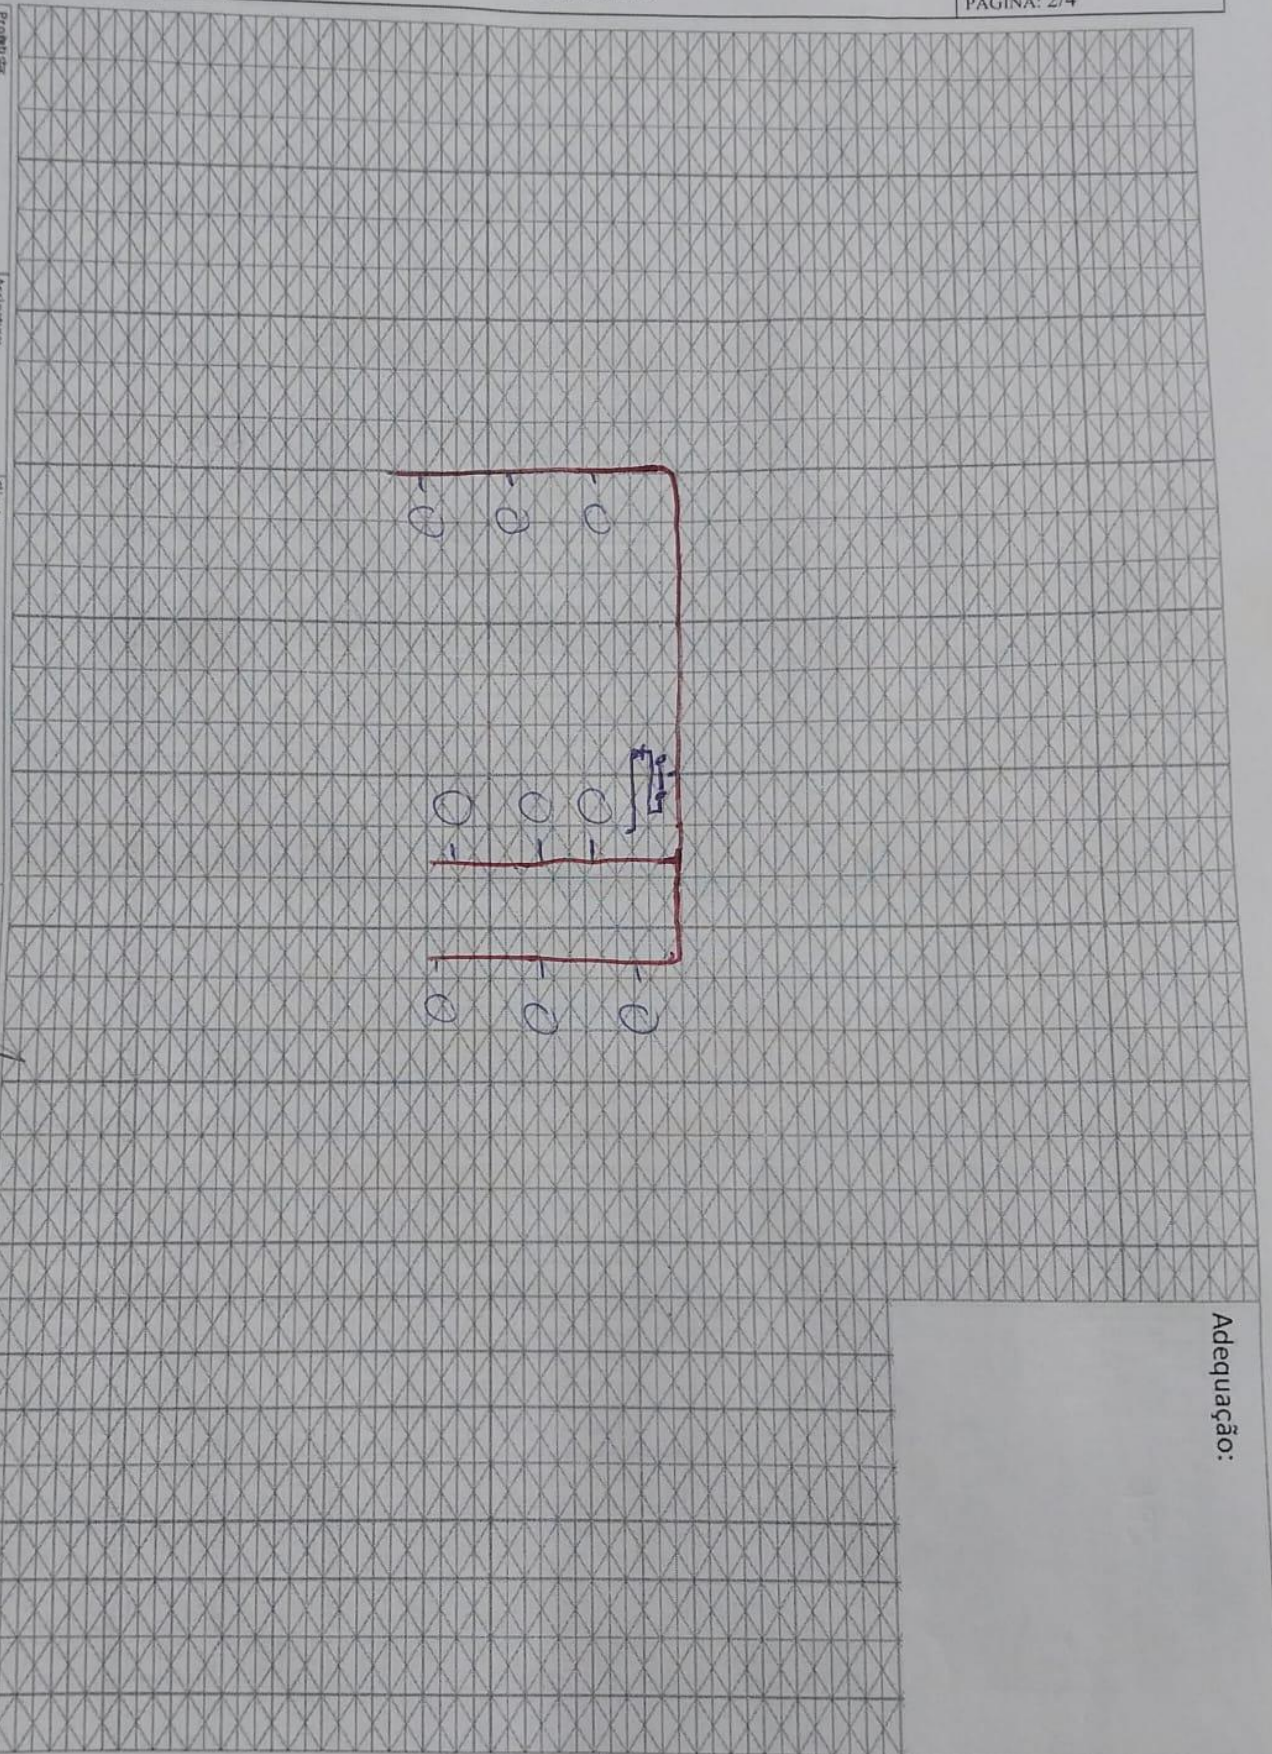The diagram is drawn on a grid background. It features a large rectangle outlined in red. Inside this rectangle, there are two horizontal rows of three circles each. The top row of circles has small horizontal lines extending from its base. The bottom row of circles has small horizontal lines extending from its top. A small rectangular box is drawn between the two rows of circles, containing some illegible handwritten text. The entire diagram is centered on the page.

Adequação:

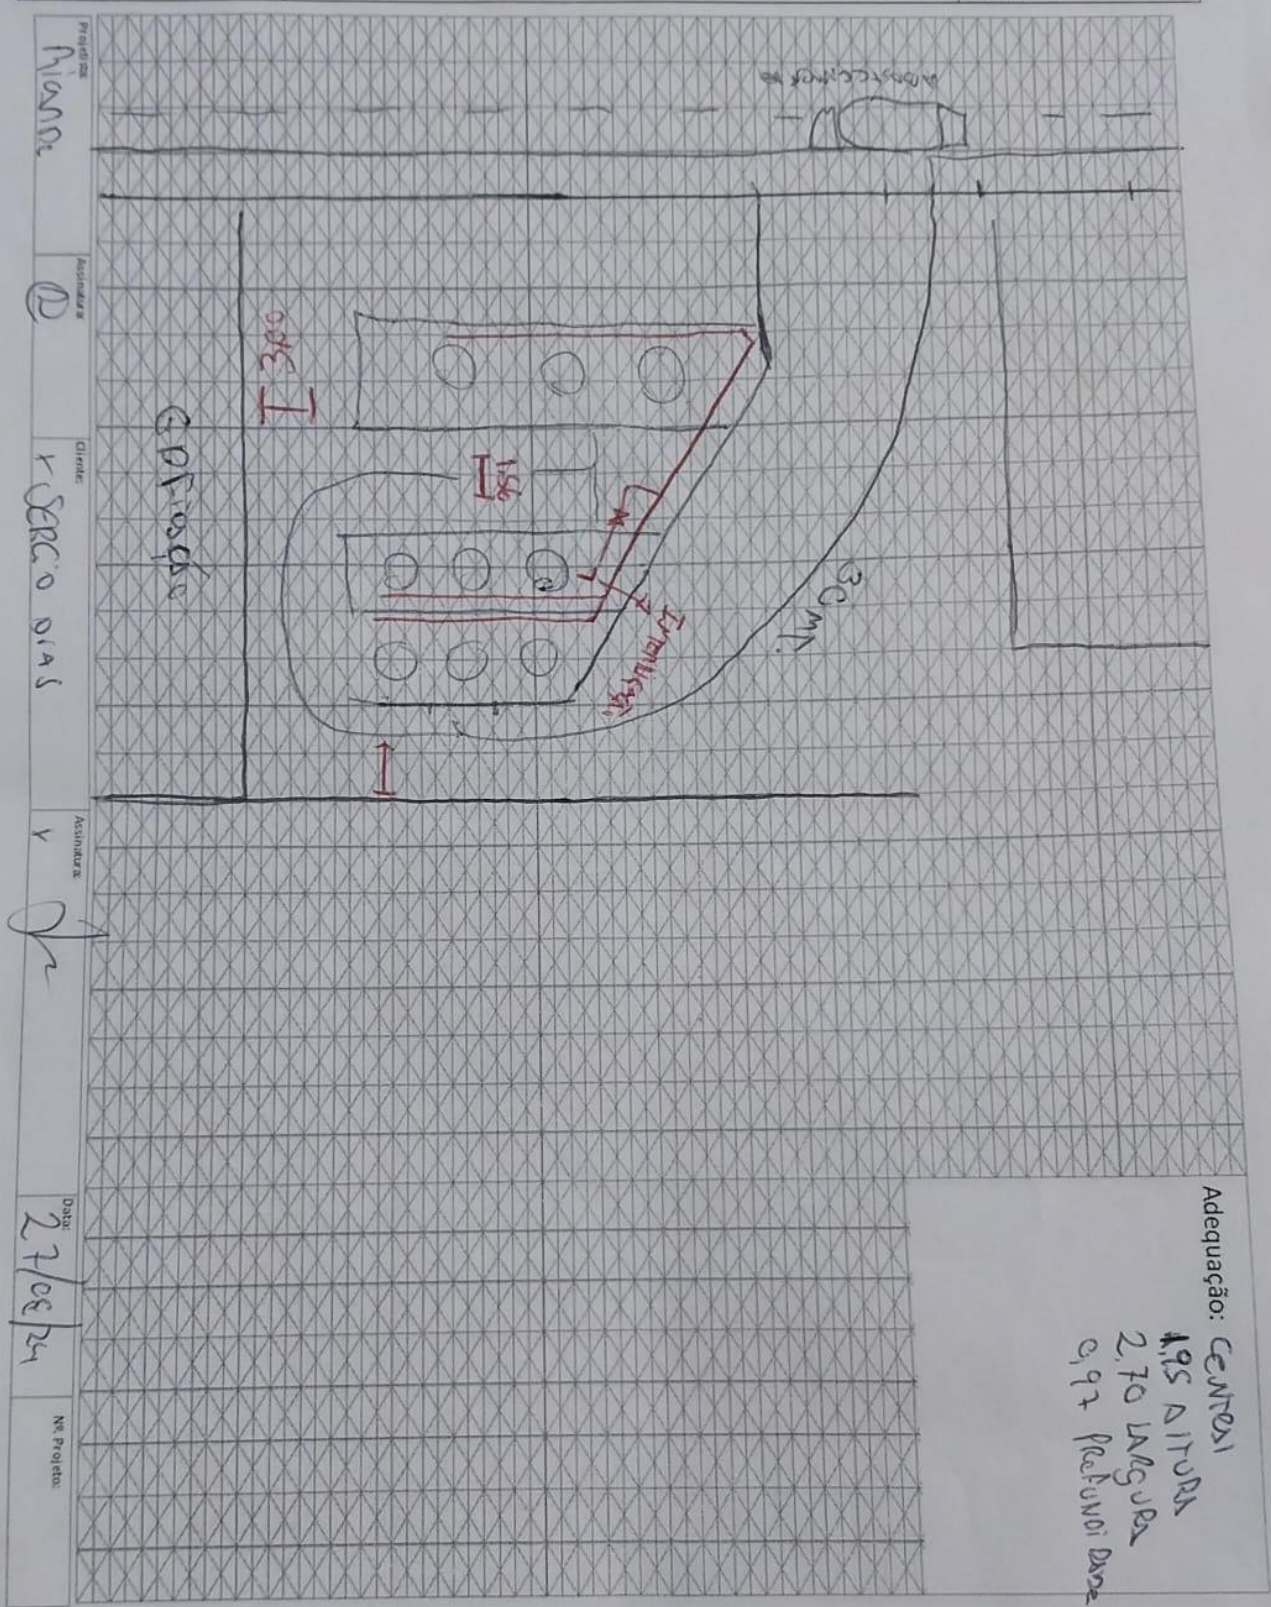

ULTRAGAZ

**LISTA DE MATERIAIS DA OBRA**

CÓD. ORACLE	DESCRIÇÃO	UNIDADE	QTDE.
2100049	KIT CENTRAL 03 A 15XB190/B125	UN	1
1800011	COLETOR DE GLP EM TUBO DE ACO CARBONO SCH 40 MÓDULO III	UN	3
2300100	COTOVELO 3/4" 90° NPT 300# PR	UN	11
3200037	PIG TAIL COBRE 1/4 X 800MM P45,P90,P190	UN	9
7400019	VALVULA DE RETENCAO 1/2" X 7/16"	UN	9
2300178	TAMPAO 3/4" NPT 300# PR	UN	3
2300086	UNIAO 3/4" NPT 300# PR	UN	4
2300061	TEE 3/4" NPT 300# PR	UN	2
5300213	SUPORTE TIPO L PARA COLETOR	UN	16
5200005	ABRACADEIRA TIPO D C/CUNHA 1/2"	UN	5
5200027	BUCHA COM PARAFUSO 10 (TIJOLO FURADO)	UN	40
4900037	FITA VEDA ROSCA 18 MM X 50 M	UN	10
5300754	TUBO MULTICAMADA GAS DN 20MM X 100M	MT	5
5300703	CONECTOR MACHO P/GAS 1/2" X 20MM PRENSAR	UN	1
5300704	CONECTOR MACHO P/GAS 3/4" X 20MM PRENSAR	UN	2
5300664	COTOVELO P/GAS 20MM X 20MM PRENSAR	UN	6
5300685	COTOVELO FEMEA P/GAS 1/2" X 20MM PRENSAR	UN	1
5300686	COTOVELO FEMEA P/GAS 3/4" X 20MM PRENSAR	UN	1
7300012	VALVULA ESF MONOBLOCO 3/4"	UN	1
N° DE PROJETO: 03.0232.2408253669.01-GE		ASSINATURA DO PROJETISTA: RICARDO	