



NOVO CLIENTE



AS BUILT



ADEQUAÇÃO

INFORMAÇÕES DO CLIENTE (LEVANTAMENTO EM CAMPO)

RAZÃO SOCIAL: TENDA NEGOCIOS IMOBILIARIOS – TORRE 02

ENDEREÇO: ESTRADA CAMPO NOVO

Nº:459

CIDADE: PORTO ALEGRE

BAIRRO: ABERTA DOS MORROS

CEP: 91751443

Nº PROJETO: 03.0232. 2409256469.02-GE

BASE INSTALADA: 2409256469.02

Normas Aplicáveis:	x	NBR13523	x	NBR15526		NBR15358		NBR 14024
Outras normas:						Data da Visita	08/10/24	

Descritivo da central de gás (Levantamento em campo):**PROPOSTO: 01 B 190****Central da torre 2 alimentará a mesma.****REGULARIZACAO CLIENTE:**

- INSTALAR EXTINTORES

PRAZO: ACOMPANHAR**ACESSO TANQUES: FACIL ACESSO****MELHORA DATA: A COMBINAR****TEMPO DE OBRA: 01 DIA****TRAJETO MANGUEIRA: 20 MTS**

LINK :

<https://app2.auvo.com.br/informacoes/tarefa/4ff9cd0a-1832-4855-9d1d-fbbc877d523c?chave=QvXEgx35DVbYL8EKg-uaCQ>


Fotos amplas da central de gás + adequações (Mínimo 2 fotos + adequações):

Nome Projetista:

ALEX

Nome Cliente:XXX

Tel.:-----

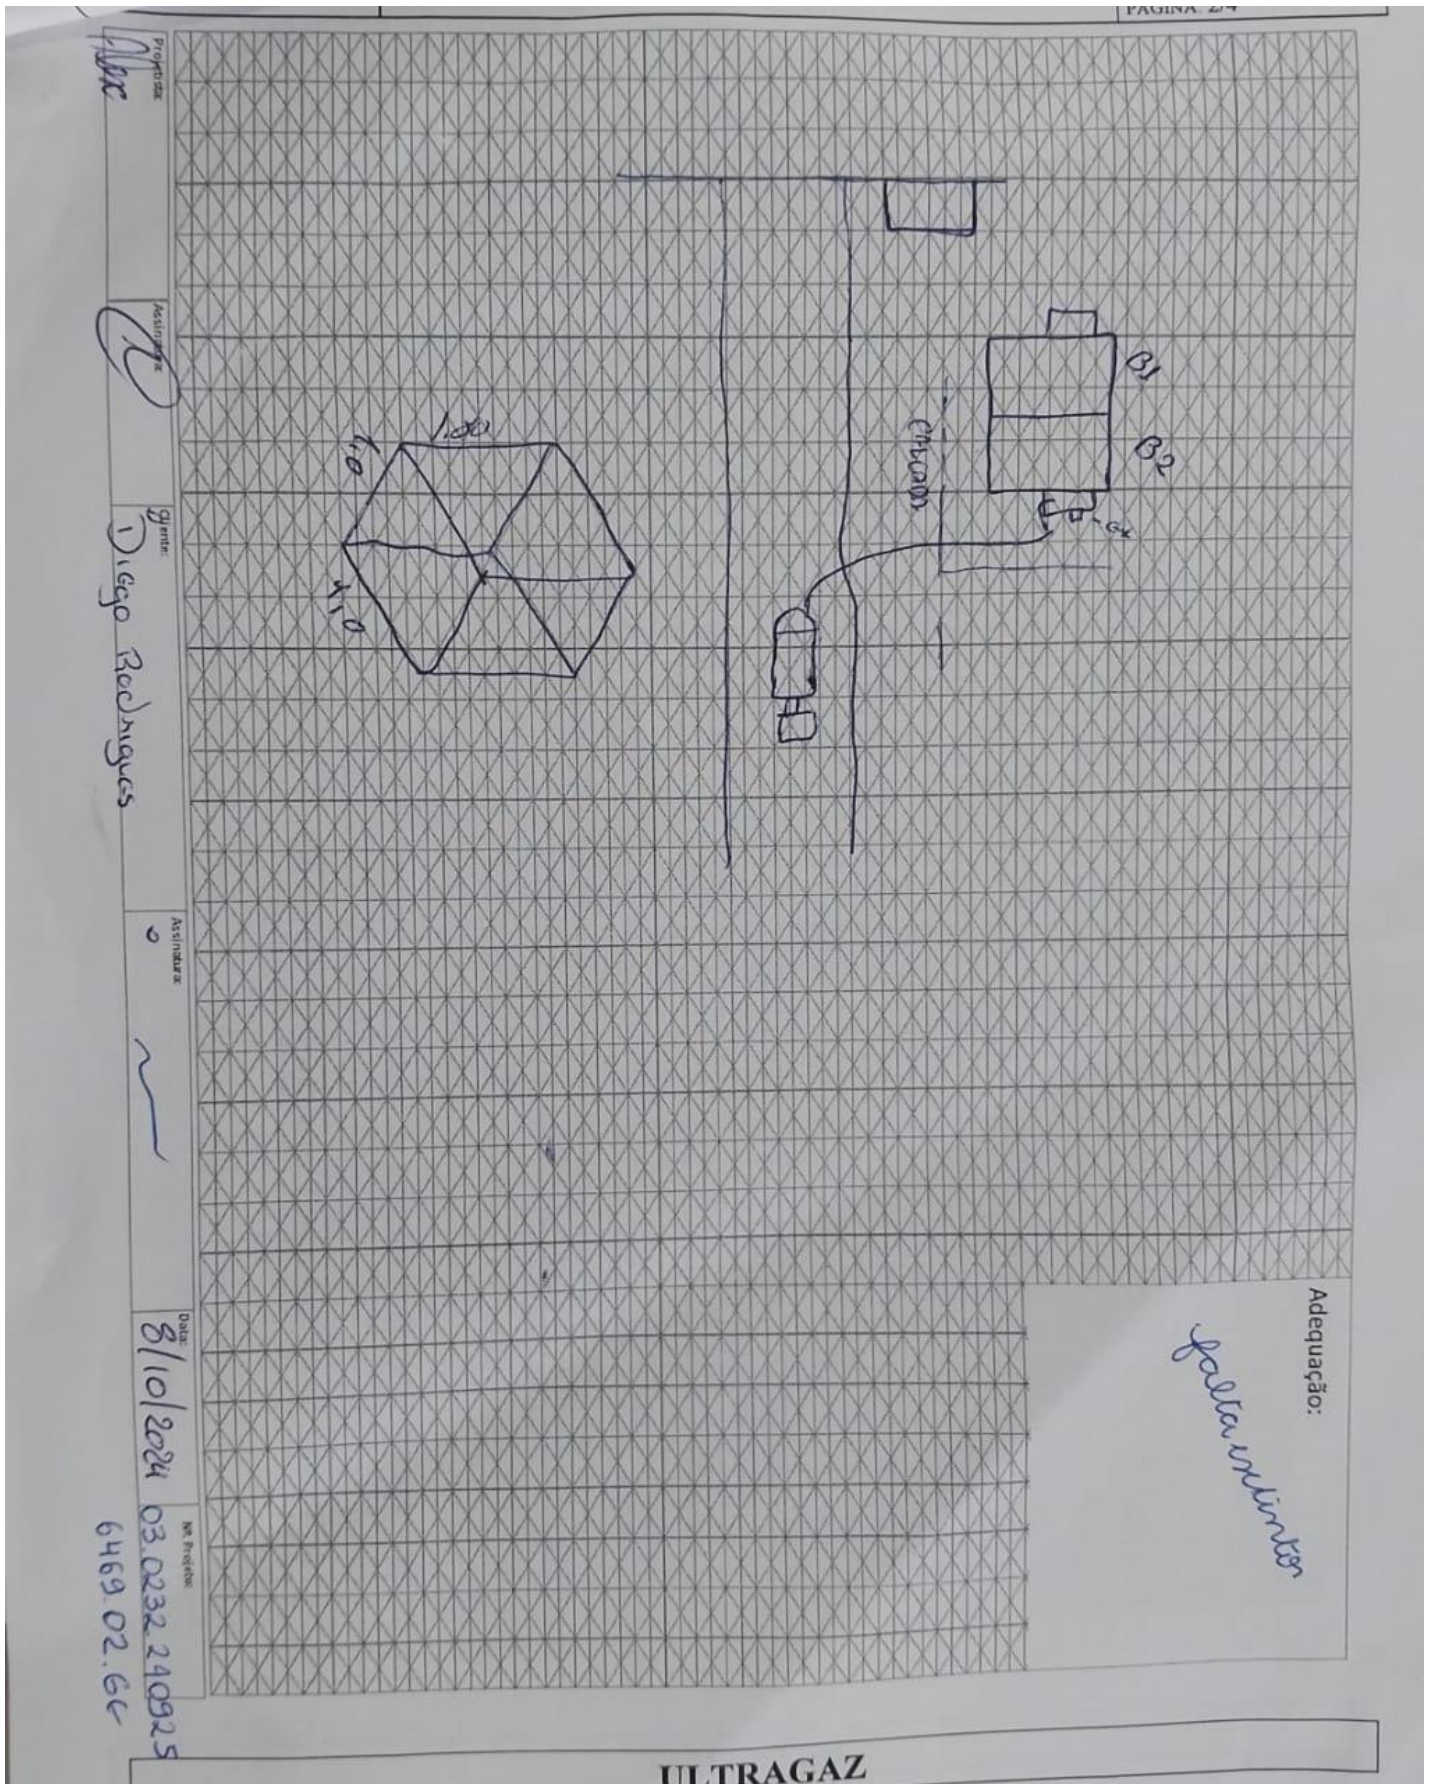

LISTA DE MATERIAIS DA OBRA

CÓD. ORACLE	DESCRIÇÃO	UNIDADE	QTDE.
-------------	-----------	---------	-------

ULTRAGAZ

