ultragaz
----------

## REGISTRO DE PROJETO - LEVANTAMENTO TÉCNICO

CÓDIGO: RG-CO.22.05

REVISÃO: 02

			TECHICO		PAGINA: 1/6	
X NOVO CLIENTE	3		AS BUILT	A	ADEQUAÇÃO	
INFORMAÇÕES DO CLIENTE (LEVANTAMENTO EM CAMPO)						
RAZÃO SOCIAL: COOPERATIVA LANGUIRU						
ENDEREÇO: EST HARMO	ONIA				N°: SN	
CIDADE: TEUTONIA			BAIRRO: PLAN	VALTO	CEP: 99200000	
N° PROJETO: 03.0232.2405246193.01-GE BASE INSTALADA: 2405246193.01						
Normas Aplicáveis: x	x NBR13523	X	NBR15526	NBR15358	NBR 14024	
Outras normas:				Data da Visita	13/08/2024	
Descritivo da central de gás (Levantamento em campo):						
PROPOSTO: 03 CENTRAIS CADA UMA COM 06 B 190 CADA.						
Central para capacidade para 9 B190, porém vai ser 6 B190 em cada Central, a mesma atende as normas, vamos utilizar a instalação em árvore do cliente e plugar 3 pontos para instalação de B190 em cada, solicito que instalamos válvula de corte fora da central!						
REGULARIZACAO CLIENTE:						
NÃO HÁ PENDENCIAS						
PRAZO: NA						
ACESSO TANQUES: FACIL						
MELHORA DATA: SEGUNDA A SEXTA EM HORARIO COMERCIAL						
TEMPO DE OBRA: 1 DIA						
TRAJETO MANGUEIRA: 20MTS						

ultragaz

# REGISTRO DE PROJETO - LEVANTAMENTO TÉCNICO

CÓDIGO: RG-CO.22.05

REVISÃO: 02 PÁGINA: 2/6

### Fotos amplas da central de gás + adequações (Mínimo 2 fotos + adequações):









### REGISTRO DE PROJETO - LEVANTAMENTO TÉCNICO

CÓDIGO: RG-CO.22.05

REVISÃO: 02 PÁGINA: 3/6


Nome Projetista: ALEX Nome Cliente:XXX Tel.:----



### REGISTRO DE PROJETO - LEVANTAMENTO TÉCNICO

CÓDIGO: RG-CO.22.05

REVISÃO: 02 PÁGINA: 4/6

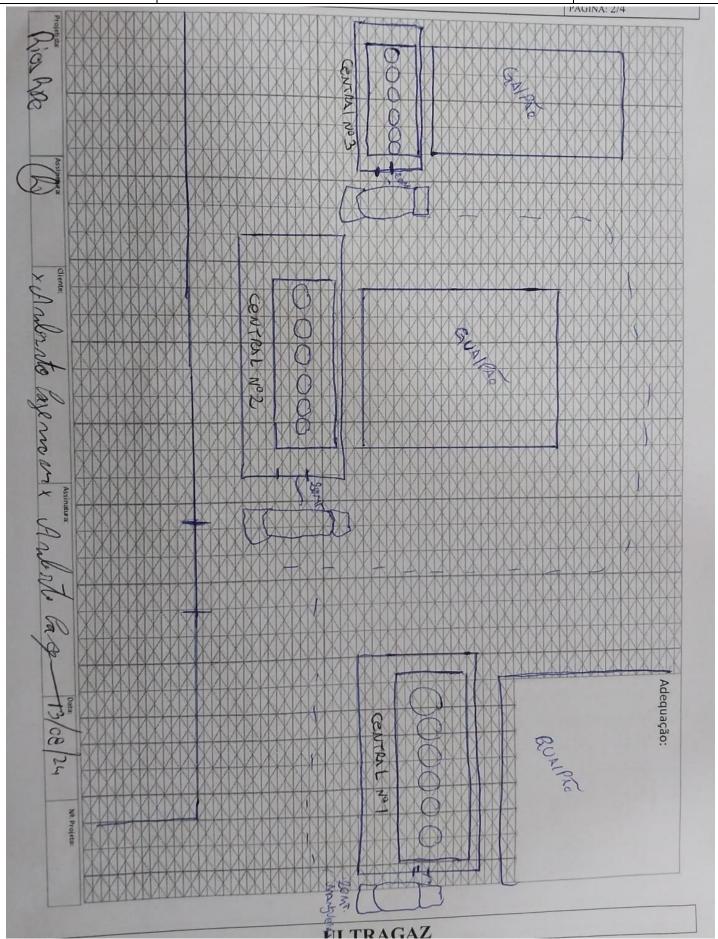


ultragaz

# REGISTRO DE PROJETO - LEVANTAMENTO TÉCNICO

CÓDIGO: RG-CO.22.05

REVISÃO: 02 PÁGINA: 5/6

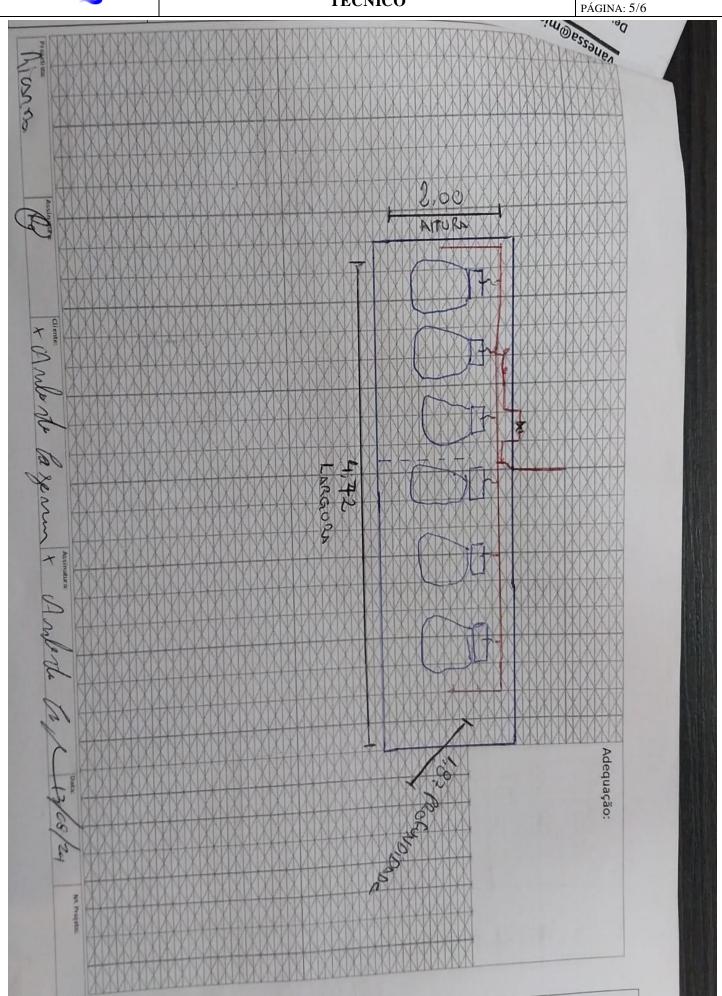



#### REGISTRO DE PROJETO - LEVANTAMENTO TÉCNICO

CÓDIGO: RG-CO.22.05

REVISÃO: 02 PÁGINA: 6/6

#### LISTA DE MATERIAIS DA OBRA DESCRIÇÃO UNIDADE QTDE. CÓD. ORACLE 2100049 KIT CENTRAL 03 A 15XB190/B125 UN 1 3200037 PIG TAIL COBRE 1/4 X 800MM P45,P90,P190 UN 6 7400019 VALVULA DE RETENCAO 1/2" X 7/16" UN 6 5300213 SUPORTE TIPO L PARA COLETOR UN 3 5200005 ABRACADEIRA TIPO D C/CUNHA 1/2` UN 5 5200027 BUCHA COM PARAFUSO 10 (TIJOLO FURADO) UN 8 4900037 FITA VEDA ROSCA 18 MM X 50 M UN 1 5300754 TUBO MULTICAMADA GAS DN 20MM X 100M MT 2 5300703 CONECTOR MACHO P/GAS 1/2" X 20MM PRENSAR UN 2 5300704 CONECTOR MACHO P/GAS 3/4" X 20MM PRENSAR UN 2 5300664 COTOVELO P/GAS 20MM X 20MM PRENSAR UN 4 7300012 VALVULA ESF MONOBLOCO 3/4" UN 1 PLUG 1/2`` 2200195 UN 3 N° DE PROJETO: 03.0232.2405246193.01-GE ASSINATURA DO PROJETISTA: RICARDO

**ULTRAGAZ**