

NOVO CLIENTE



AS BUILT



ADEQUAÇÃO

INFORMAÇÕES DO CLIENTE (LEVANTAMENTO EM CAMPO)

RAZÃO SOCIAL: CAPIM BURGUER LTDA EPP

ENDEREÇO: AV ACUCENA

Nº: 1258

CIDADE: CANOAS

BAIRRO: XXX

CEP: XXX

Nº PROJETO: XXXXXXXXXX

BASE INSTALADA: XXXXXX

Normas Aplicáveis: NBR13523 NBR15526 NBR15358 NBR 14024

Outras normas:

Data da Visita

13/07/2024

Descritivo da central de gás (Levantamento em campo):**PROPOSTO: 02 B 190 + 60 MTS REDE**

CENTRAL FICARA DE COSTAS PARA O PASSEIO PUBLICO, CENTRAL FICARA 2X2X1/2 . OS TANQUES FICARAM UM DO LADO POR ISSO A CENRAL TER 1/2 DE LARGURA, TERA ESPAÇO SUFICIENTE PARA LOCOMOCAO DO OPERADOR. ATUALMENTE EXISTE UMA REDE QUE É UTILIZADA, DEVEMOS UNIFICAR A REDE EXISTENTE COM A NOVA POREM ESTA INTERLIGAÇÃO SO PODERA SER REALIZADA QUANDO O SERVICO FOR TOTALMENTE EXECUTADO.


REGULARIZACAO CLIENTE:

- CONSTRUCAO DA CENTRAL CIVIL
- INSTALAR 02 EXTINTORES 20BC 6K

PRAZO: 01 MÊS APÓS RECEBIMENTO DO PROJETO**ACESSO TANQUES: FACIL ACESSO.****MELHORA DATA: SEGUNDA FEIRA.****TEMPO DE OBRA: 1 DIA****TRAJETO MANGUEIRA: 15 MTS**

Fotos amplas da central de gás + adequações (Mínimo 2 fotos + adequações):



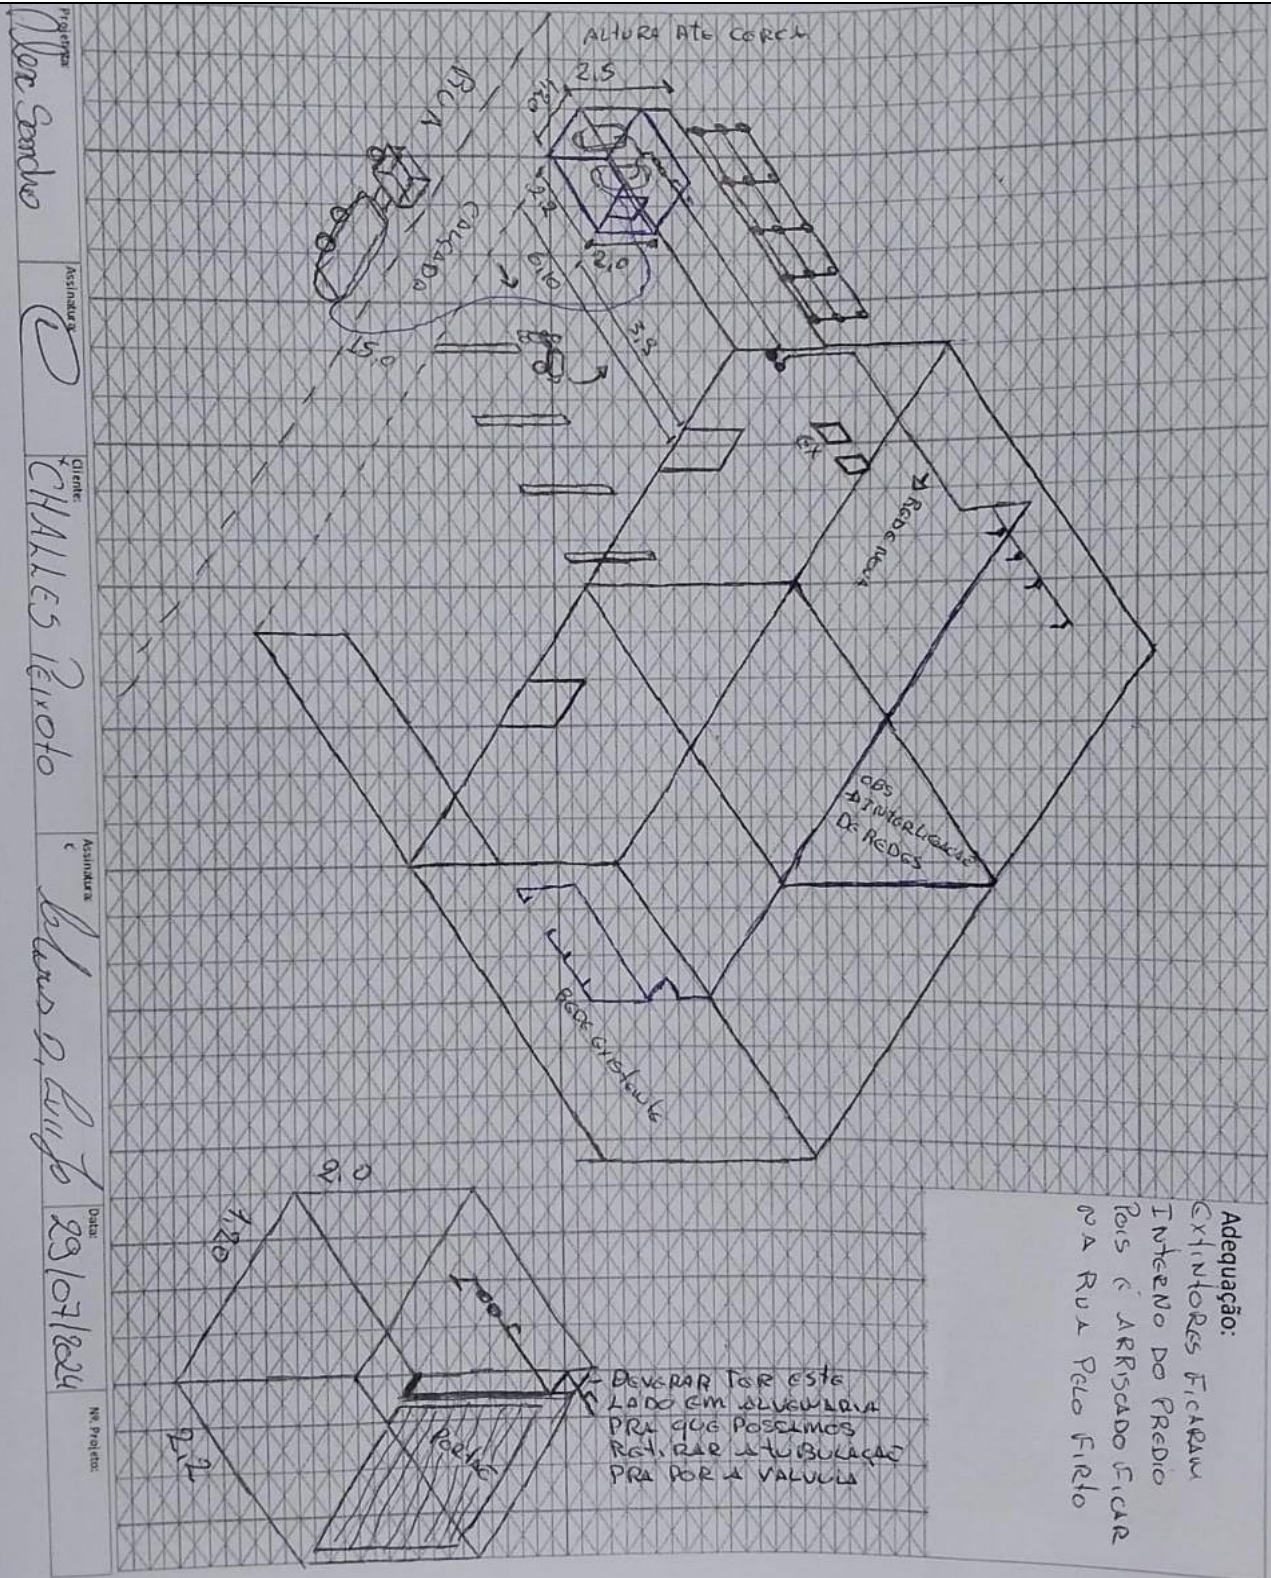

Adequação:
EXTINTORES FICARÃO
INTERNO DO PRÉDIO
POIS É ARRISADO FICAR
NA RUA PELA FURTO


ULTRAGAZ

Ultragaz - Interna

Nome Projetista: ALEX

Nome Cliente:XXX

Tel.:-----

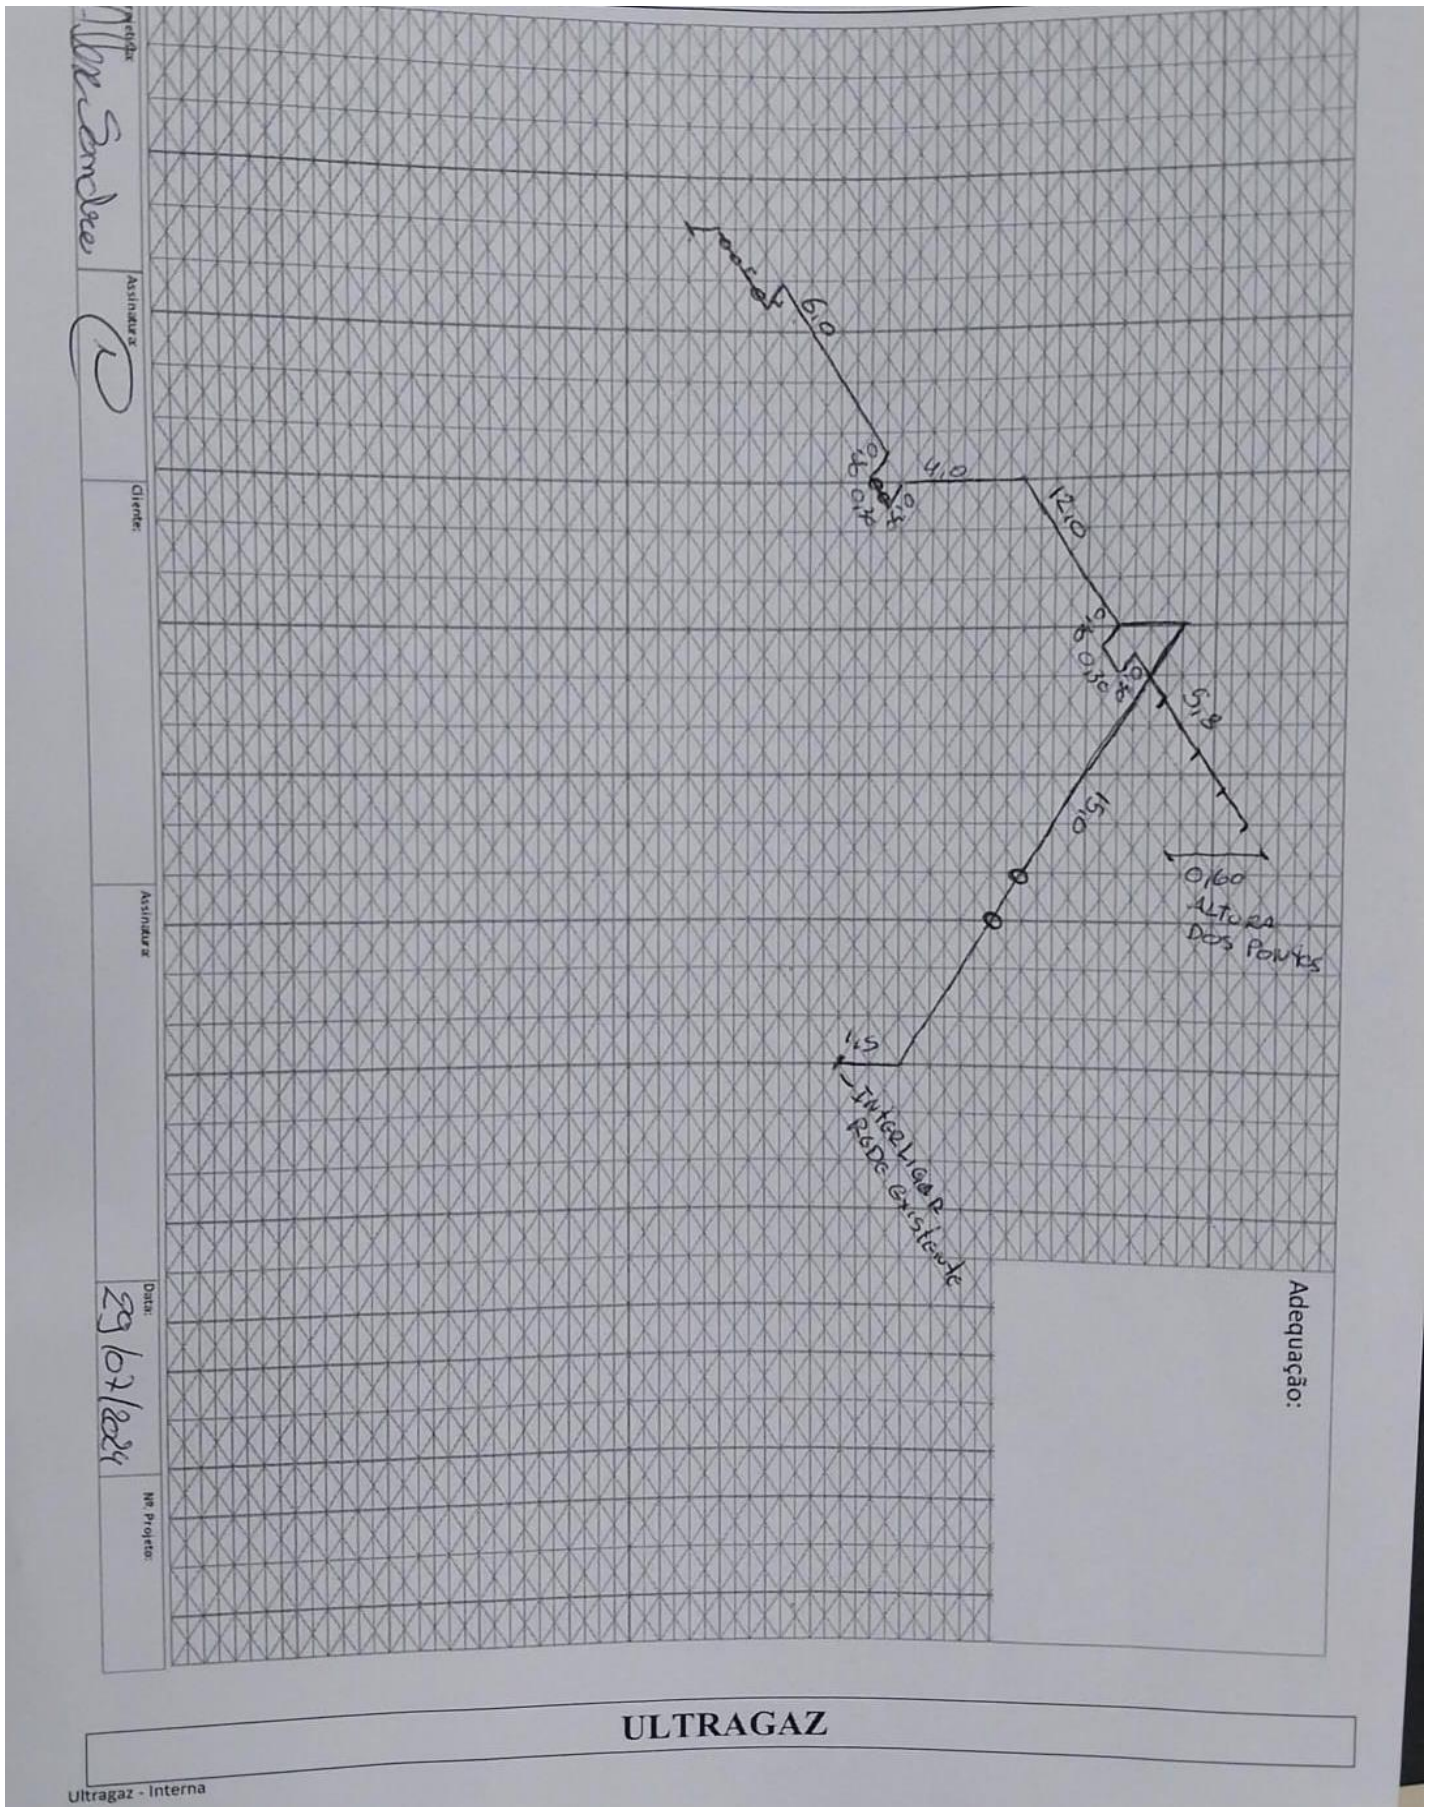

LISTA DE MATERIAIS DA OBRA

CÓD. ORACLE	DESCRIÇÃO	UNIDADE	QTDE.
-------------	-----------	---------	-------

ULTRAGAZ

