

NOVO CLIENTE

AS BUILT

ADEQUAÇÃO

INFORMAÇÕES DO CLIENTE (LEVANTAMENTO EM CAMPO)

RAZÃO SOCIAL: MERCADO ANUAR LTDA ME

ENDEREÇO: RUA ANGELO BARBOZA

Nº: 288

CIDADE: PORTO ALEGRE

BAIRRO: CAVALHADA

CEP: 91740310

Nº PROJETO: 03.0232.240825369801-GE

BASE INSTALADA: 240825369801

Normas Aplicáveis:	<input checked="" type="checkbox"/>	NBR13523	<input checked="" type="checkbox"/>	NBR15526	<input type="checkbox"/>	NBR15358	<input type="checkbox"/>	NBR 14024
Outras normas:						Data da Visita	23/08/24	

Descritivo da central de gás (Levantamento em campo):**PROPOSTO: 01 B 190 20 METROS DE REDE**

Cliente irar construir central e retirar motor da câmara fria, e fazer adequação no gradil para remover quando chegar o tanque depois vai colocar novamente com parafusos para quando quiser remover, não é necessário remover para abastecimento, tem portão de acesso

REGULARIZACAO CLIENTE:

- CONSTRUIR CENTRAL
- RETIRAR MOTOR
- ADEQUAR GRADIL
- INSTALAR EXTINTOR

PRAZO: SEM PRAZO DEFINIDO, MONITORAR**ACESSO TANQUES: FACIL****MELHORA DATA: Qualquer dia no primeiro horário, ligar para alinhar com o cliente****TEMPO DE OBRA: 01 DIA****TRAJETO MANGUEIRA: 03 MTS**


Fotos amplas da central de gás + adequações (Mínimo 2 fotos + adequações):




Nome Projetista: ALEX

Nome Cliente:XXX

Tel.:-----

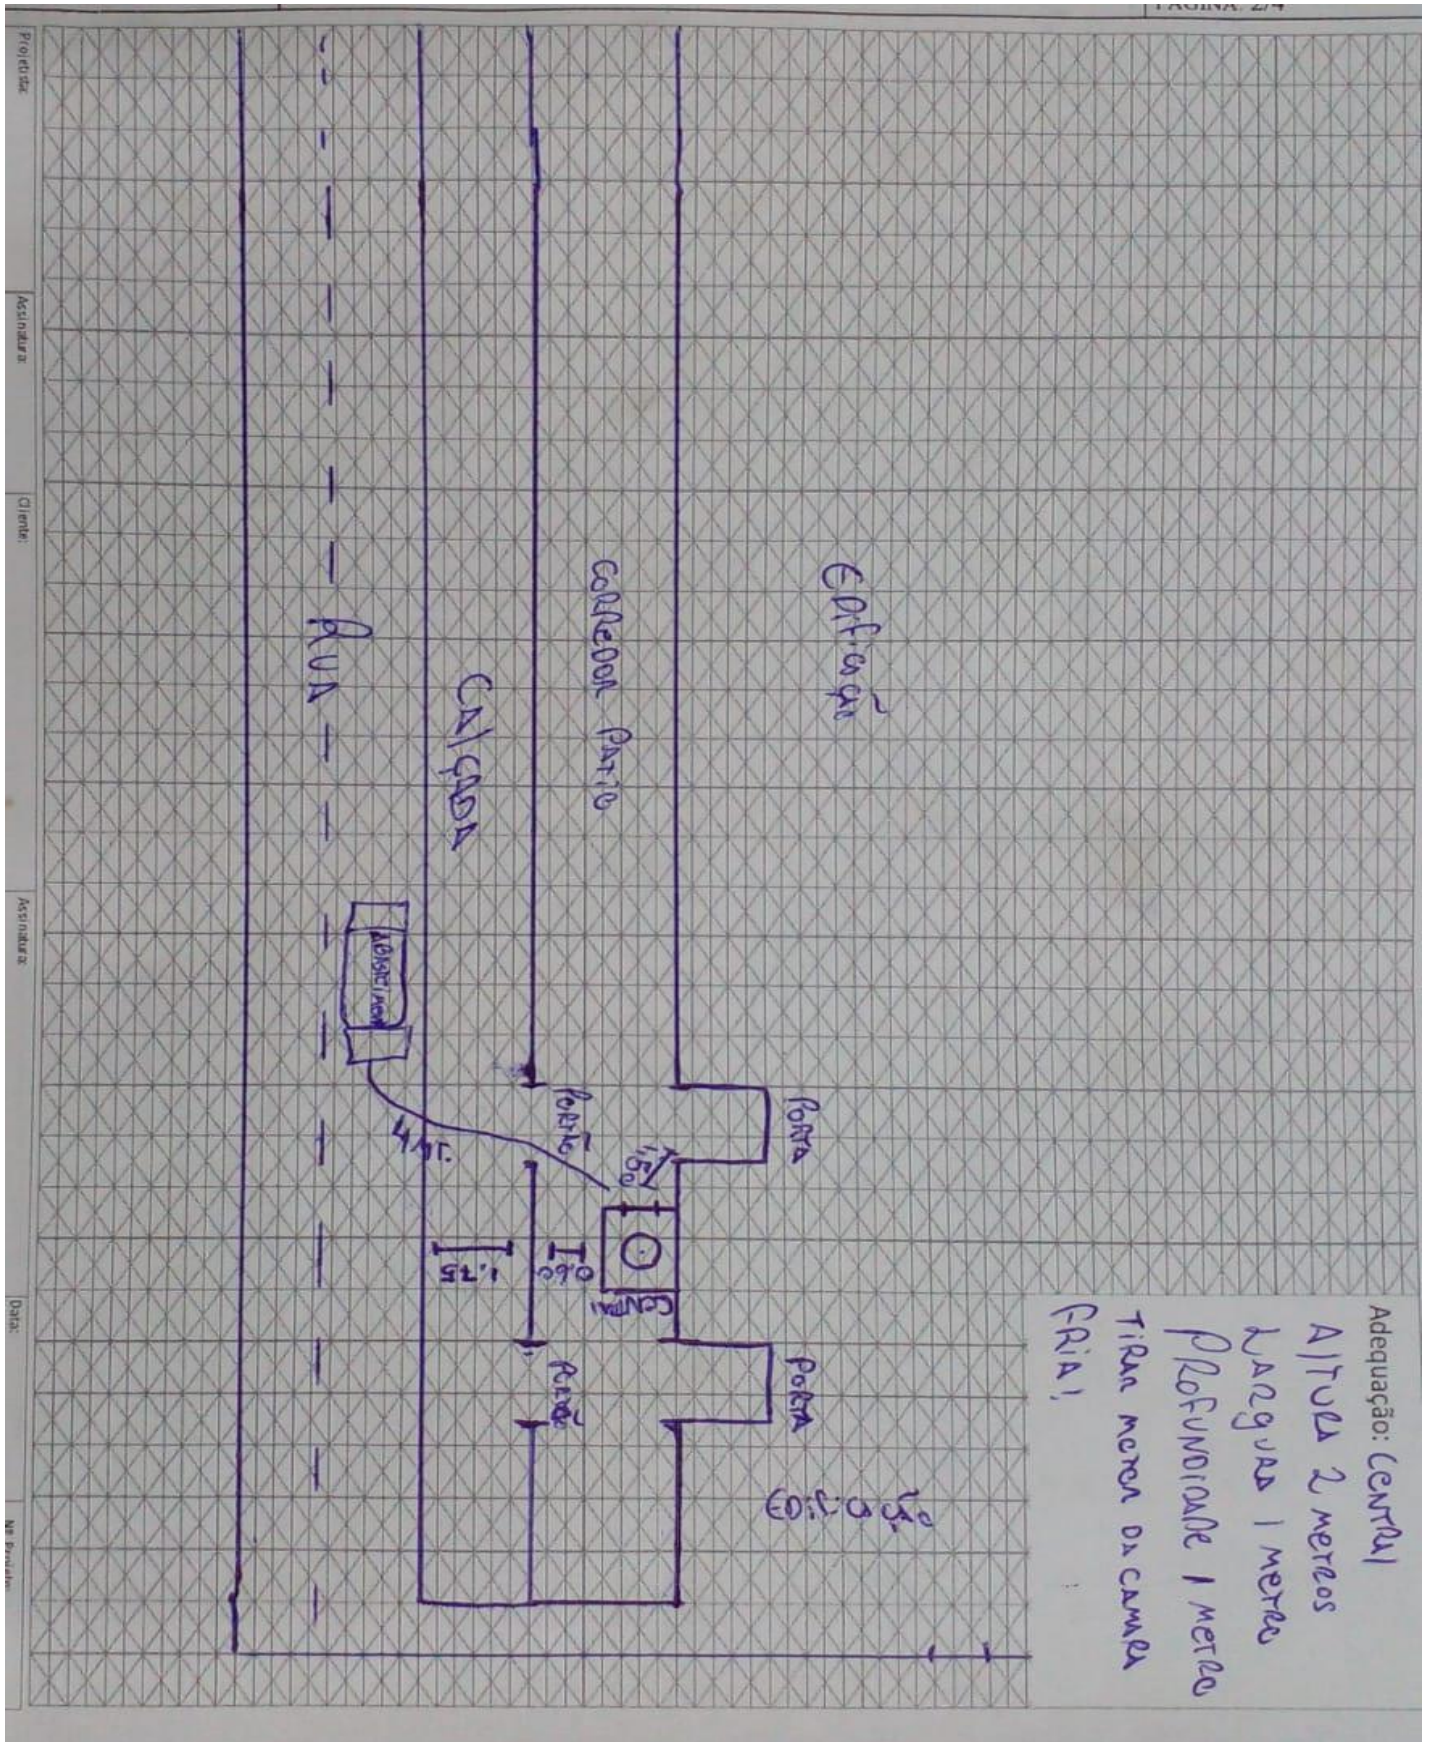

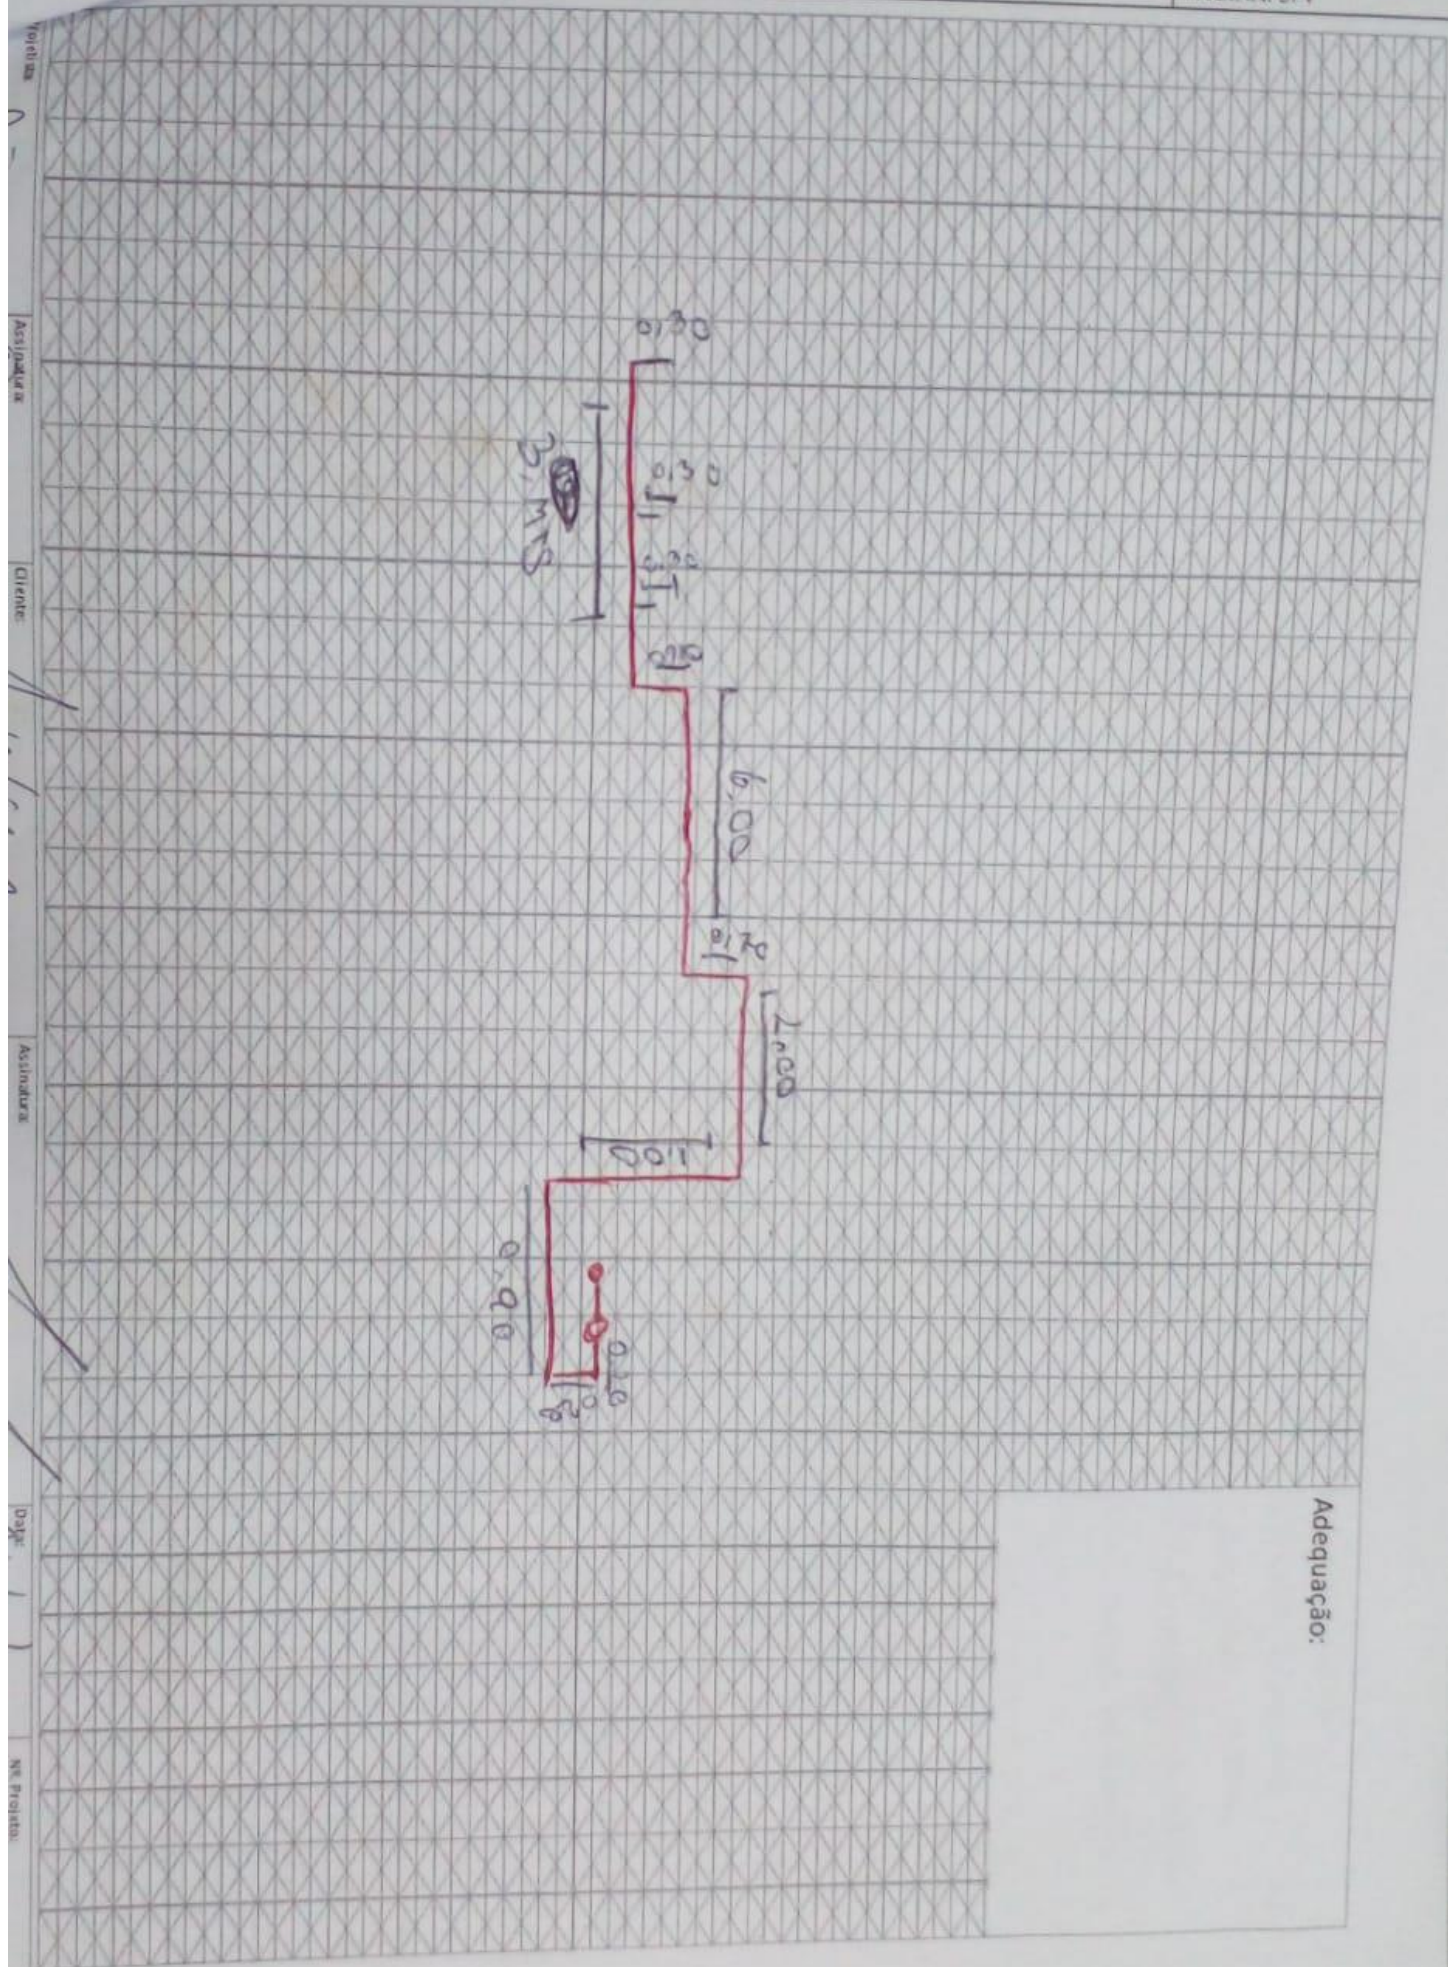

Adequação:

