

NOVO CLIENTE

AS BUILT

ADEQUAÇÃO

INFORMAÇÕES DO CLIENTE (LEVANTAMENTO EM CAMPO)

RAZÃO SOCIAL: RESIDENCIAL MORADA VERDE

ENDEREÇORUA GUIA LOPES

Nº: 3235

CIDADE: NOVO HAMBURGO

BAIRRO: CANUDOS

CEP: 93546637

Nº PROJETO: 03.0232.2409256630.01-GE

BASE INSTALADA: 2409256630


Normas Aplicáveis:	x	NBR13523	x	NBR15526		NBR15358		NBR 14024
Outras normas:						Data da Visita		24/09/24

Descritivo da central de gás (Levantamento em campo):**PROPOSTO:** 03 B 190

CENTRAL SEM PENDENCIAS, LIBERADA PARA MONTAGEM.

REGULARIZACAO CLIENTE: NENHUMA, CENTRAL LIBERADA**PRAZO:** NA**ACESSO TANQUES:** FACIL**MELHORA DATA:** A COMBINAR**TEMPO DE OBRA:** 1 TURNO**TRAJETO MANGUEIRA:** 21 MTSLink : <https://app2.auvo.com.br/informacoes/tarefa/54e37bb4-5b63-4d18-97d5-4ebf023efc16?chave=Ne2r3joelWDDw2SsS9XQ7w>


Fotos amplas da central de gás + adequações (Mínimo 2 fotos + adequações):

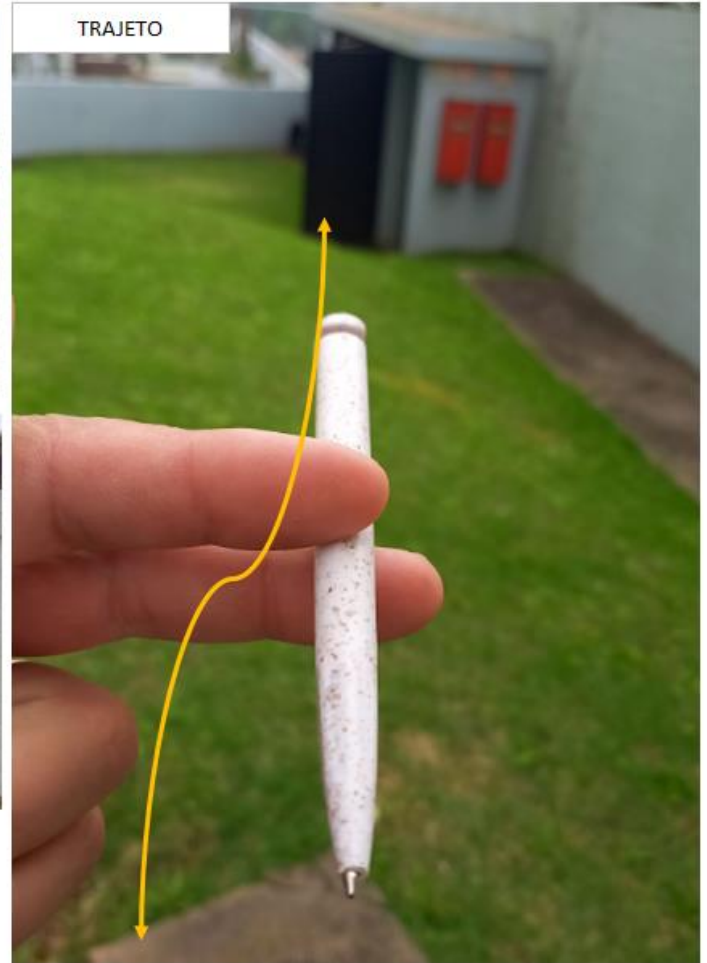

Nome Projetista: ALEX

Nome Cliente:XXXX

Tel.:-----

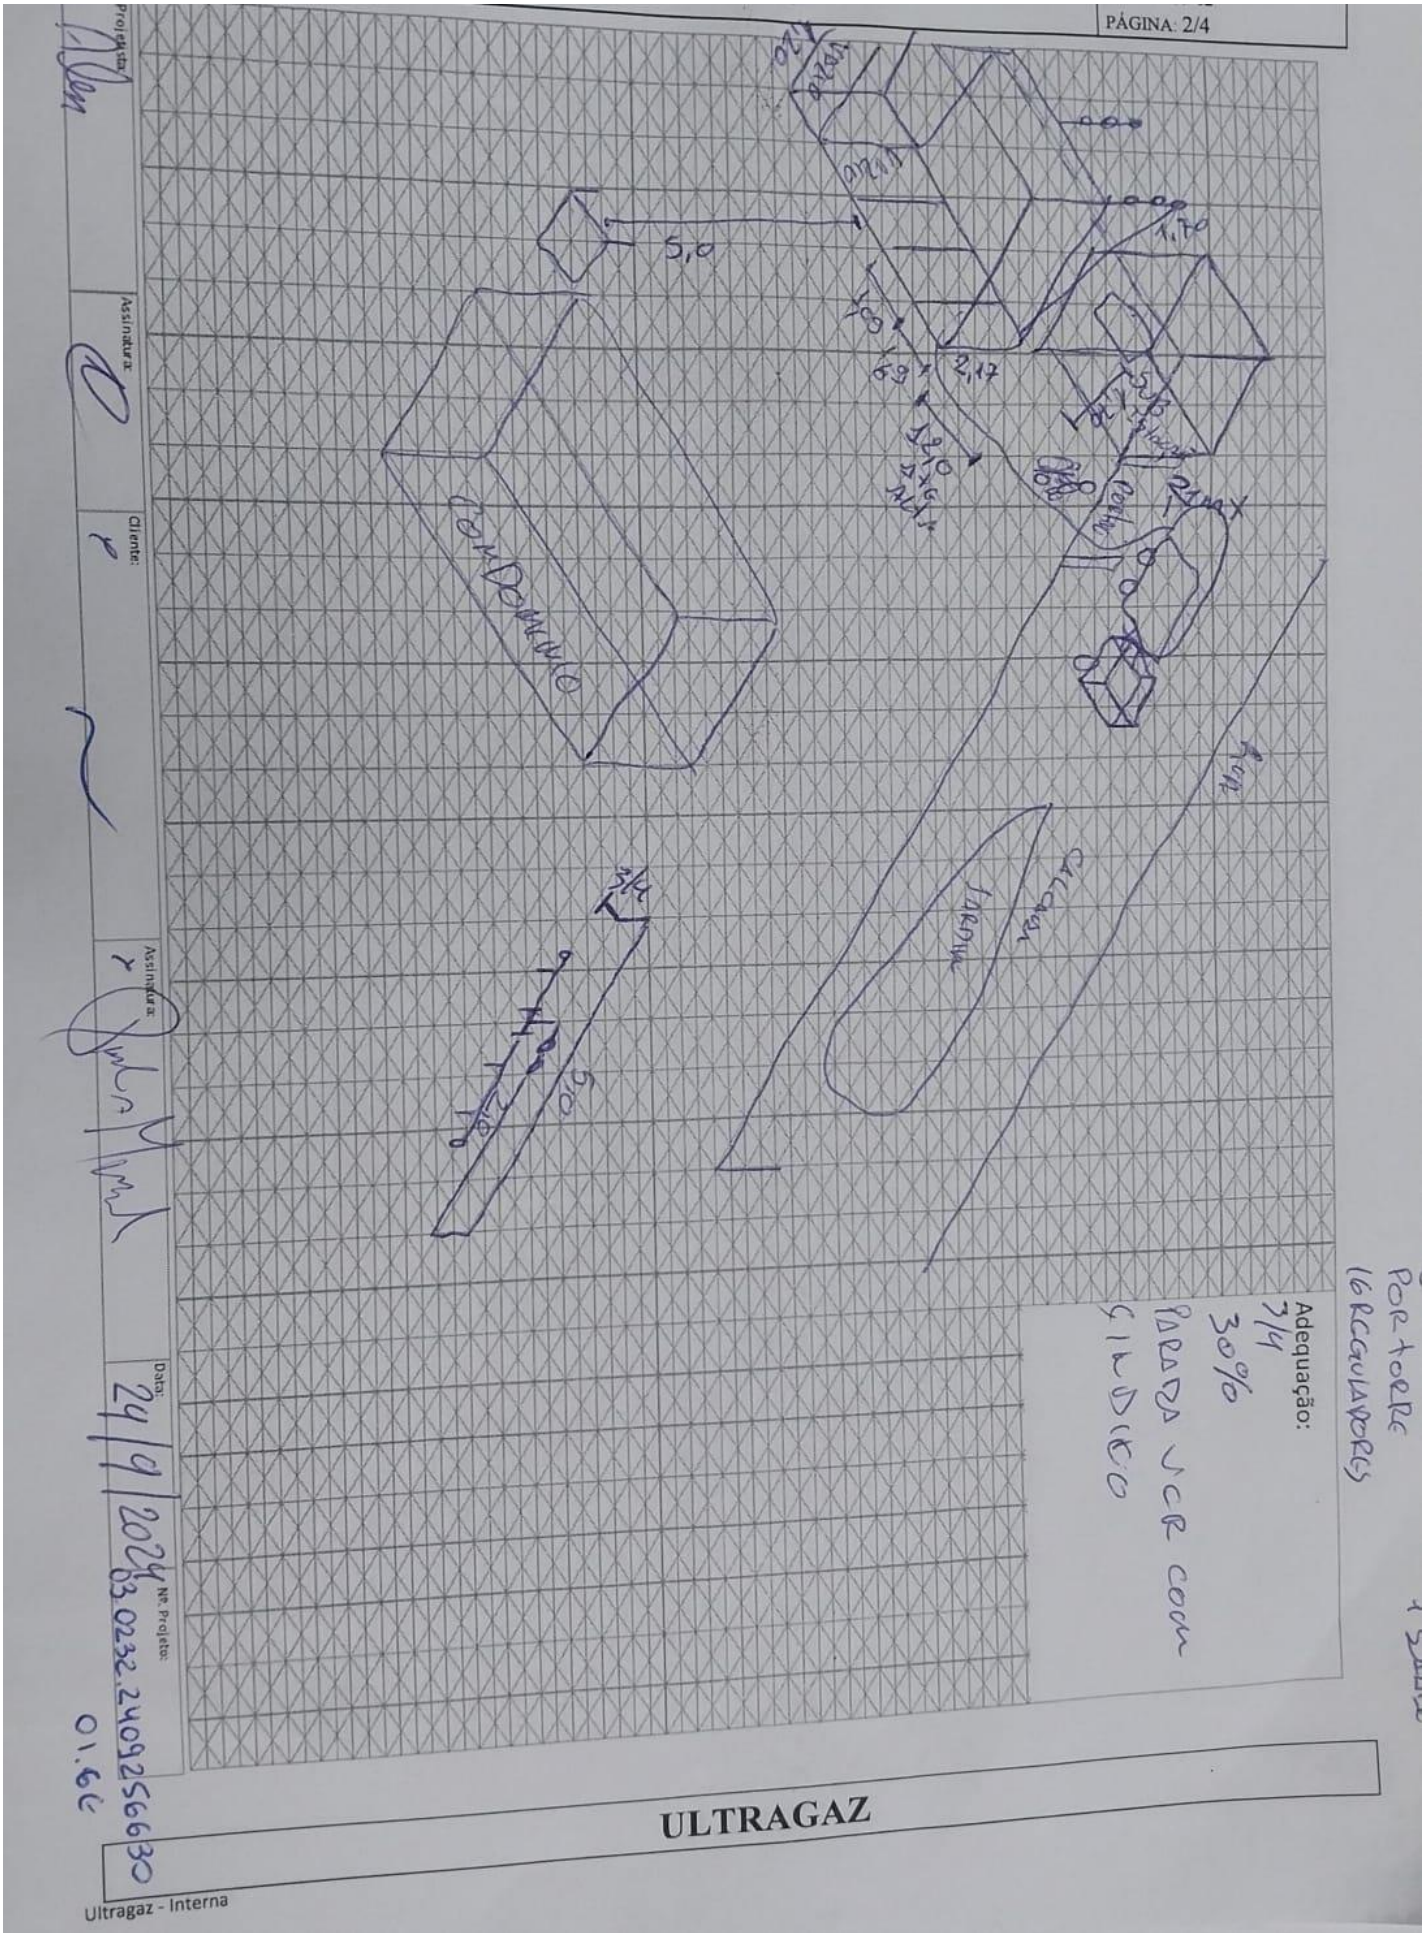

PORTÃO

Adequação:
3/4
30%
PARADA VCR COM
SILBIDICO

01.6C

ULTRAGAZ

Ultragaz - Interna

