

NOVO CLIENTE

AS BUILT

ADEQUAÇÃO

## INFORMAÇÕES DO CLIENTE (LEVANTAMENTO EM CAMPO)

RAZÃO SOCIAL: OUROPAN ALIMENTOS LTDA ME

ENDEREÇO: R MATHIAS RUSCHEL SOBRINHO

Nº: 587

CIDADE : ESTRELA

BAIRRO: CRISTO REI

CEP:XXX

Nº PROJETO: AGUARDANDO RG

BASE INSTALADA.: AGUARDANDO RG

Normas Aplicáveis:	x	NBR13523	x	NBR15526		NBR15358		NBR 14024
Outras normas:						Data da Visita		28/10/24

Descritivo da central de gás (Levantamento em campo):**PROPOSTO: 01 B 190 UP**

Montar mais uma up ao lado da de 2 b190, existe 1,10 cm na lateral. Deverá ser trocado o kit e instalar um módulo de II  
Não tivemos contato com o responsável.

Devemos desmontar a atual de 2 b e remontar entao totalizando 3 b 190

**REGULARIZACAO CLIENTE:**

- NA

**PRAZO: NA****ACESSO TANQUES: FACIL****MELHORA DATA: A COMBINAR****TEMPO DE OBRA: 01 TURNO****TRAJETO MANGUEIRA: 07 MTS**LINK : <https://app2.auvo.com.br/informacoes/tarefa/60226866-02c2-4f16-9ffd-ce0b3d97c3db?chave=Fi4u494QFnD-ljCqhU7GjA>


**Fotos amplas da central de gás + adequações (Mínimo 2 fotos + adequações):**



Nome Projetista: ALEX

Nome Cliente:XXX

Tel.:-----

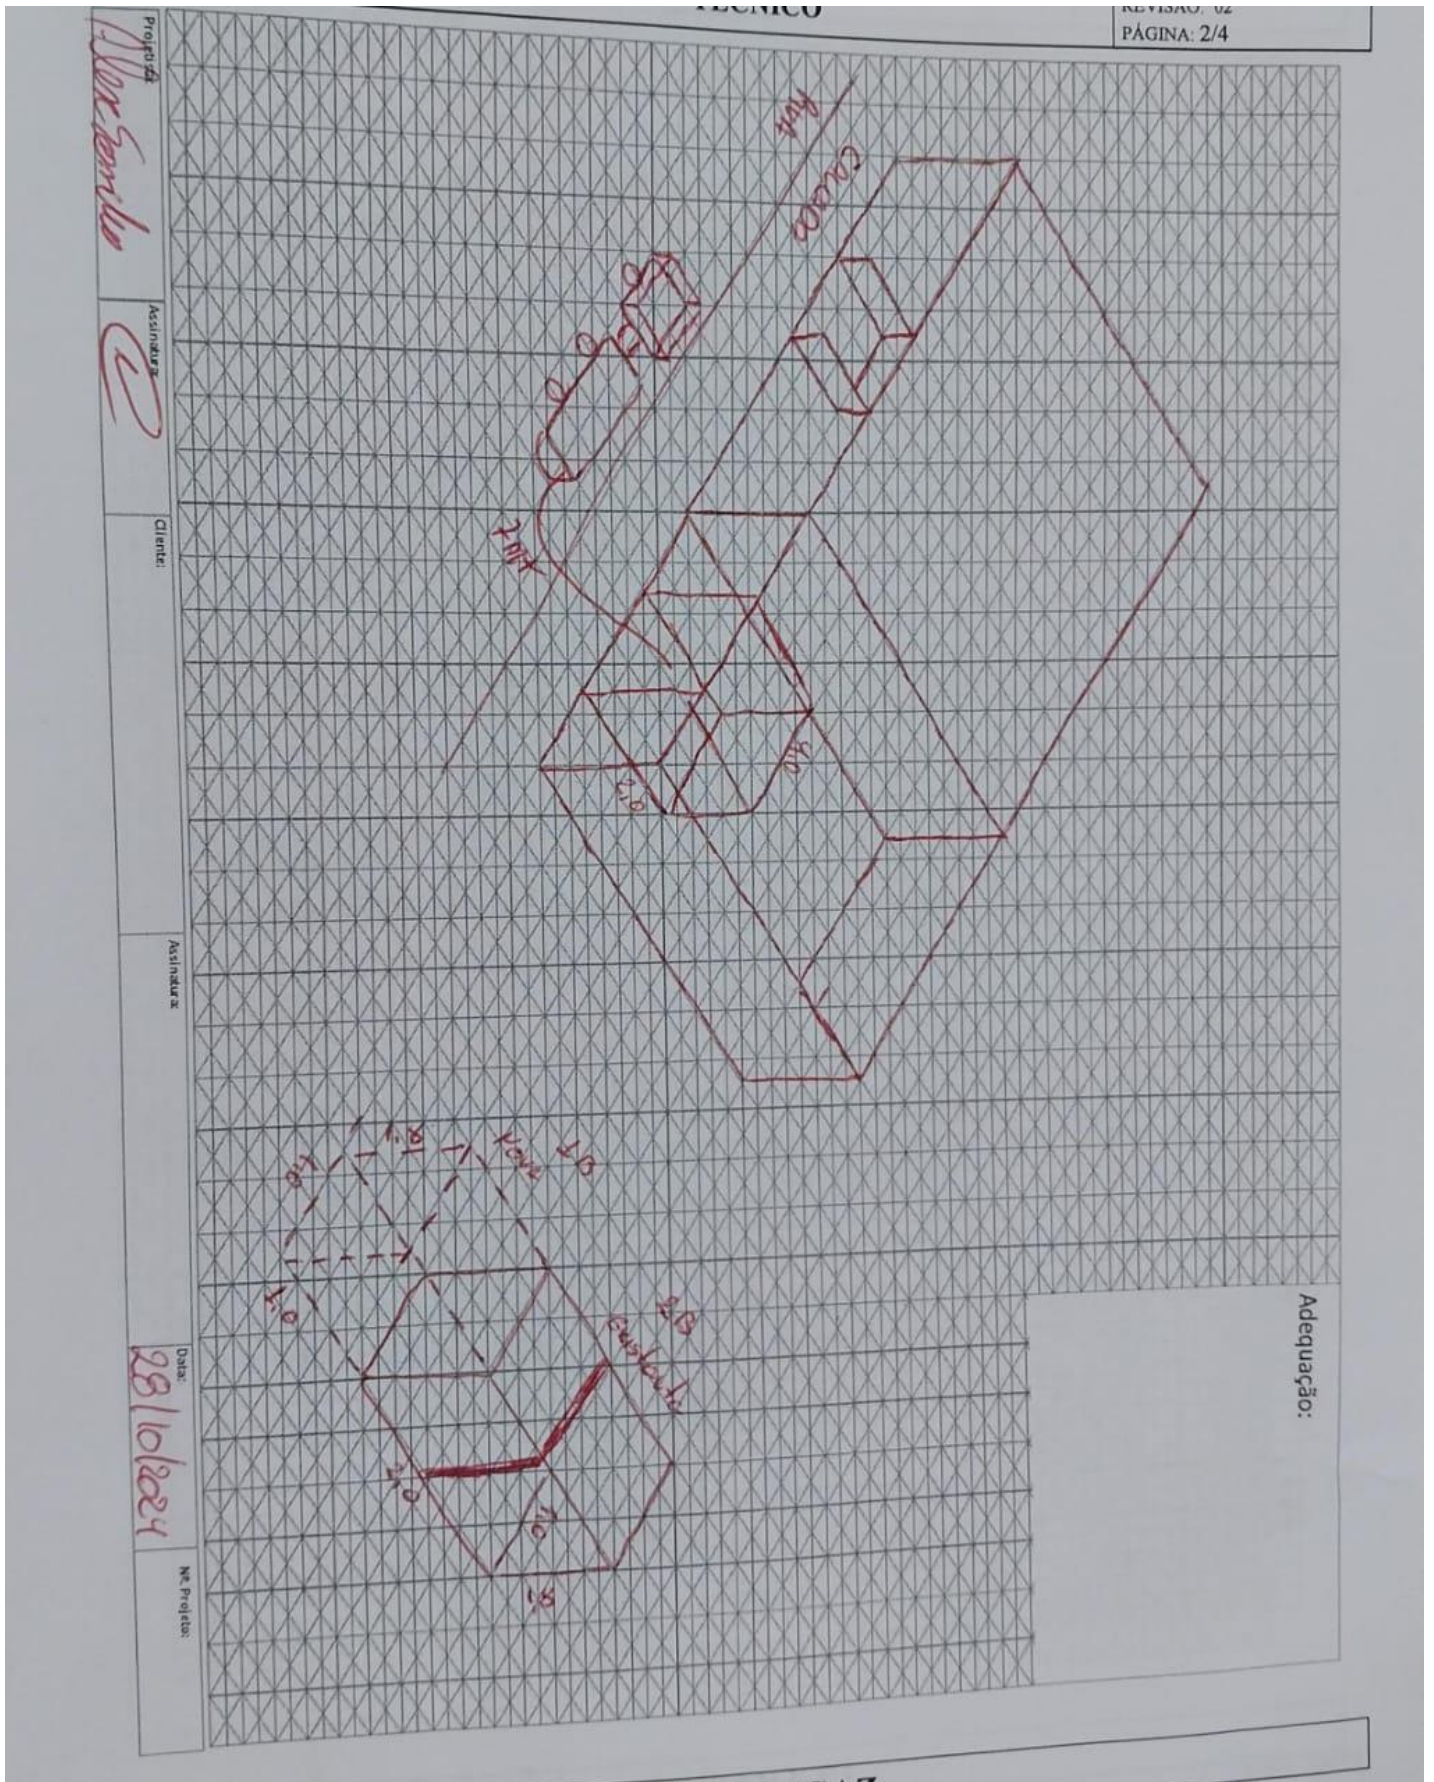

**LISTA DE MATERIAIS DA OBRA**

**ULTRAGAZ**

