

NOVO CLIENTE

AS BUILT

ADEQUAÇÃO

INFORMAÇÕES DO CLIENTE (LEVANTAMENTO EM CAMPO)

RAZÃO SOCIAL: MARGARIDA RESTAURANTE LTDA ME

ENDEREÇO: AV WENCESLAU ESCOBAR

Nº: 3112

CIDADE: PORTO ALEGRE

BAIRRO: TRISTEZA

CEP: 91920134

Nº PROJETO: 03.0232.2409256434.01-GE

BASE INSTALADA: 2409256434.01

Normas Aplicáveis:	x	NBR13523	x	NBR15526		NBR15358		NBR 14024
Outras normas:						Data da Visita		17/09/24

Descritivo da central de gás (Levantamento em campo):**PROPOSTO: 01 B 190+15MTS****REGULARIZACAO CLIENTE:**

- FINALIZAR CENTRAL
- INSTALAR EXTINTOR
- ABRIR CANALETAS

PRAZO: 03 SEMANAS**ACESSO TANQUES: FACIL****MELHORA DATA: A COMBINAR****TEMPO DE OBRA: 1 DIA****TRAJETO MANGUEIRA: 39MTS**

Fotos amplas da central de gás + adequações (Mínimo 2 fotos + adequações):



Projeto: *Alor*

Assinatura:

Cliente:


Assinatura:

Data:

Nº Projeto:


Ultragaz - Interna

17/9/2024 030232.24092564340166

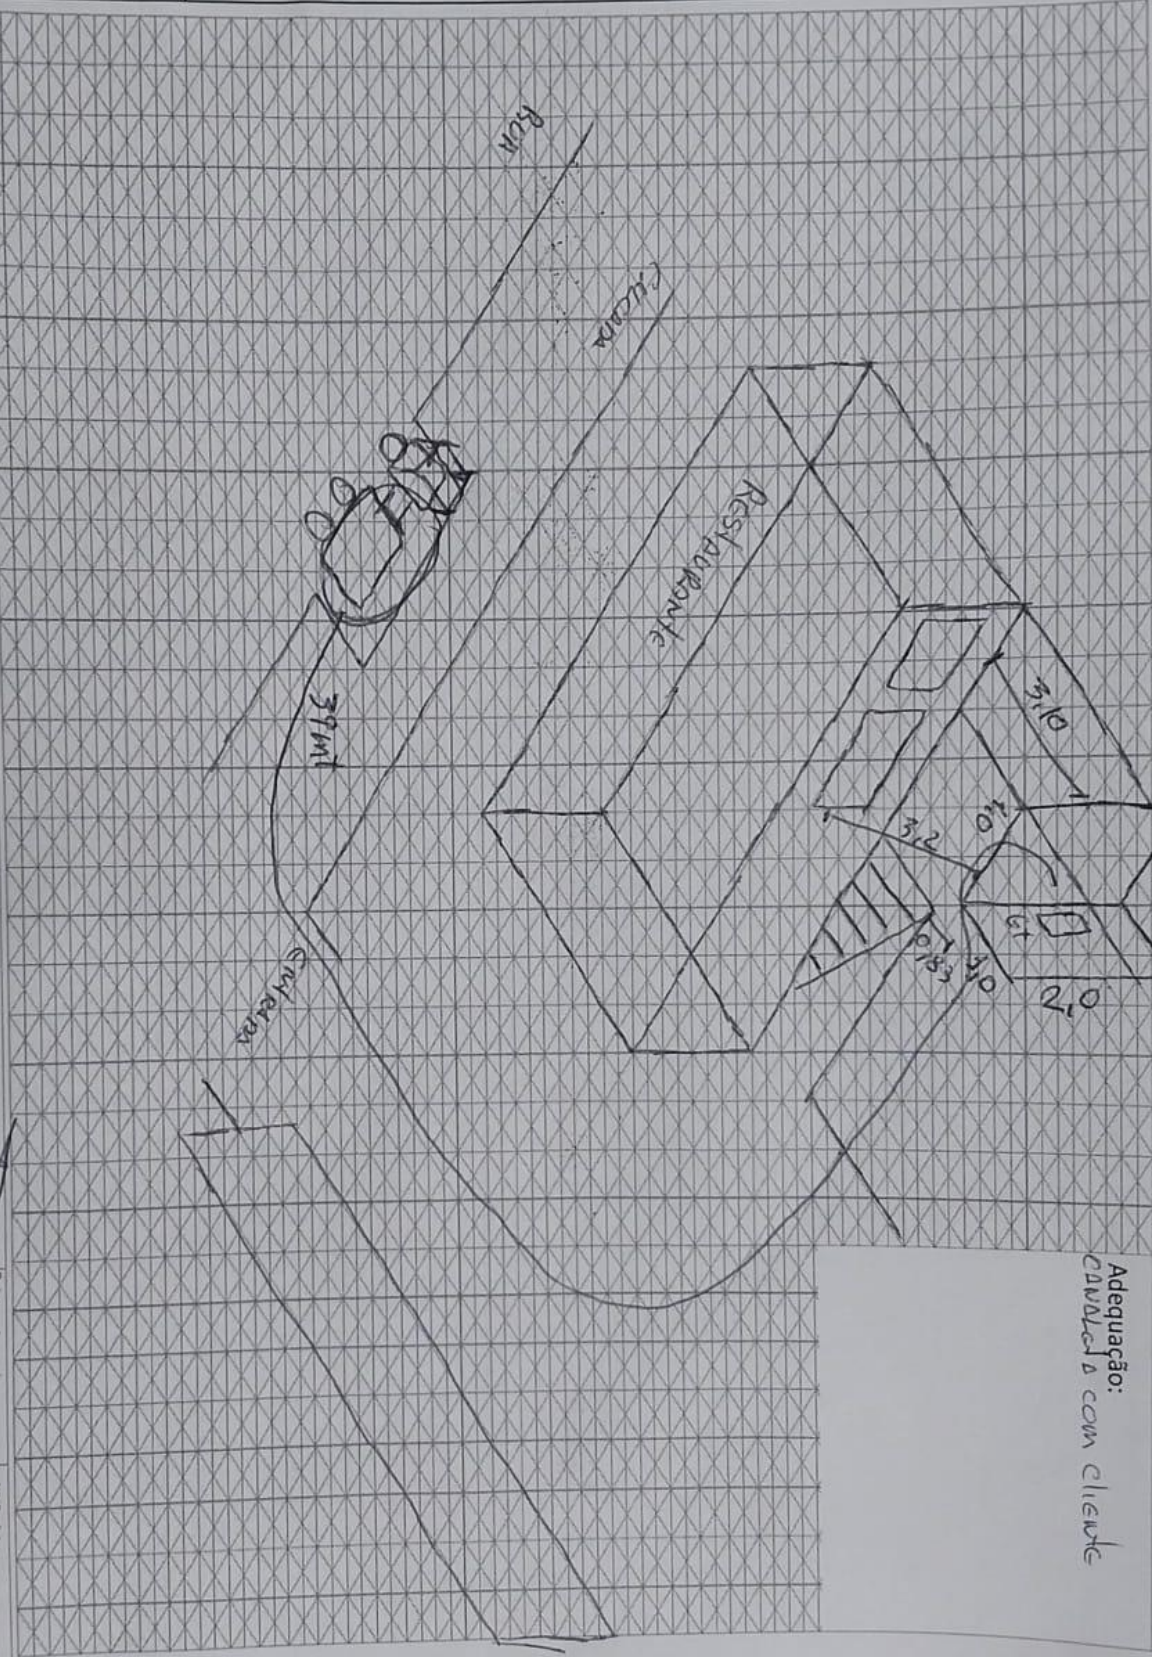

ULTRAGAZ

Proj. de: *MW*

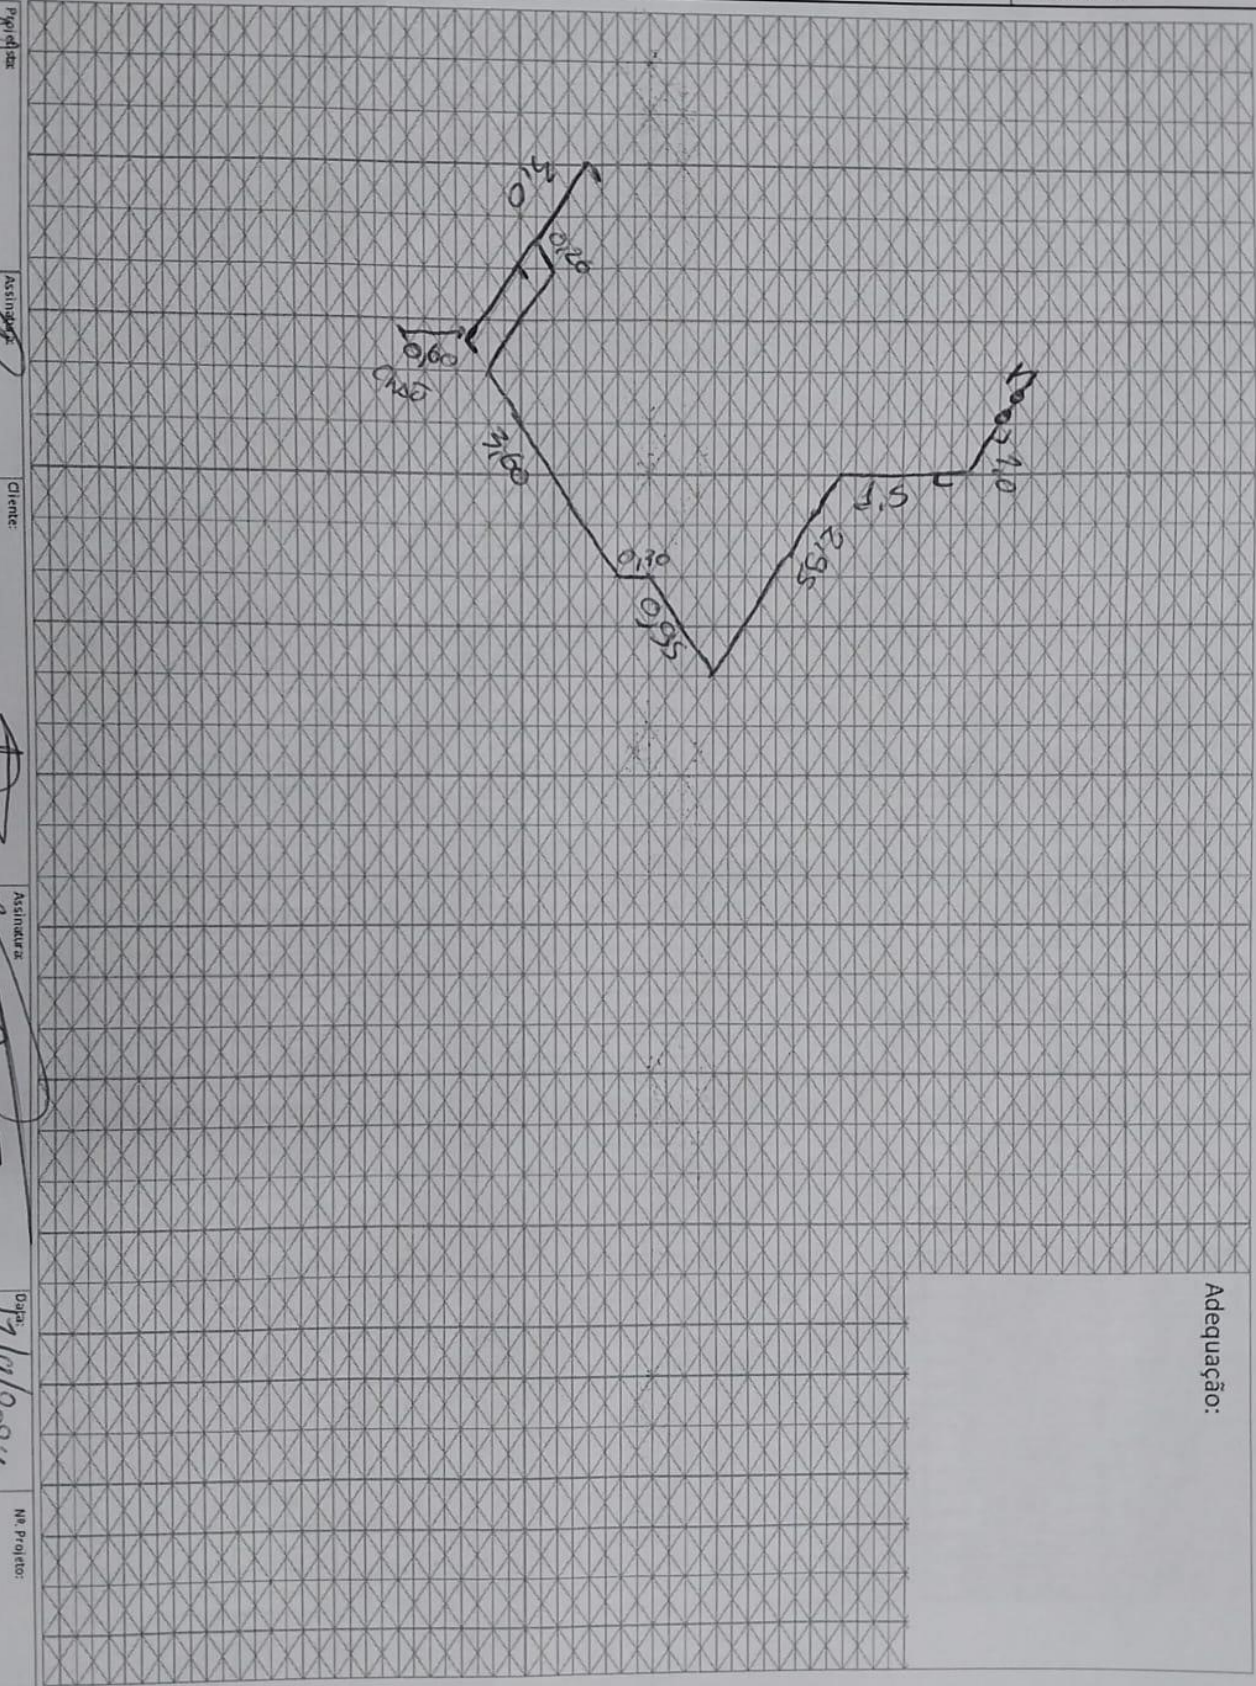

Assinatura: *[Signature]*

Cliente: *empresarial*

Assinatura: *[Signature]*

Data: *17/9/2024*

Nº Projeto:

Adequação:

Nome Projetista:	Nome Cliente:	Tel.:-----
------------------	---------------	------------

LISTA DE MATERIAIS DA OBRA

CÓD. ORACLE	DESCRIÇÃO	UNIDADE	QTDE.
2100041	KIT CENTRAL 02 X B190/B125	UN	1
3200037	PIG TAIL COBRE 1/4 X 800MM P45,P90,P190	UN	1
7700020	VALVULA UGV1 P2 X 1/2" NPT	UN	4
5300213	SUPORTE TIPO L PARA COLETOR	UN	3
5200005	ABRACADEIRA TIPO D C/CUNHA 1/2"	UN	15
5200027	BUCHA COM PARAFUSO 10 (TIJOLO FURADO)	UN	21
4900037	FITA VEDA ROSCA 18 MM X 50 M	UN	1
5300754	TUBO MULTICAMADA GAS DN 20MM X 100M	MT	15
5300703	CONECTOR MACHO P/GAS 1/2" X 20MM PRENSAR	UN	1
5300704	CONECTOR MACHO P/GAS 3/4" X 20MM PRENSAR	UN	2
5300664	COTOVELO P/GAS 20MM X 20MM PRENSAR	UN	8
5300685	COTOVELO FEMEA P/GAS 1/2" X 20MM PRENSAR	UN	2
5300661	TEE INTERM.P/GAS 20MM X 20MM X 20MM	UN	1
5300679	TEE FEMEA P/GAS 20MM X 1/2"	UN	2
X	VALVULA ANGULAR M/F 1/2"	UN	4

Nº DE PROJETO:	03.0232.2409256434.01-GE	ASSINATURA DO PROJETISTA:	ALEX
----------------	--------------------------	---------------------------	------