

NOVO CLIENTE

AS BUILT

ADEQUAÇÃO

**INFORMAÇÕES DO CLIENTE (LEVANTAMENTO EM CAMPO)**

RAZÃO SOCIAL: VITOR FERNANDO ATZ

ENDEREÇO: AV JOAO DE MAGALHAES

Nº: 2153

CIDADE: TRAMANDAI

BAIRRO: PARQUE PRESIDENTE

CEP: XXX

Nº PROJETO: 03.0232. 2409259120.01-GE

BASE INSTALADA: 2409259120.01

Normas Aplicáveis:	x	NBR13523	x	NBR15526		NBR15358		NBR 14024
Outras normas:						Data da Visita	14/10/24	

Descritivo da central de gás (Levantamento em campo):**PROPOSTO: 02 B 190 + 30 MTS DE REDE + 02 PONTOS DE CONSUMO COMPLETOS**

Levar escada 3,6mts

**REGULARIZACAO CLIENTE:**

- CONSTRUIR CENTRAL

**PRAZO: AGUARDA PROJETO****ACESSO TANQUES: FACIL****MELHORA DATA: QUALQUER DIA EM HORARIO COMERCIAL****TEMPO DE OBRA: 01 DIA****TRAJETO MANGUEIRA: 20 MTS**LINK : <https://app2.auvo.com.br/informacoes/tarefa/2966dbed-68b0-4adf-a833-052775bcc793?chave=05msc31tFoBTZku6enNPAA>


**Fotos amplas da central de gás + adequações (Mínimo 2 fotos + adequações):**

Nome Projetista:

WAGNER

Nome Cliente:XXX

Tel.:-----

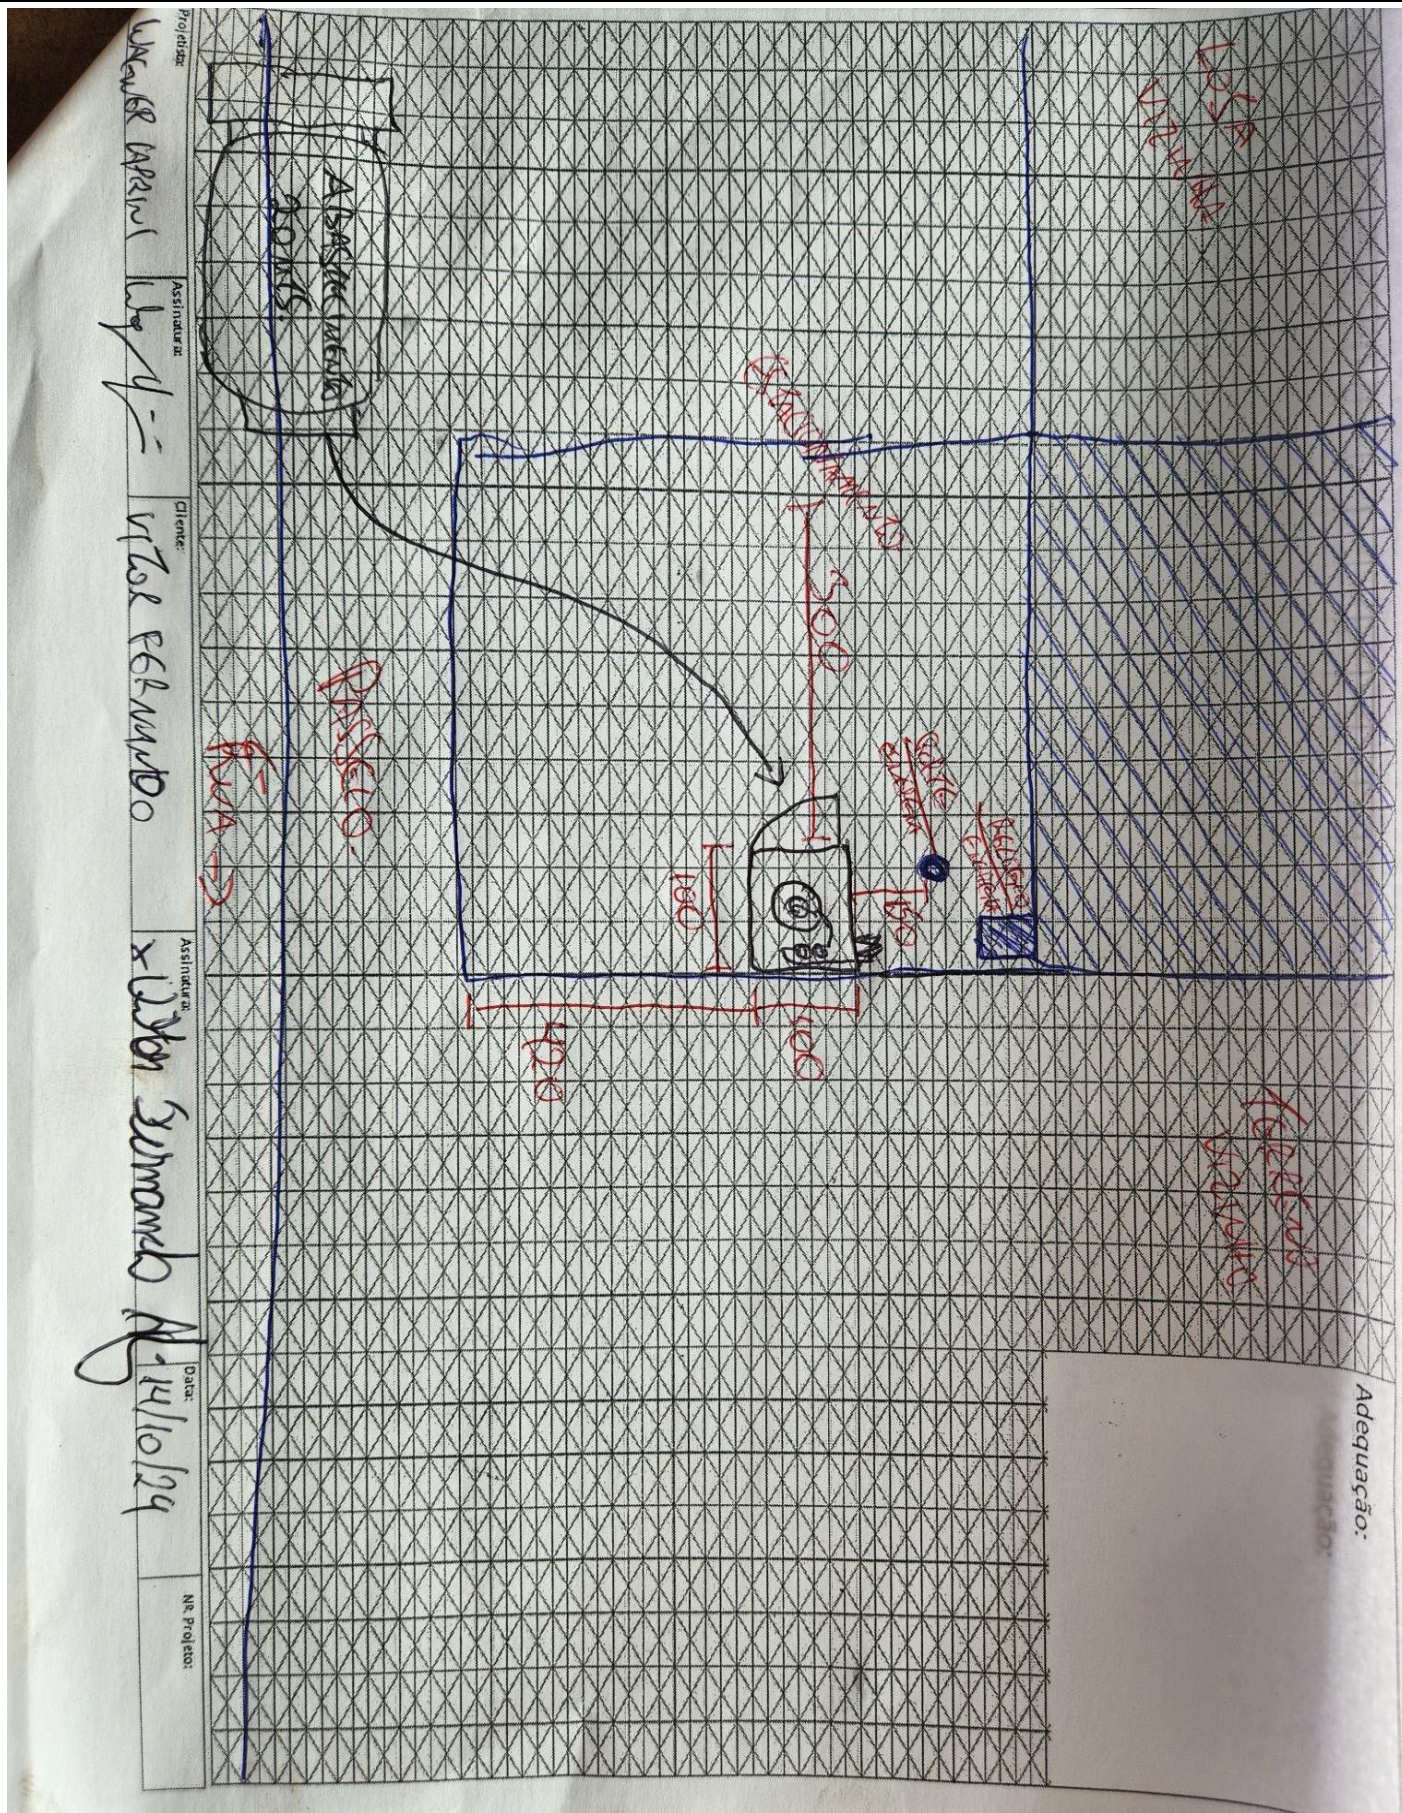

Projetado: *Wagner Aparel*  
Assinatura: *[Signature]*  
Cliente: *Vitor Fernando*  
Assinatura: *[Signature]*  
Data: *14/10/24*  
Nr. Projeto:

Adequação:



