

NOVO CLIENTE

AS BUILT

ADEQUAÇÃO

**INFORMAÇÕES DO CLIENTE (LEVANTAMENTO EM CAMPO)**

RAZÃO SOCIAL: ASSOCIAÇÃO ESCOLA FAMILIA AGRICOLA DA SERRA GAUCHA

ENDEREÇO: ESTRADA DO IMIGRANTE

Nº: 575

CIDADE: CAXIAS DO SUL

BAIRRO: ESPLANADA

CEP: 95095232

Nº PROJETO: 03.0259.240725088201-GE

BASE INSTALADA: 240725088201-

Normas Aplicáveis:	x	NBR13523	x	NBR15526		NBR15358		NBR 14024
Outras normas:						Data da Visita		11/09/24

Descritivo da central de gás (Levantamento em campo):**PROPOSTO: 02 B 190 + 90MTS REDE****REGULARIZACAO CLIENTE: CONSTRUÇÃO DA CENTRAL****PRAZO: AGUARDA LAYOUT****ACESSO TANQUES: FACIL****MELHORA DATA: A COMBINAR****TEMPO DE OBRA: 1 DIA****TRAJETO MANGUEIRA: 15 MTS**


**Fotos amplas da central de gás + adequações (Mínimo 2 fotos + adequações):**




Nome Projetista:

Nome Cliente:

Tel.:-----

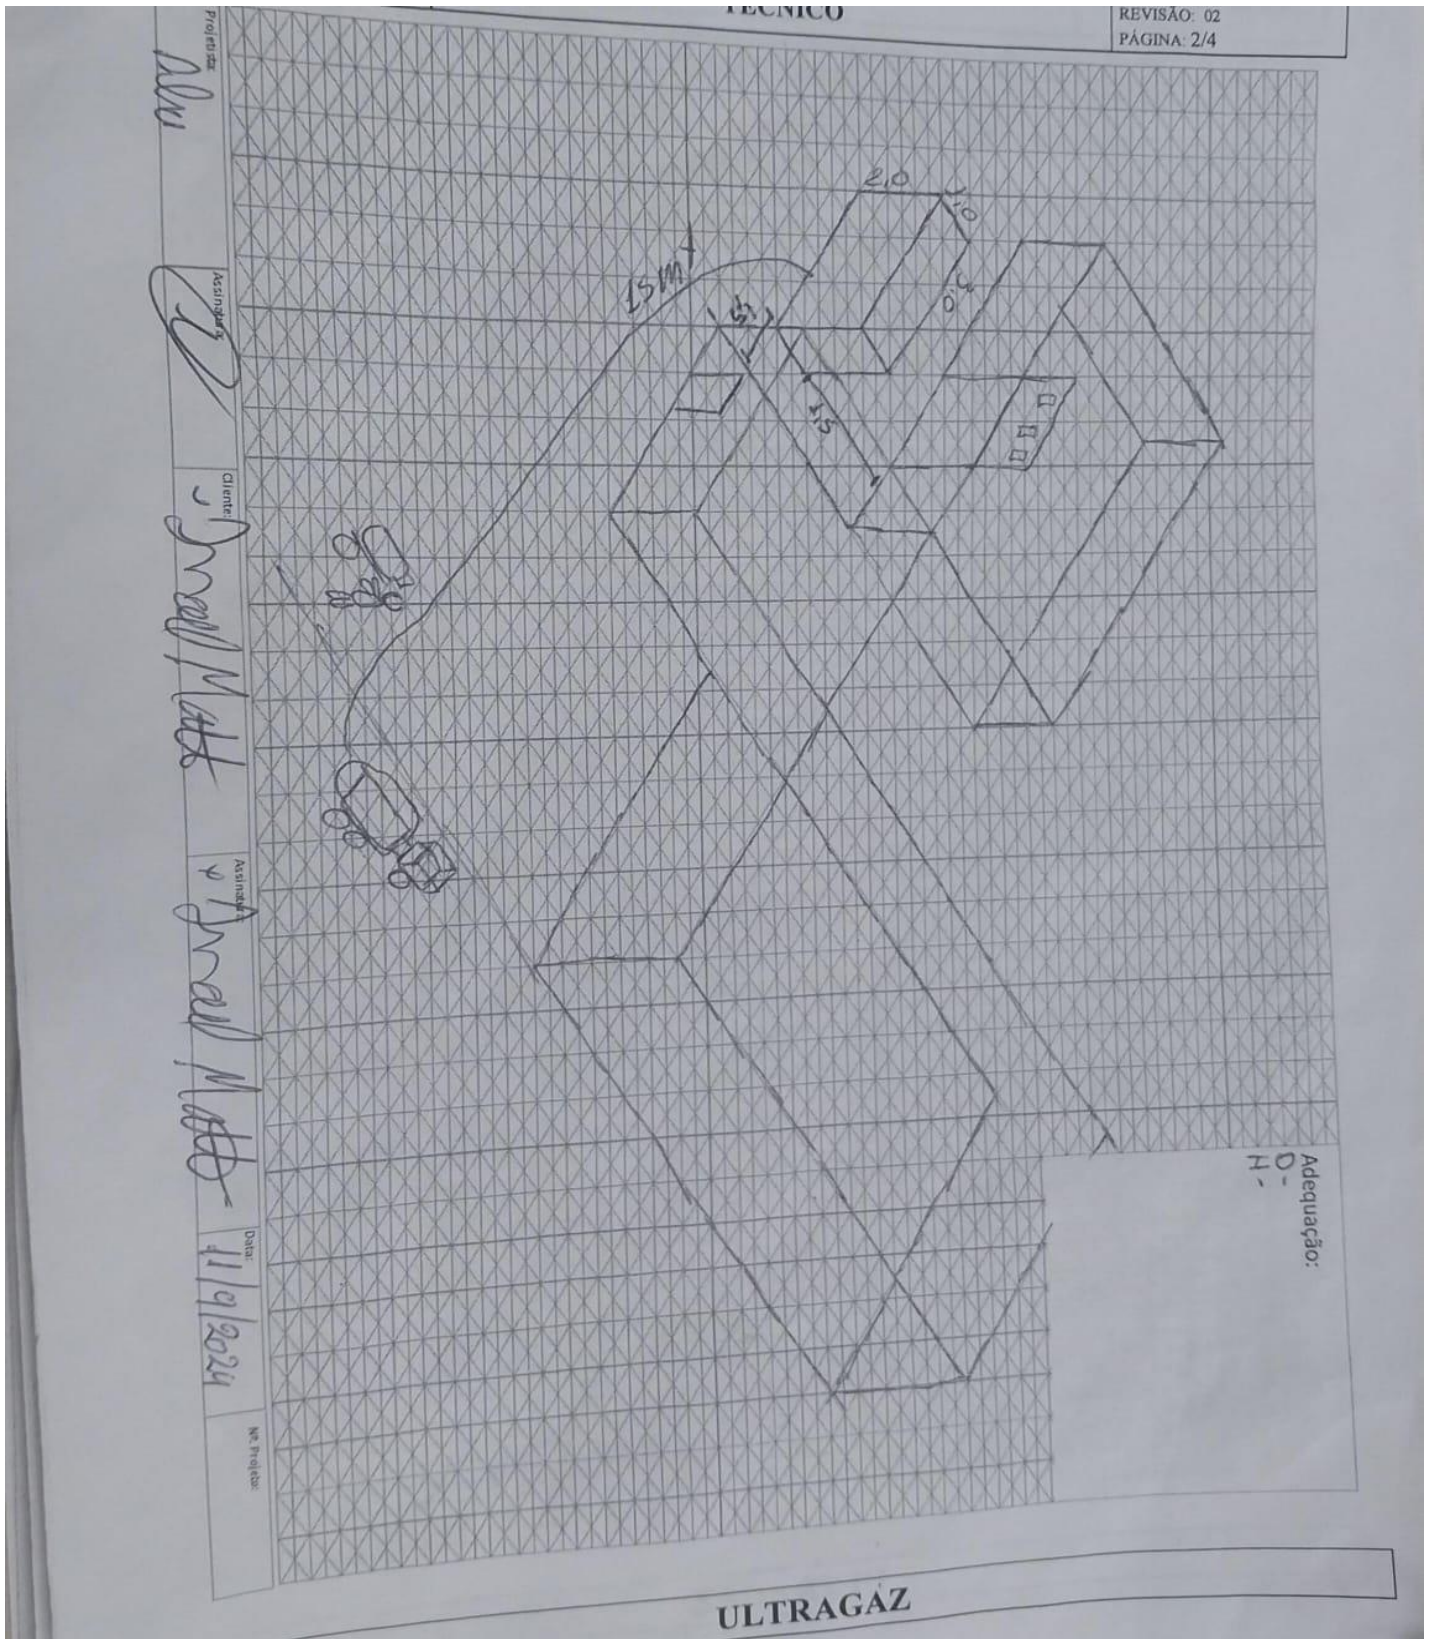

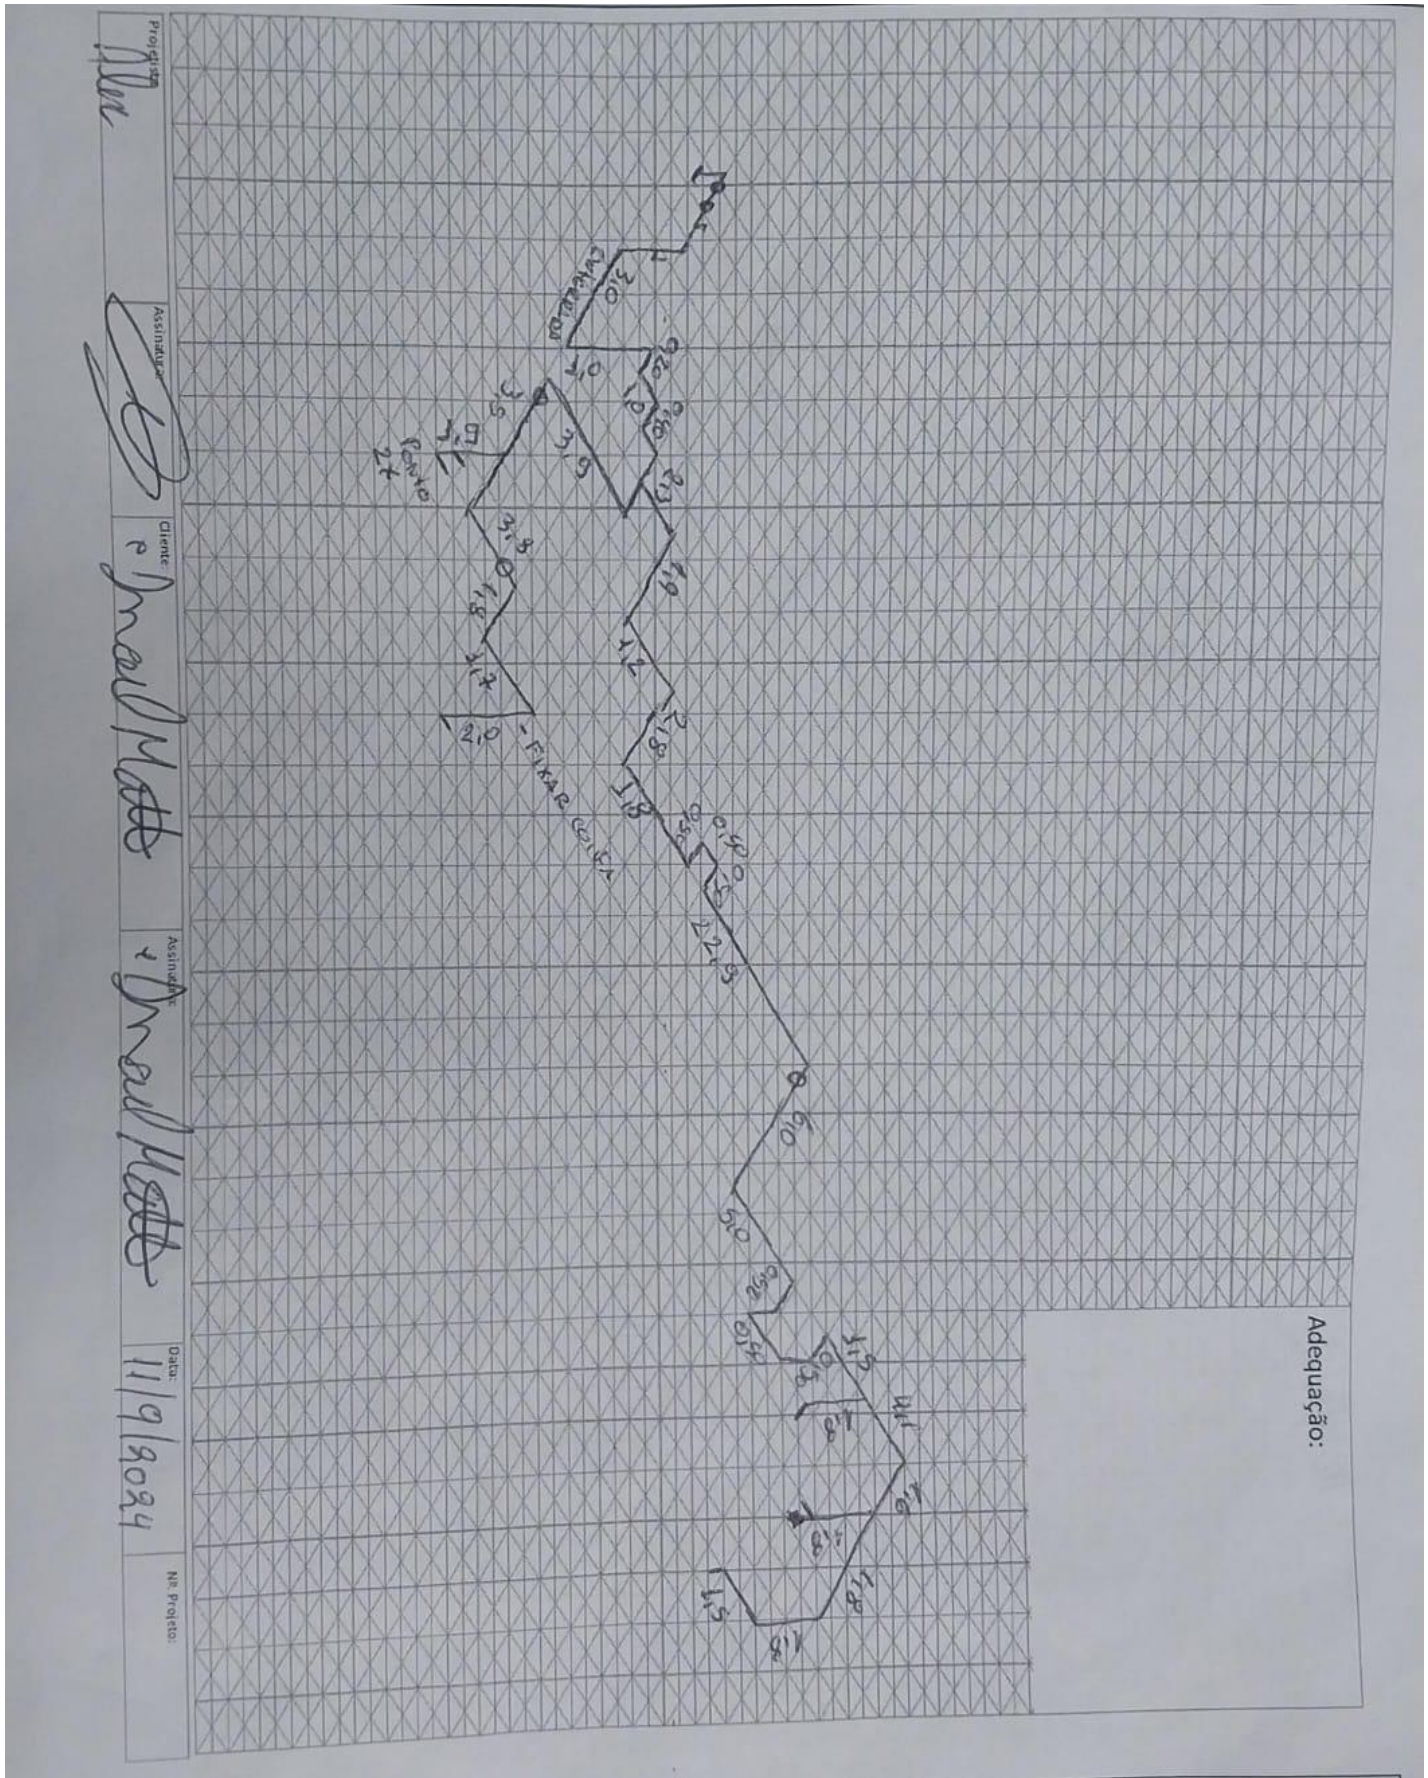

**LISTA DE MATERIAIS DA OBRA**

CÓD. ORACLE	DESCRIÇÃO	UNIDADE	QTDE.
2100041	KIT CENTRAL 02 X B190/B125	UN	1
3200037	PIG TAIL COBRE 1/4 X 800MM P45,P90,P190	UN	2
7700020	VALVULA UGV1 P2 X 1/2" NPT	UN	7
5300213	SUORTE TIPO L PARA COLETOR	UN	3
5200005	ABRACADEIRA TIPO D C/CUNHA 1/2"	UN	90
5200027	BUCHA COM PARAFUSO 10 (TIJOLO FURADO)	UN	96
4900037	FITA VEDA ROSCA 18 MM X 50 M	UN	1
5300754	TUBO MULTICAMADA GAS DN 20MM X 100M	MT	90
5300703	CONECTOR MACHO P/GAS 1/2" X 20MM PRENSAR	UN	1
5300704	CONECTOR MACHO P/GAS 3/4" X 20MM PRENSAR	UN	2
5300664	COTOVELO P/GAS 20MM X 20MM PRENSAR	UN	33
5300685	COTOVELO FEMEA P/GAS 1/2" X 20MM PRENSAR	UN	6
7300012	VALVULA ESF MONOBLOCO 3/4"	UN	1
5300661	TEE INTERM.P/GAS 20MM X 20MM X 20MM	UN	6
5300679	TEE FEMEA P/GAS 20MM X 1/2"	UN	2
X	VALVULA ANGULA M/F 1/2"	UN	7

N° DE PROJETO: 03.0259240725088201-GE

ASSINATURA DO PROJETISTA: ALEX