

	REGISTRO DE PROJETO - LEVANTAMENTO TÉCNICO	CÓDIGO: RG-CO.22.05 REVISÃO: 02 PÁGINA: 1/5
--	---	---

<input checked="" type="checkbox"/> NOVO CLIENTE	<input type="checkbox"/> AS BUILT	<input type="checkbox"/> ADEQUAÇÃO
--	-----------------------------------	------------------------------------

INFORMAÇÕES DO CLIENTE (LEVANTAMENTO EM CAMPO)

RAZÃO SOCIAL: FORTMAIS COMERCIO DE ALIMENTOS LTDA ME		
ENDEREÇO: RUA SAO NICOLAU	Nº: 152	
CIDADE: CANOAS	BAIRRO: ESTÂNCIA VELHA	CEP: 92032440
Nº PROJETO: 03.0232. 2408252789.01-GE	BASE INSTALADA: 2408252789.01	

Normas Aplicáveis:	<input checked="" type="checkbox"/>	NBR13523	<input checked="" type="checkbox"/>	NBR15526	<input type="checkbox"/>	NBR15358	<input type="checkbox"/>	NBR 14024
Outras normas:						Data da Visita	23/08/24	

Descritivo da central de gás (Levantamento em campo):

PROPOSTO: 06 B 190

Cliente irá construir central em L,5 metros por 2 e 1 de profundidade, cliente irá abrir Valeta no chão de 4 metros para deixar dois pontos chão

REGULARIZACAO CLIENTE: CONSTRUÇÃO DA CIVIL

PRAZO: APÓS RECEBER O CROQUI PARA CONSTRUÇÃO REALIZAR ACOMPANHAMENTO

ACESSO TANQUES: FACIL

MELHORA DATA: HORARIO COMERCIAL

TEMPO DE OBRA: 01 DIA

TRAJETO MANGUEIRA: 13 MTS

Fotos amplas da central de gás + adequações (Mínimo 2 fotos + adequações):



Nome Projetista: RICARDO	Nome Cliente:XXX	Tel.:-----
--------------------------	------------------	------------

Projeto
NOME


Assinatura

Cliente

Assinatura

Data

Nº Pr. 03.033A.2408352789101

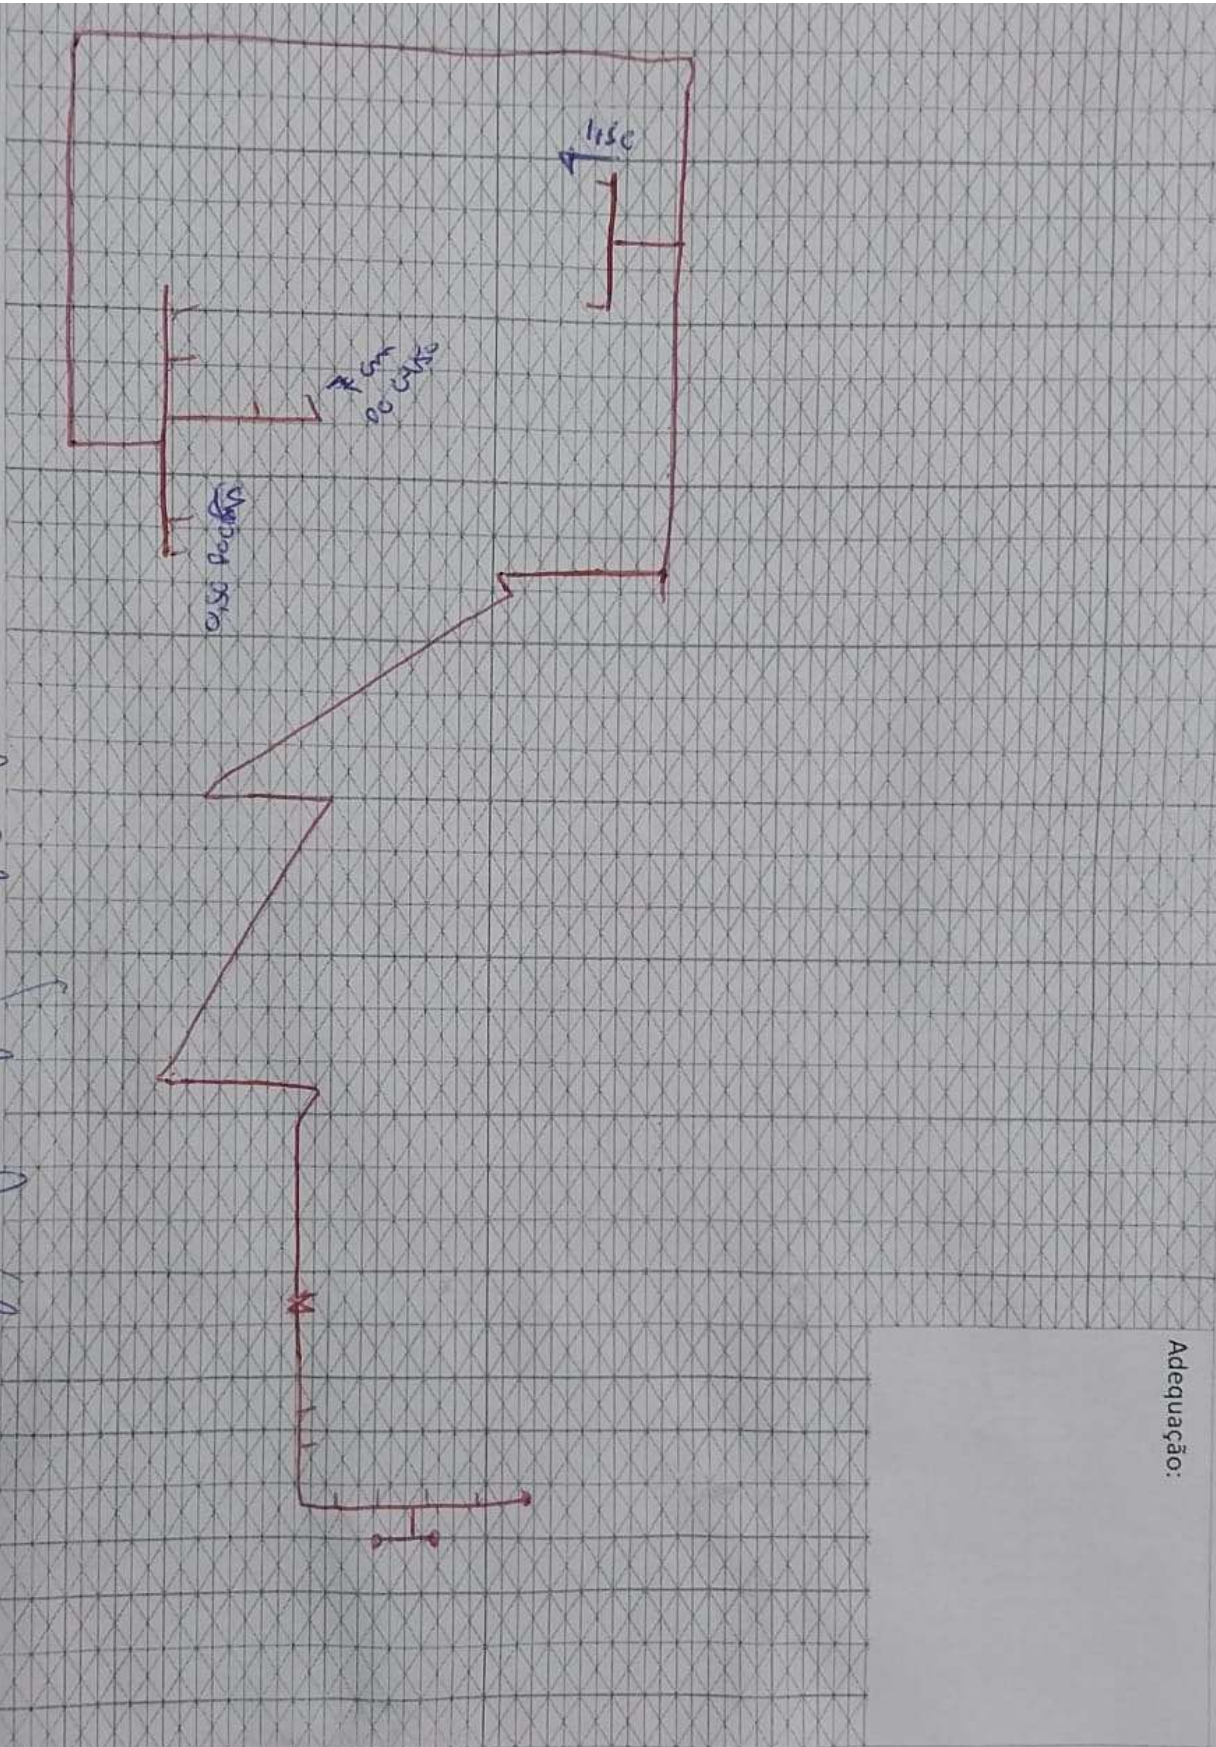

Adequação:

**REGISTRO DE PROJETO - LEVANTAMENTO
TÉCNICO**

CÓDIGO: RG-CO.22.05
REVISÃO: 02
PÁGINA: 5/5

LISTA DE MATERIAIS DA OBRA

CÓD. ORACLE	DESCRIÇÃO	UNIDADE	QTDE.
2100049	KIT CENTRAL 03 A 15XB190/B125	UN	1
1800006	COLETOR DE GLP EM TUBO DE ACO CARBONO SCH 40 MÓDULO II	UN	1
6800015	TUBO 3/4" SCH 5/C	MT	2
1800011	COLETOR DE GLP EM TUBO DE ACO CARBONO SCH 40 MÓDULO III	UN	1
2300100	COTOVELO 3/4" 90° NPT 300# PR	UN	2
3200037	PIG TAIL COBRE 1/4 X 800MM P45,P90,P190	UN	8
7400019	VALVULA DE RETENCAO 1/2" X 7/16"	UN	8
2300061	TEE 3/4" NPT 300# PR	UN	2
7700020	VALVULA UGV1 P2 X 1/2" NPT	UN	8
5300213	SUPORTE TIPO L PARA COLETOR	UN	6
5200005	ABRACADEIRA TIPO D C/CUNHA 1/2"	UN	90
4900037	FITA VEDA ROSCA 18 MM X 50 M	UN	2
5300754	TUBO MULTICAMADA GAS DN 20MM X 100M	MT	90
5300703	CONECTOR MACHO P/GAS 1/2" X 20MM PRENSAR	UN	3
5300704	CONECTOR MACHO P/GAS 3/4" X 20MM PRENSAR	UN	3
5300664	COTOVELO P/GAS 20MM X 20MM PRENSAR	UN	25
5300685	COTOVELO FEMEA P/GAS 1/2" X 20MM PRENSAR	UN	4
5300686	COTOVELO FEMEA P/GAS 3/4" X 20MM PRENSAR	UN	1
7300012	VALVULA ESF MONOBLOCO 3/4"	UN	1
5300661	TEE INTERM.P/GAS 20MM X 20MM X 20MM	UN	6
5300679	TEE FEMEA P/GAS 20MM X 1/2"	UN	2
7300040	VALVULA ESF MONOBLOCO 1"	UN	2
2300137	BUCHA RED 1" X 3/4" NPT 150# PR	UN	1
Nº DE PROJETO: 03.0232. 2408252789.01-GE		ASSINATURA DO PROJETISTA: RICARDO	