

NOVO CLIENTE

AS BUILT

ADEQUAÇÃO

INFORMAÇÕES DO CLIENTE (LEVANTAMENTO EM CAMPO)

RAZÃO SOCIAL: ADELAR CECCON

ENDEREÇO: LINHA QUINZE DE NOVEMBRO

Nº: SN

CIDADE: BOM JESUS DO OESTE

BAIRRO: INTERIOR

CEP: 89873000

Nº PROJETO: 03.0255.2408255052.02-GE

BASE INSTALADA: 2408255052.02

Normas Aplicáveis:	<input checked="" type="checkbox"/>	NBR13523	<input checked="" type="checkbox"/>	NBR15526	<input type="checkbox"/>	NBR15358	<input type="checkbox"/>	NBR 14024
Outras normas:						Data da Visita	20/09/2024	

Descritivo da central de gás (Levantamento em campo):

Foi realizada visita de projeto e verificado que o cliente possui dois aviários, e precisa de central de gás para dois galpões. cada uma com 12 tanques, foi identificado o local onde vai ser realizada o projeto civil da central, cliente vai remover a lenha no aviário 2 e executar a base para os tanques, no aviário um ele já possui espaço vai fazer a terraplanagem para realizar a base cliente somente aguarda projeto civil para executar os abrigos.


Fotos amplas da central de gás + adequações (Mínimo 2 fotos + adequações):




Nome Projetista: FLAVIO PEDROSO

Nome Cliente: ADELAR CECCON

Tel.:

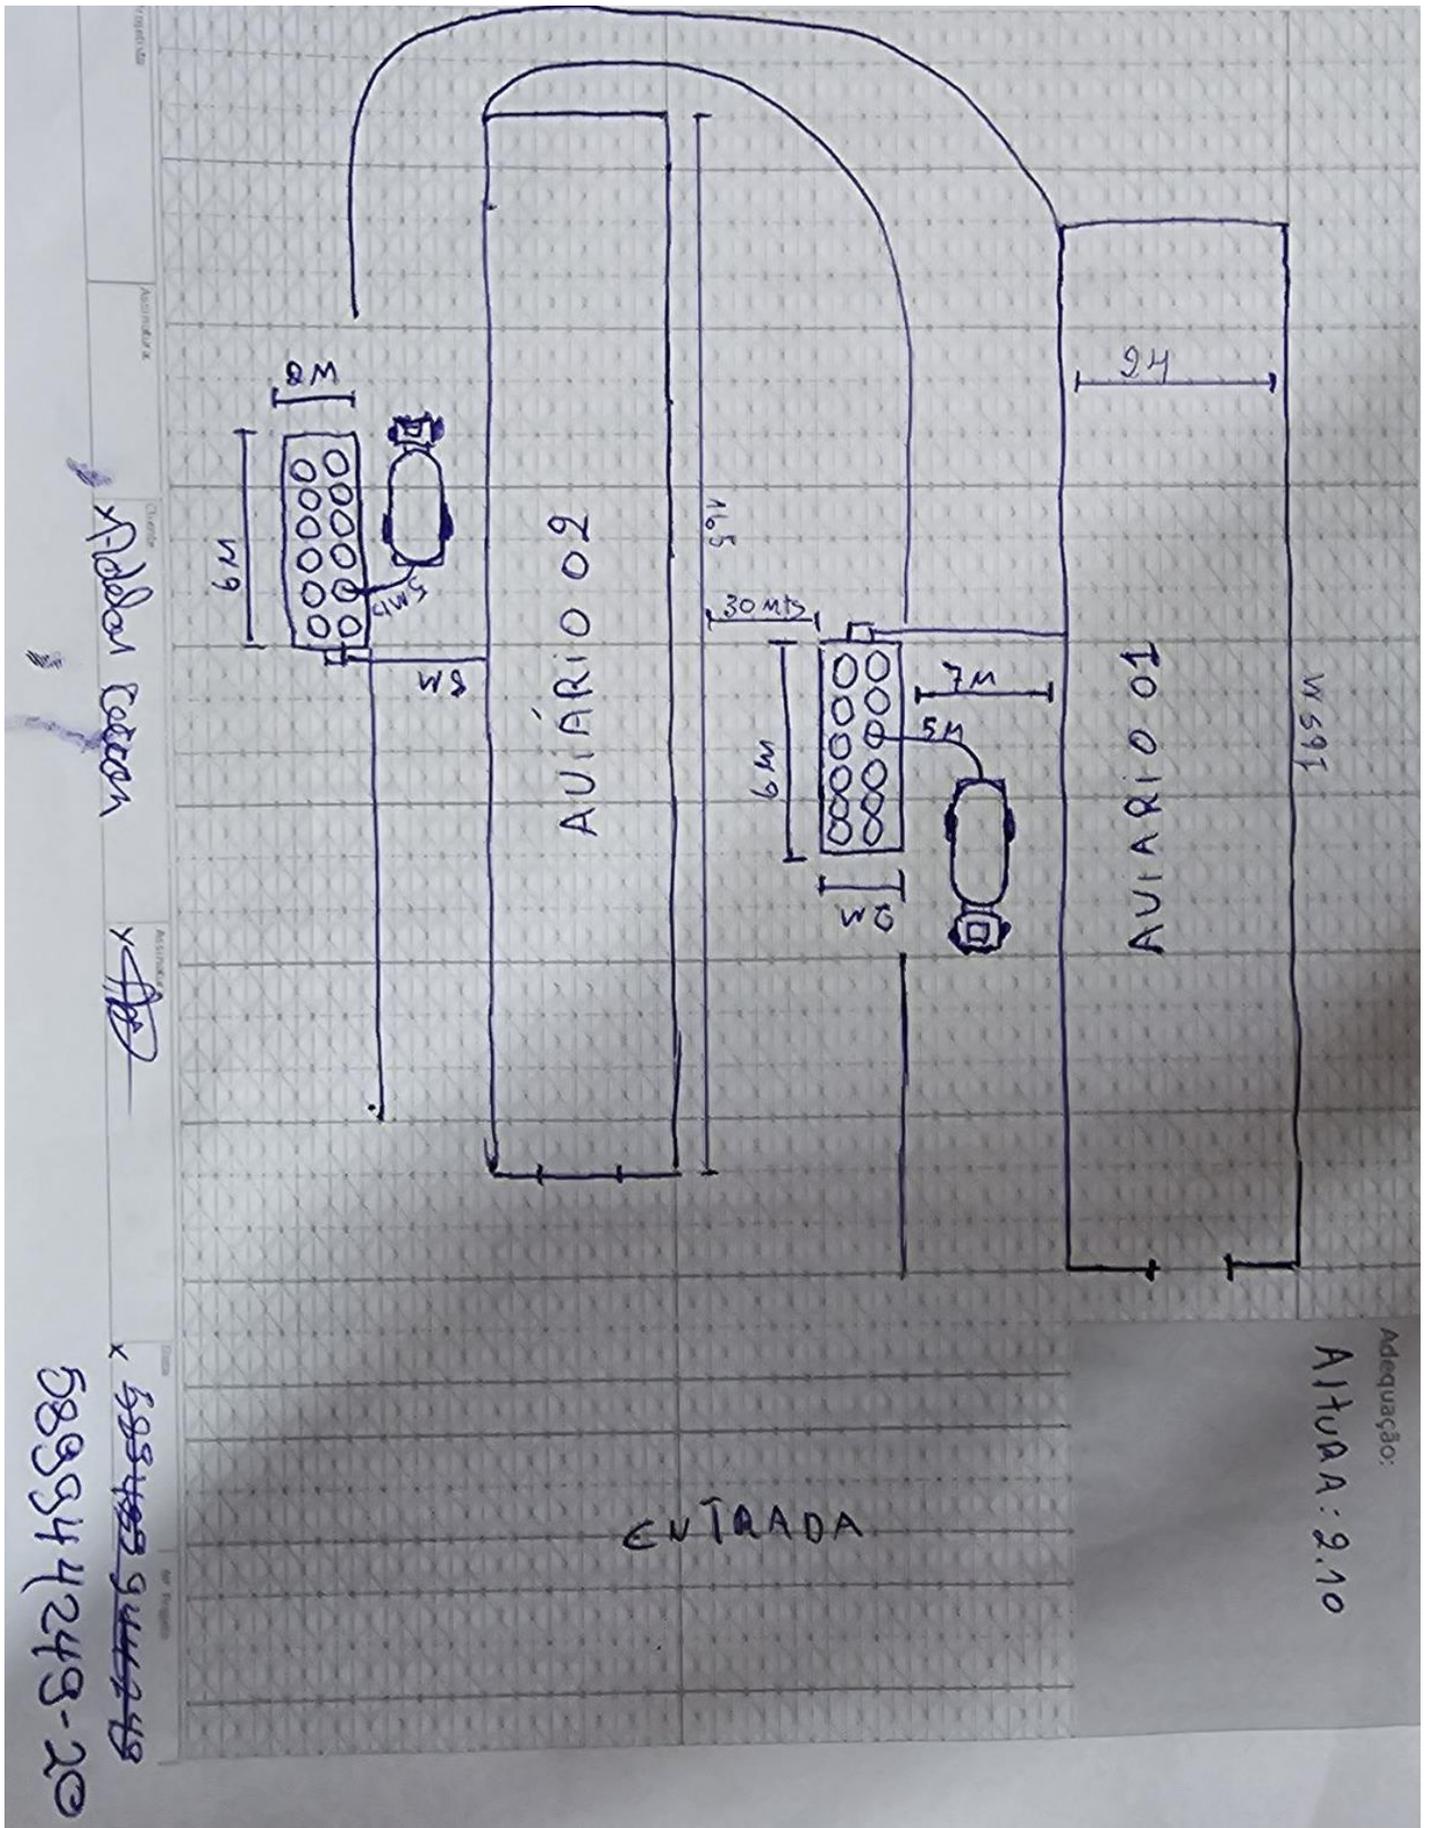

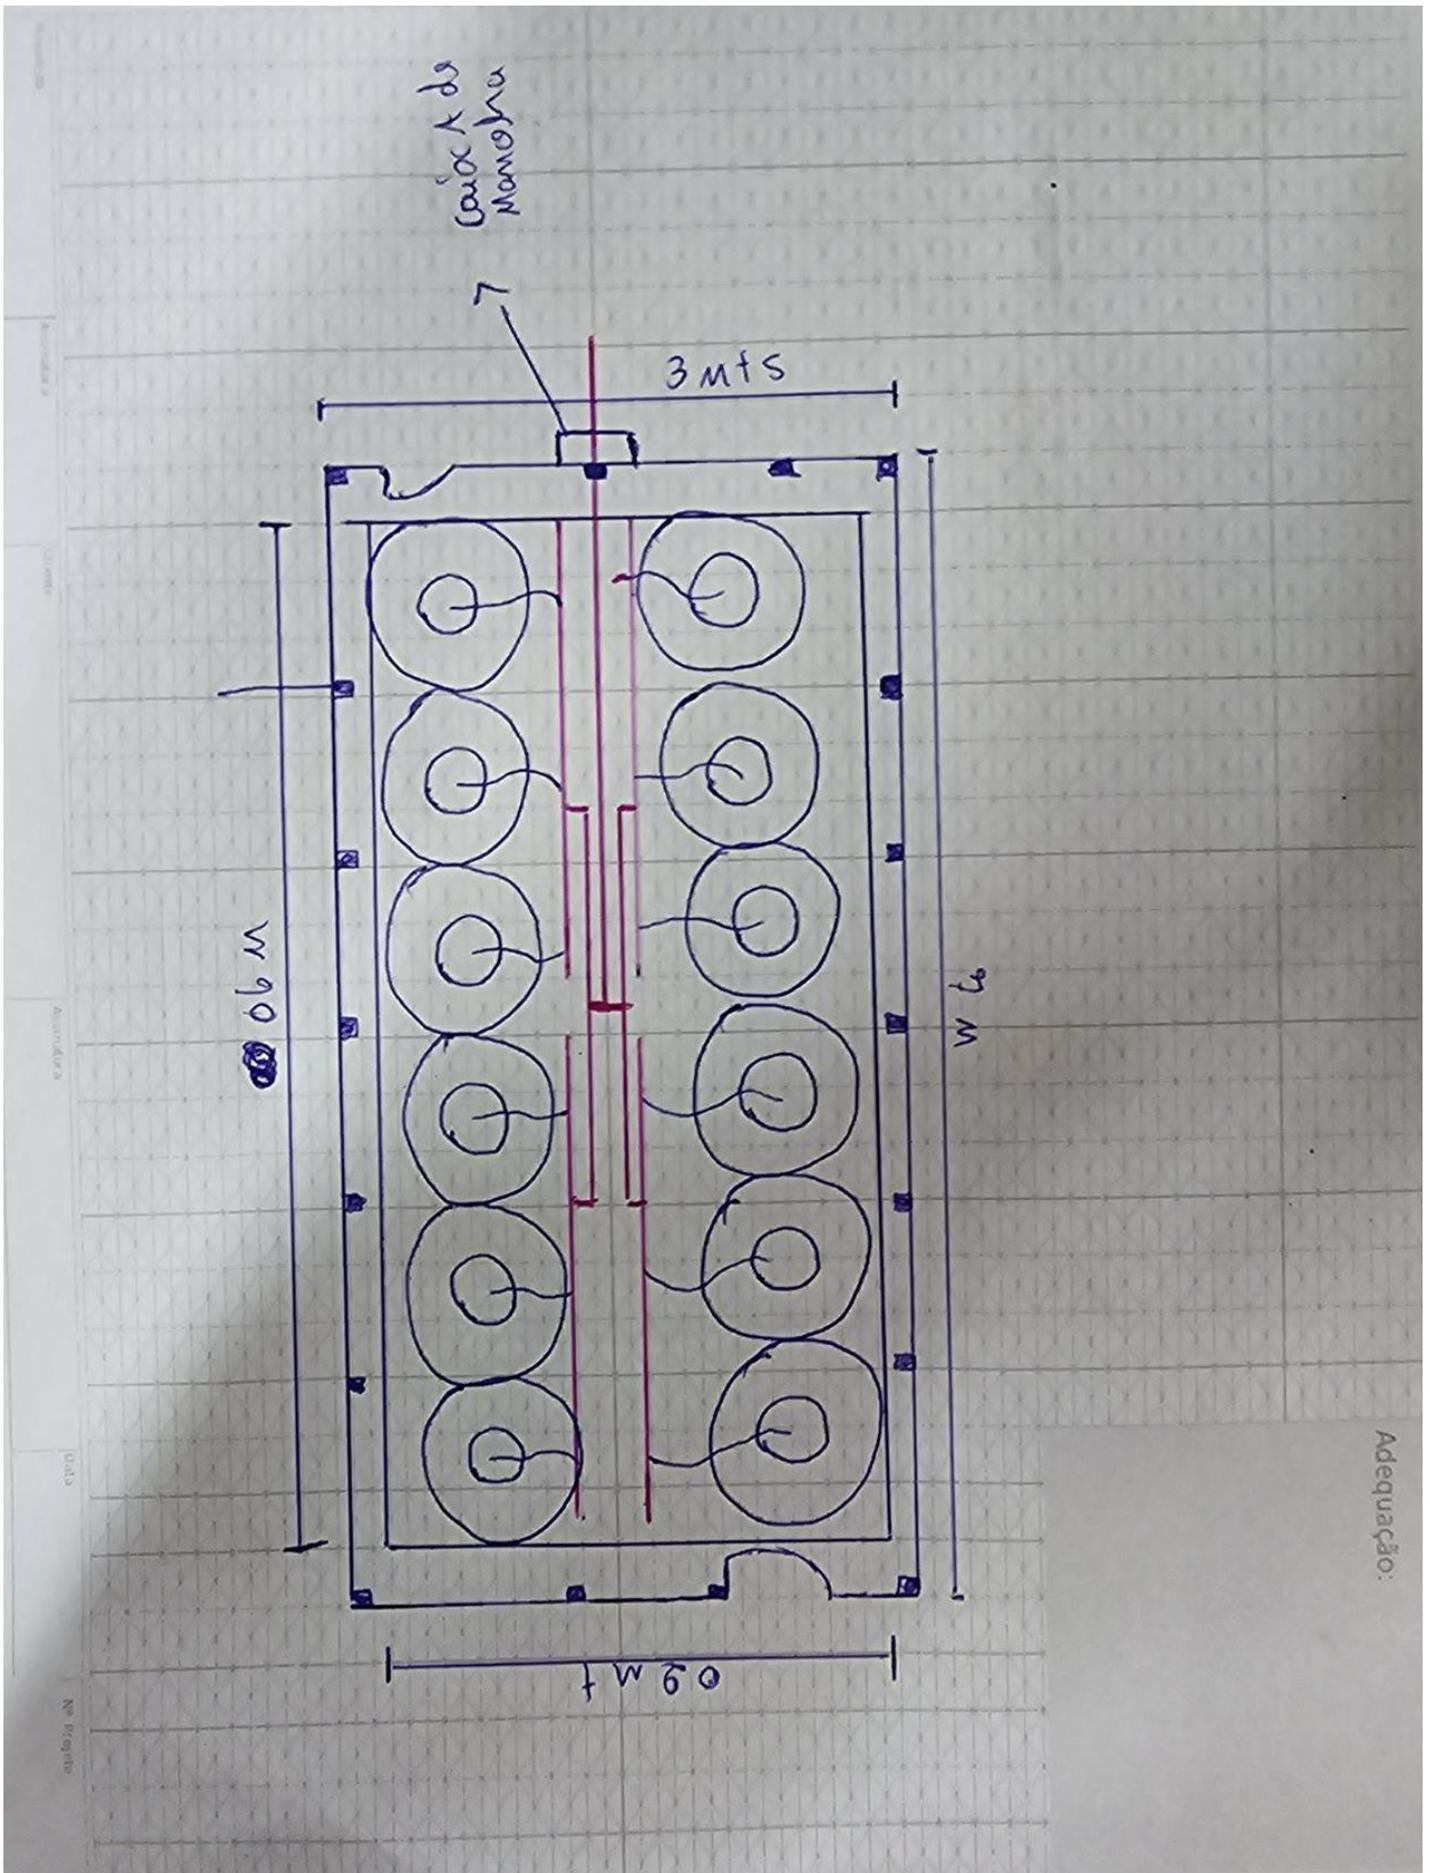

LISTA DE MATERIAIS DA OBRA

CÓD. ORACLE	DESCRIÇÃO	UNIDADE	QTDE.
2300100	COTOVELO ACO 90GR 300LBS NPT 3 4POL FCX 0033	UN	8
2400021	NIPLE REDUC LATAO 3 4POL NPT X 1 2POL NPT	UN	2
2300559	UNIÃO 3/4`` NPT 150 PR	UN	1
2300037	NIPLE DUPLO ACO 3 4POL NPT 300LBS	UN	12
7300012	VALVULA DE ESFERA MONOBLOCO 3/4POL NPT 300LBS	UN	1
2300251	TEE REDUC ACO GALVANIZADO 3/4POL X 1/2POL NPT 150LBS	UN	1
2200195	PLUG FERRO MALEAV. 1/2 NPT	UN	1
5300327	CAIXA DE PROTECAO DA VALVULA DE CORTE GERAL DE ABASTECIMENTO	UN	1
1800011	COLETOR DE GLP EM TUBO DE ACO CARBONO SCH 40 MODULO III SIMPLES CILINDRO 190KG FTM 9008 FTM 9007	UN	4
2300086	UNIAO ACO COM ASSENTO BRONZE 3 4POL NPT 300LBS	UN	4
2300061	TEE ACO 3 4POL NPT 300LBS	UN	7
6800015	TUBO 3/4 S/ COST	MT	12
2300178	TAMPAO (CAP) FERRO MALEAVEL NPT 300LBS 3/4POL	UN	8
7300014	VALVULA DE ESFERA TRIPARTIDA 3/4POL NPT 300LBS PP	UN	1
7400019	VALVULA DE RETENCAO LATAO P COLETOR 1/2POL X 7/16POL NPT	UN	12
3200037	PIG TAIL DE COBRE 1 4POL COMPR 800MM (P45P90B190)	UN	12
5200027	BUCHA NYLON 10 C PARAFUSO	UN	20
4900037	FITA TEFLON 3/4	UN	10
2200180	BARRA ROSCADA 1/4	UN	5
5300345	CANTONEIRA DE FERRO 1. 1/4 X 3/16POL	UN	24
Nº DE PROJETO:	03.0255.2408255052.02-GE	ASSINATURA DO PROJETISTA:	