

NOVO CLIENTE

AS BUILT

ADEQUAÇÃO

INFORMAÇÕES DO CLIENTE (LEVANTAMENTO EM CAMPO)

RAZÃO SOCIAL: ADEMIR CARLOS GONCALVES

ENDEREÇO: LINHA NOVA SANTA CRUZ

Nº: S/N

CIDADE: ITA

BAIRRO: INTERIOR

CEP: 89760000

Nº PROJETO: 03.0255.2407251307.01-GE

BASE INSTALADA: 2407251307.01

Normas Aplicáveis:	<input checked="" type="checkbox"/>	NBR13523	<input checked="" type="checkbox"/>	NBR15526	<input type="checkbox"/>	NBR15358	<input type="checkbox"/>	NBR 14024
--------------------	-------------------------------------	----------	-------------------------------------	----------	--------------------------	----------	--------------------------	-----------

Outras normas:		Data da Visita	15/08/2024
----------------	--	----------------	------------

Descritivo da central de gás (Levantamento em campo):

Indicado construir duas paredes dentro da central para dividir os tanques, para atender a norma. indicado retirar ou lacrar as ventilações dentro da central.

Rede aviário:

140 m rede.

6 cotovelos.


Fotos amplas da central de gás + adequações (Mínimo 2 fotos + adequações):




Nome Projetista: SERGIO FELIPE

Nome Cliente: ADEMAR GONÇALVES

Tel.:

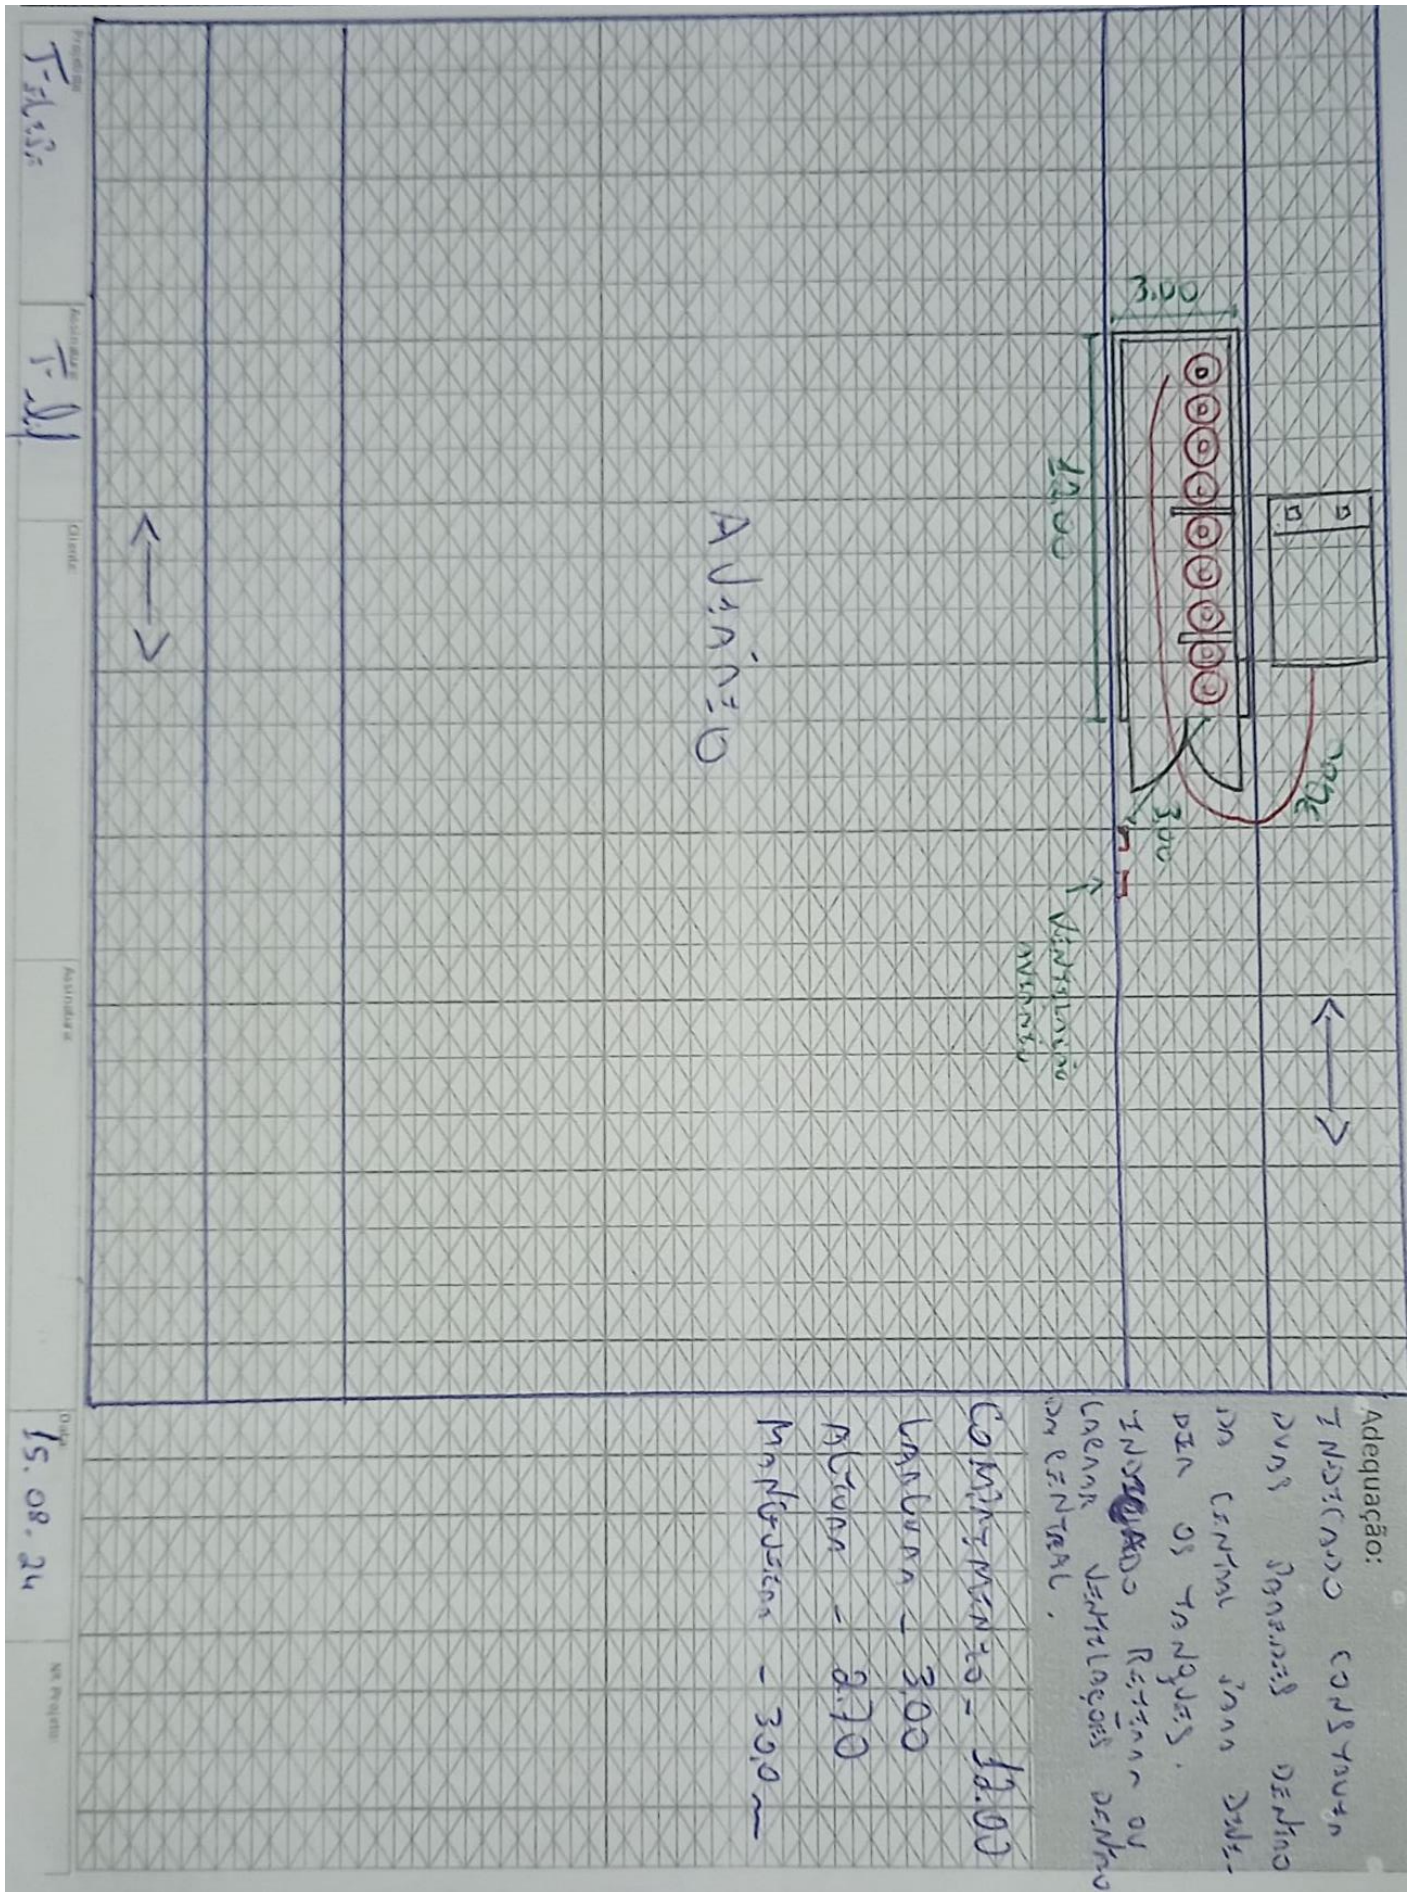

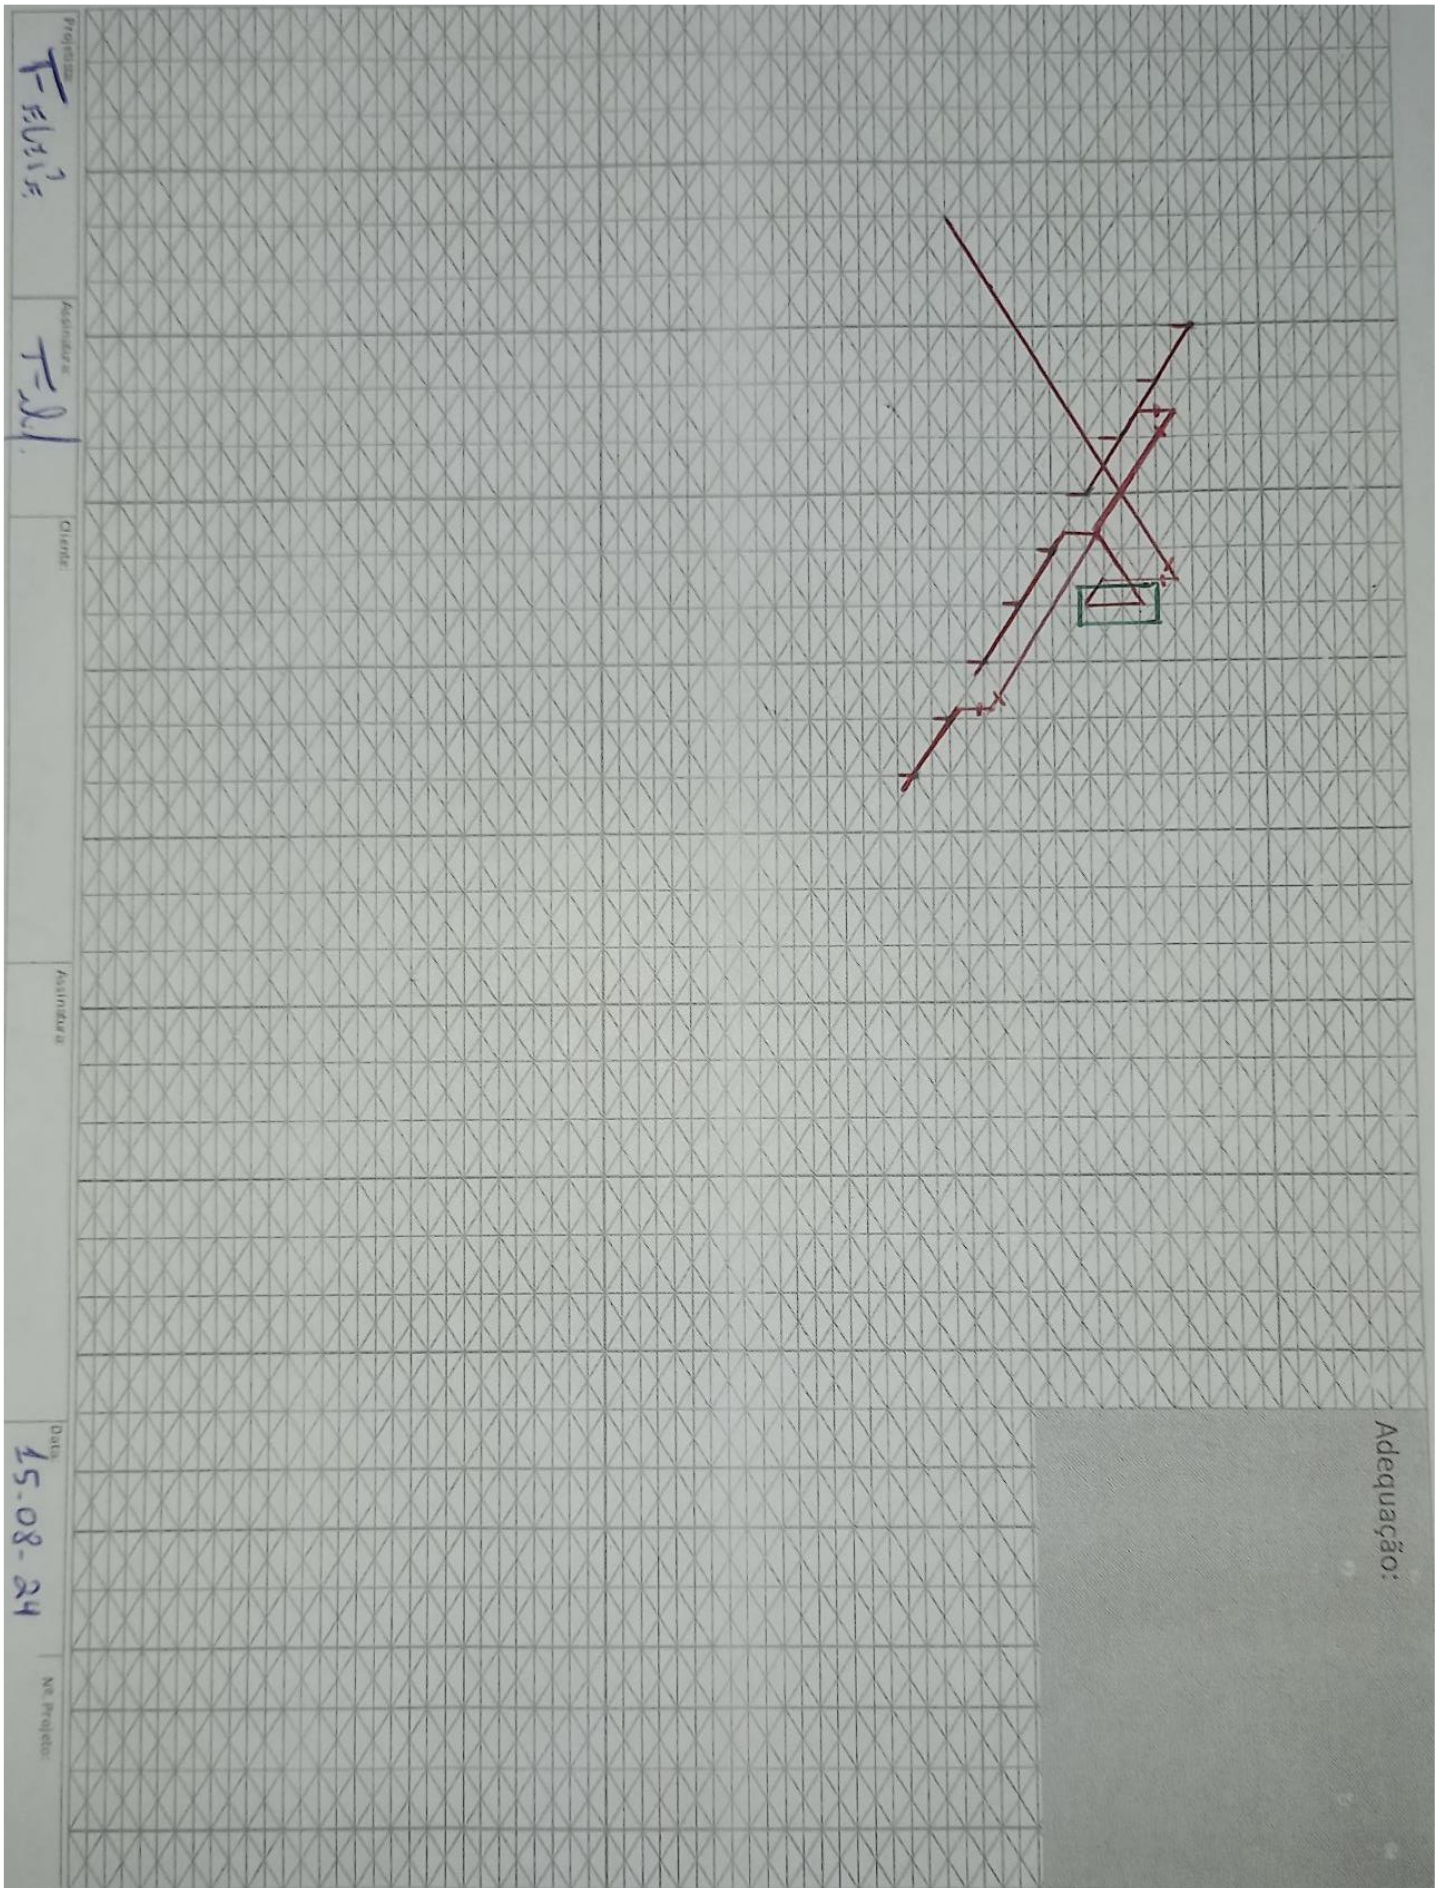

Projeto: F. SILVA

Assinatura: F. SILVA

Cliente:

Assinatura:

Data: 15-08-24

Nº Projeto:

Adequação:

LISTA DE MATERIAIS DA OBRA

CÓD. ORACLE	DESCRIÇÃO	UNIDADE	QTDE.
2300100	COTOVELO ACO 90GR 300LBS NPT 3 4POL FCX 0033	UN	12
2400021	NIPLE REDUC LATAO 3 4POL NPT X 1 2POL NPT	UN	2
2300559	UNIÃO 3/4`` NPT 150 PR	UN	1
2300037	NIPLE DUPLO ACO 3 4POL NPT 300LBS	UN	13
7300012	VALVULA DE ESFERA MONOBLOCO 3/4POL NPT 300LBS	UN	1
2300251	TEE REDUC ACO GALVANIZADO 3/4POL X 1/2POL NPT 150LBS	UN	1
2200195	PLUG FERRO MALEAV. 1/2 NPT	UN	1
5300327	CAIXA DE PROTECAO DA VALVULA DE CORTE GERAL DE ABASTECIMENTO	UN	1
1800006	COLETOR DE GLP EM TUBO DE ACO CARBONO SCH 40 MODULO II SIMPLES CILINDRO 190KG FTM 9007 FTM 9007	UN	3
1800011	COLETOR DE GLP EM TUBO DE ACO CARBONO SCH 40 MODULO III SIMPLES CILINDRO 190KG FTM 9008 FTM 9007	UN	1
2300086	UNIAO ACO COM ASSENTO BRONZE 3 4POL NPT 300LBS	UN	2
2300061	TEE ACO 3 4POL NPT 300LBS	UN	2
2300007	LUVA DE ACO CARBONO 300LBS NPT 3 4POL	UN	2
6800015	TUBO 3/4 S/ COST	MT	12
2300178	TAMPAO (CAP) FERRO MALEAVEL NPT 300LBS 3/4POL	UN	4
7300014	VALVULA DE ESFERA TRIPARTIDA 3/4POL NPT 300LBS PP	UN	3
7400019	VALVULA DE RETENCAO LATAO P COLETOR 1/2POL X 7/16POL NPT	UN	9
3200037	PIG TAIL DE COBRE 1 4POL COMPR 800MM (P45P90B190)	UN	9
5300213	SUPORTE PARA COLETOR TIPO PAREDE	UN	14
5200027	BUCHA NYLON 10 C PARAFUSO	UN	36
4900037	FITA TEFLON 3/4	UN	30

Nº DE PROJETO: 03.0255.2407251307.01-GE

ASSINATURA DO PROJETISTA: