

NOVO CLIENTE

AS BUILT

ADEQUAÇÃO

**INFORMAÇÕES DO CLIENTE (LEVANTAMENTO EM CAMPO)**

RAZÃO SOCIAL: ALBANO ROYER ADMINISTRADORA DE PARTICIPACOES SOCIE

ENDEREÇO: RUA GARCAS

Nº: 231

CIDADE: CHAPECO

BAIRRO: EFAPI

CEP: 89809621

Nº PROJETO: 03.0255.2408255574.01-GE

BASE INSTALADA: 2408255574.01

|                    |   |          |   |          |  |          |  |           |
|--------------------|---|----------|---|----------|--|----------|--|-----------|
| Normas Aplicáveis: | x | NBR13523 | x | NBR15526 |  | NBR15358 |  | NBR 14024 |
|--------------------|---|----------|---|----------|--|----------|--|-----------|

|                |  |  |  |  |  |                |            |
|----------------|--|--|--|--|--|----------------|------------|
| Outras normas: |  |  |  |  |  | Data da Visita | 11/09/2024 |
|----------------|--|--|--|--|--|----------------|------------|

**Descritivo da central de gás (Levantamento em campo):**

Foi realizado visita de projeto e verificado que o cliente possui um poste na frente da central, porém vai ser removido, após final da obra, central possui todos os distanciamentos necessários para montagem da mesma, nada que impossibilite a montagem.

**Fotos amplas da central de gás + adequações (Mínimo 2 fotos + adequações):**




Central 2 B-190



Nome Projetista: FLAVIO PEDROSO

Nome Cliente: DIRCEU MORAES

Tel.:

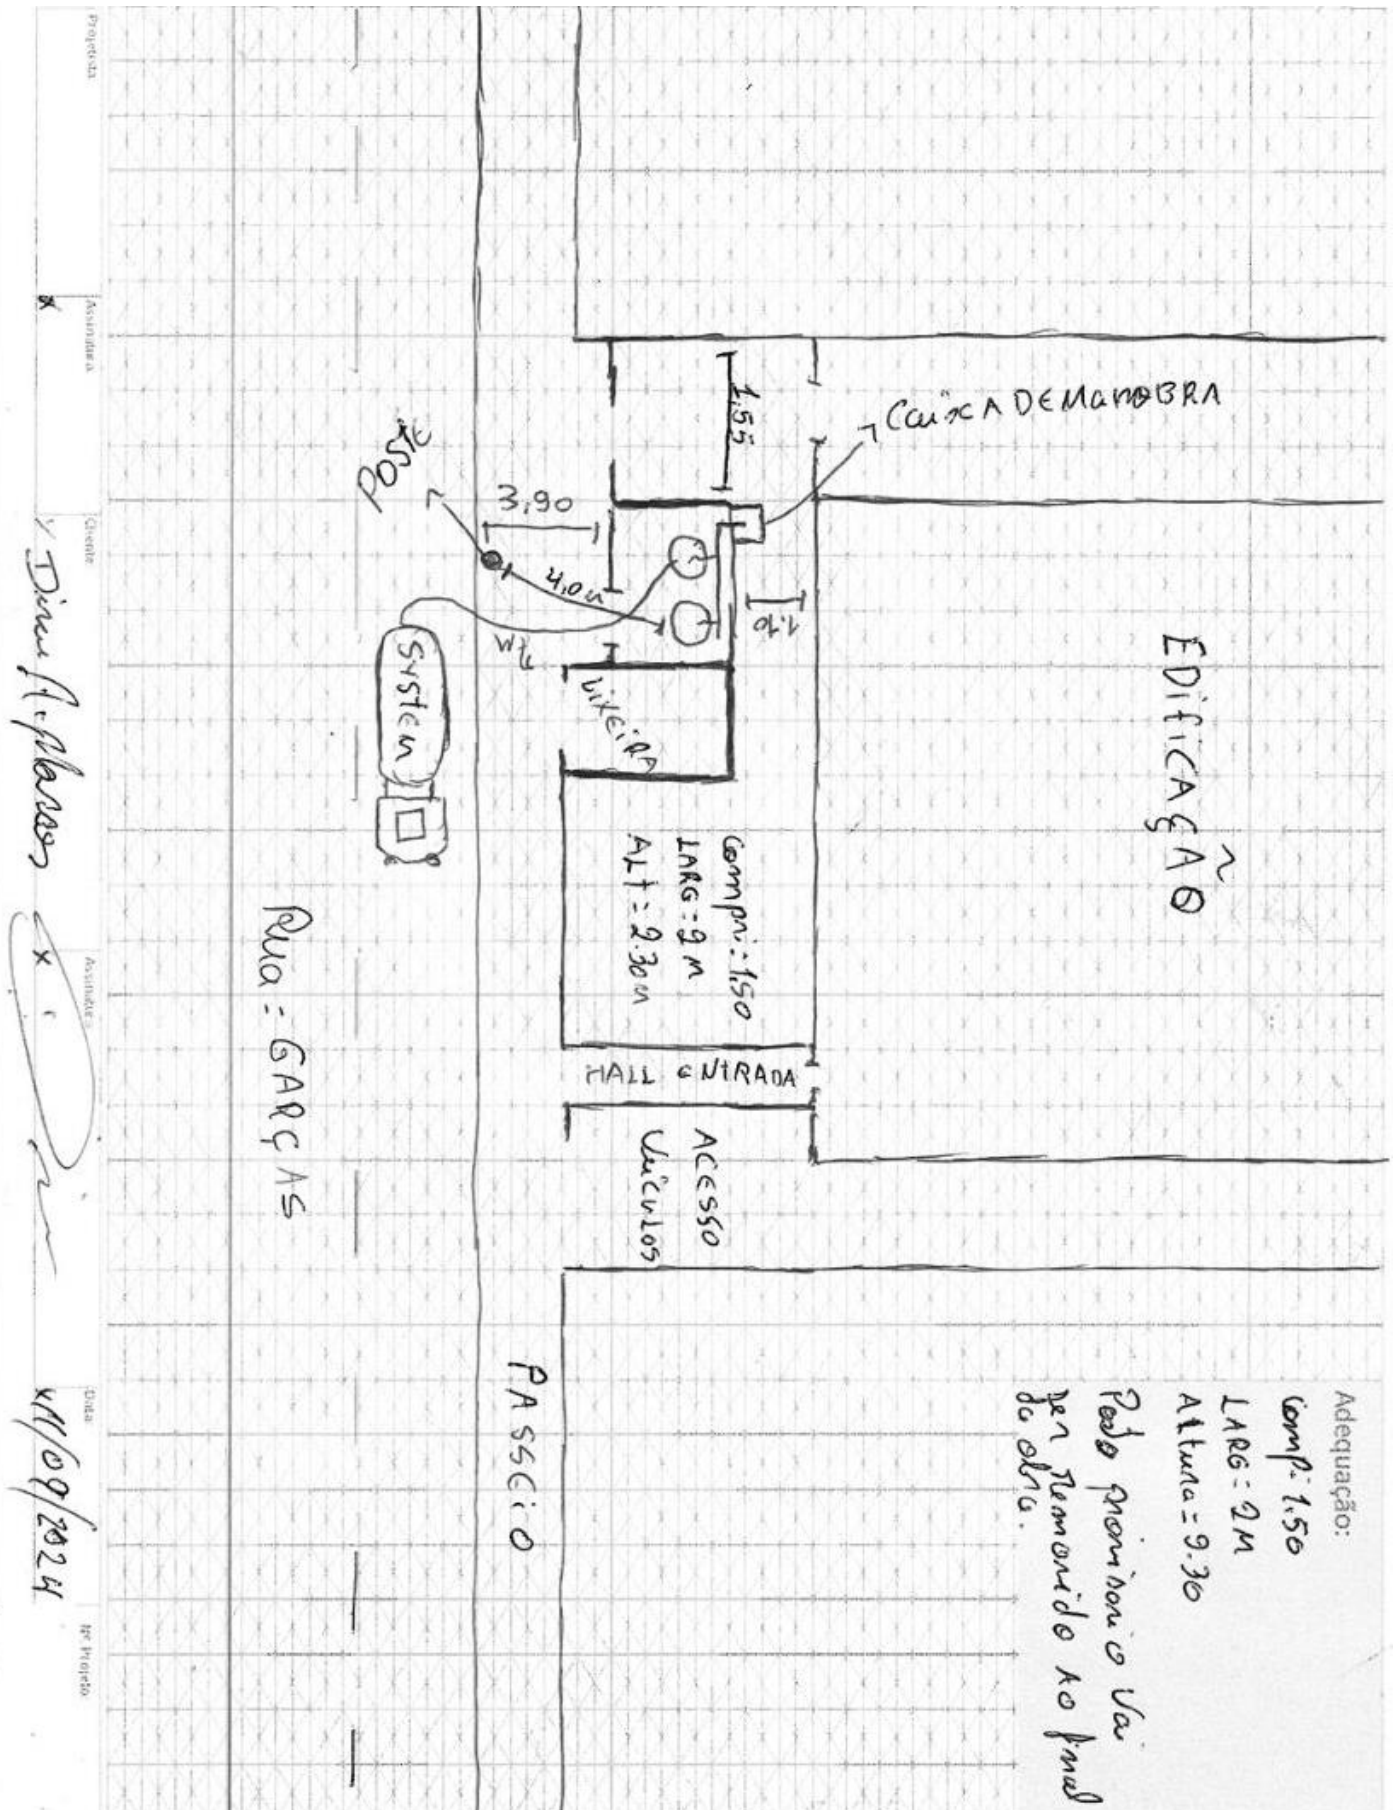

|             |  |
|-------------|--|
| Projetista: |  |
| Assinatura: |  |
| Cliente:    |  |
| Assinatura: |  |
| Data:       |  |
| Nº Projeto: |  |

Adequação:

## LISTA DE MATERIAIS DA OBRA

| CÓD. ORACLE    | DESCRIÇÃO  | UNIDADE                   | QTDE. |
|----------------|--|---------------------------|-------|
| 2300100        | COTOVELO ACO 90GR 300LBS NPT 3 4POL FCX 0033   | UN                        | 4     |
| 2400021        | NIPLE REDUC LATAO 3 4POL NPT X 1 2POL NPT  | UN                        | 2     |
| 2300559        | UNIÃO 3/4`` NPT 150 PR   | UN                        | 1     |
| 2300037        | NIPLE DUPLO ACO 3 4POL NPT 300LBS  | UN                        | 7     |
| 7300012        | VALVULA DE ESFERA MONOBLOCO 3/4POL NPT 300LBS  | UN                        | 1     |
| 2300251        | TEE REDUC ACO GALVANIZADO 3/4POL X 1/2POL NPT 150LBS   | UN                        | 1     |
| 2200195        | PLUG FERRO MALEAV. 1/2 NPT   | UN                        | 1     |
| 5300327        | CAIXA DE PROTECAO DA VALVULA DE CORTE GERAL DE ABASTECIMENTO                                       | UN                        | 1     |
| 1800006        | COLETOR DE GLP EM TUBO DE ACO CARBONO SCH 40 MODULO II SIMPLES<br>CILINDRO 190KG FTM 9007 FTM 9007 | UN                        | 1     |
| 2300086        | UNIAO ACO COM ASSENTO BRONZE 3 4POL NPT 300LBS   | UN                        | 1     |
| 6800015        | TUBO 3/4 S/ COST   | MT                        | 2     |
| 2300178        | TAMPAO (CAP) FERRO MALEAVEL NPT 300LBS 3/4POL  | UN                        | 1     |
| 7300014        | VALVULA DE ESFERA TRIPARTIDA 3/4POL NPT 300LBS PP  | UN                        | 1     |
| 7400019        | VALVULA DE RETENCAO LATAO P COLETOR 1/2POL X 7/16POL NPT   | UN                        | 2     |
| 3200037        | PIG TAIL DE COBRE 1 4POL COMPR 800MM (P45P90B190)  | UN                        | 2     |
| 5300213        | SUPORTE PARA COLETOR TIPO PAREDE   | UN                        | 2     |
| 5200027        | BUCHA NYLON 10 C PARAFUSO  | UN                        | 8     |
| 4900037        | FITA TEFLON 3/4  | UN                        | 2     |
| 6200762        | BUCHA REDUC 1X 3/4 150 LBS   | UN                        | 1     |
|                |  |                           |       |
| Nº DE PROJETO: | 03.0255.2408255574.01-GE   | ASSINATURA DO PROJETISTA: |       |