

NOVO CLIENTE

AS BUILT

ADEQUAÇÃO

INFORMAÇÕES DO CLIENTE (LEVANTAMENTO EM CAMPO)

RAZÃO SOCIAL: AMORIM E GUIMARAES MELLO ADMINISTRACAO DE CONDOMINIOS LTDA - ME

ENDEREÇO: R VLMR DLLA G

Nº: 34

CIDADE: FLORIANOPOLIS

BAIRRO: INGL D RIO VRMLH

CEP: 88058-523

Nº PROJETO: 03.0246.2408253359.01-GE

BASE INSTALADA: 2408253359.01

Normas Aplicáveis: NBR13523 NBR15526 NBR15358 NBR 14024

Outras normas: Data da Visita: 27/08/2024

Descritivo da central de gás (Levantamento em campo):

Foi indicado tampar todas as ventilações da central para atender distanciamento 3,00 das vagas de garagem e 1,5m do ralo.

Fotos amplas da central de gás + adequações (Mínimo 2 fotos + adequações):



Central 1 B-190




Abastecimento



Nome Projetista: SERGIO FELIPE

Nome Cliente: PRISCILA

Tel.:

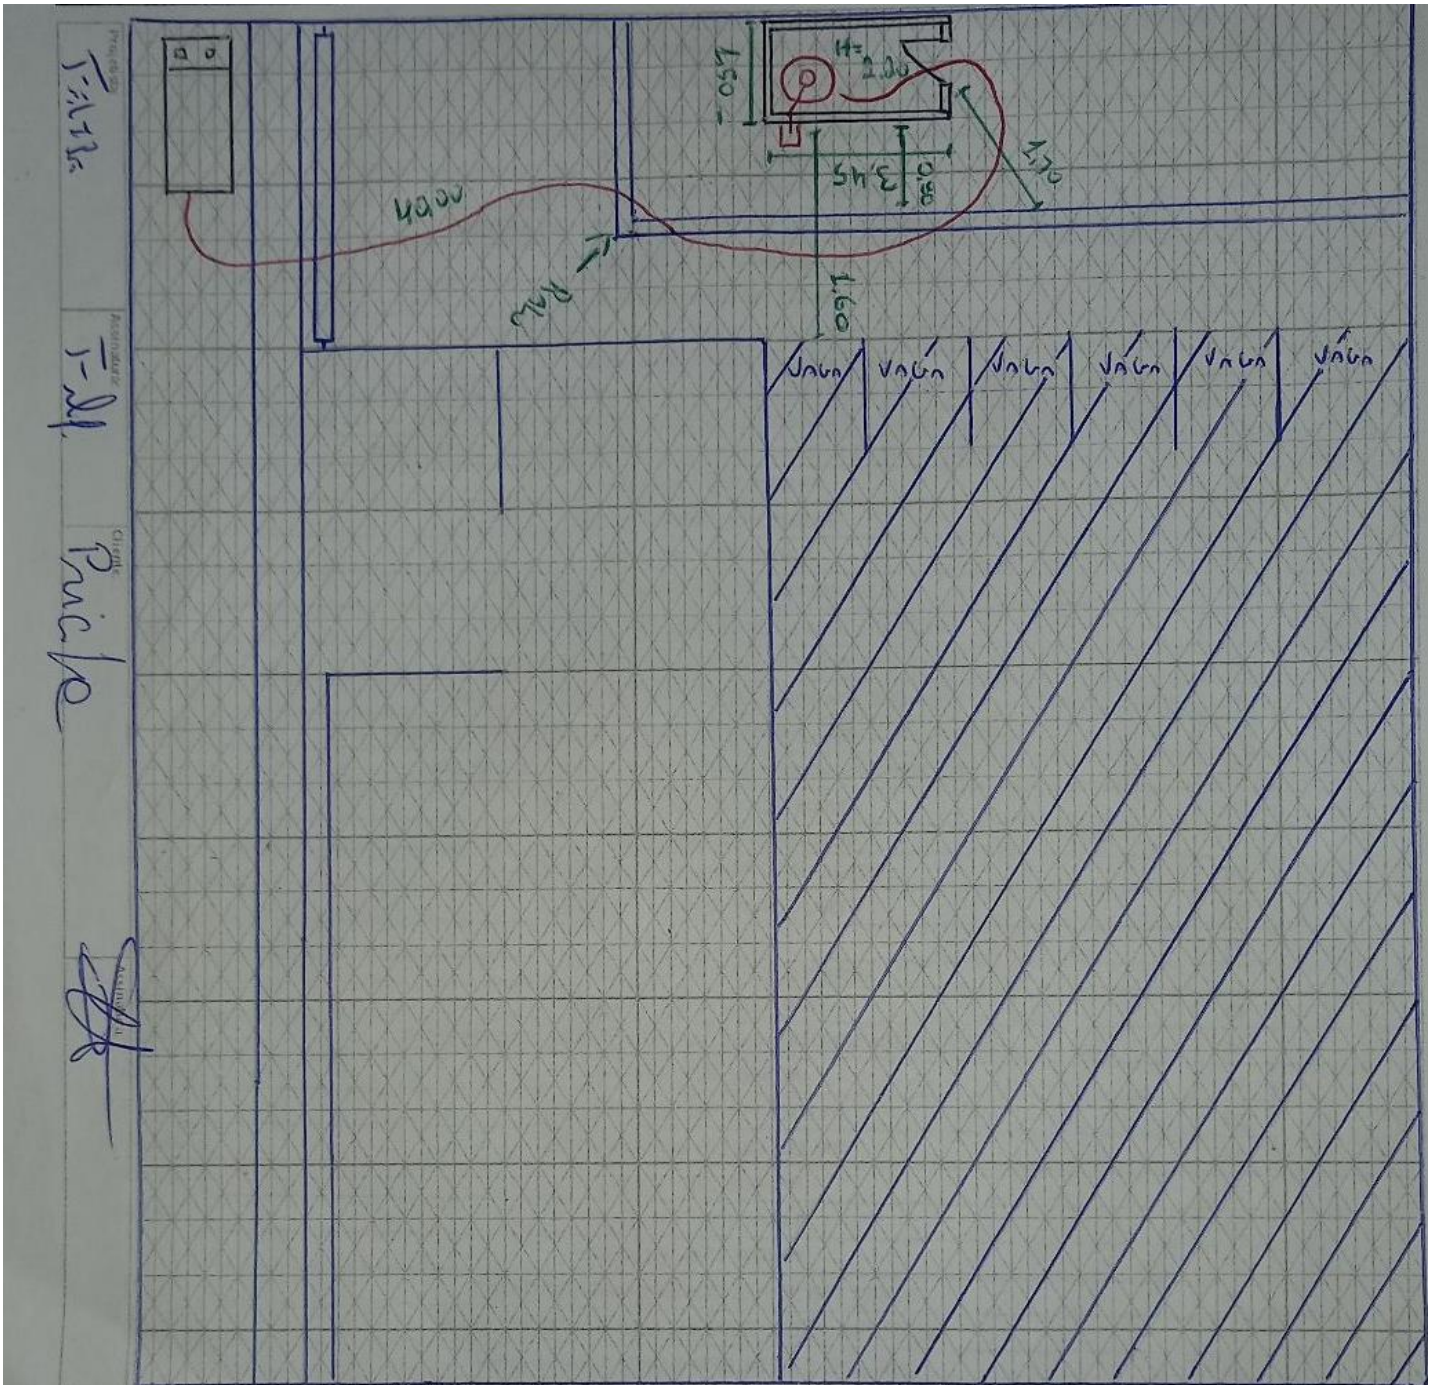

Projeto: T-2112

Projeto: T-211

Cliente: Pucile

Assinatura: [Signature]

Data: 23-08-24

Nº Projeto:

Adequação:
Indicação Tm Min
Toms Ventilações da
Central. Sem Atenuar
Distanciamento do Ndu

Projetista:	
Assinatura:	
Cliente:	
Assinatura:	
Data:	
Nº Projeto:	

Adequação:

LISTA DE MATERIAIS DA OBRA

CÓD. ORACLE	DESCRIÇÃO	UNIDADE	QTDE.
2300100	COTOVELO ACO 90GR 300LBS NPT 3 4POL FCX 0033	UN	2
2400021	NIPLE REDUC LATAO 3 4POL NPT X 1 2POL NPT	UN	2
2300559	UNIÃO 3/4" NPT 150 PR	UN	1
2300037	NIPLE DUPLO ACO 3 4POL NPT 300LBS	UN	3
7300012	VALVULA DE ESFERA MONOBLOCO 3/4POL NPT 300LBS	UN	1
2300251	TEE REDUC ACO GALVANIZADO 3/4POL X 1/2POL NPT 150LBS	UN	1
2200195	PLUG FERRO MALEAV. 1/2 NPT	UN	1
5300327	CAIXA DE PROTECAO DA VALVULA DE CORTE GERAL DE ABASTECIMENTO	UN	1
2200092	BUCHA REDUC 3/4" X 1/2"	UN	1
6800015	TUBO 3/4 S/ COST	MT	1
7300014	VALVULA DE ESFERA TRIPARTIDA 3/4POL NPT 300LBS PP	UN	1
7400019	VALVULA DE RETENCAO LATAO P COLETOR 1/2POL X 7/16POL NPT	UN	1
3200037	PIG TAIL DE COBRE 1 4POL COMPR 800MM (P45P90B190)	UN	1
5300213	SUPORTE PARA COLETOR TIPO PAREDE	UN	1
5200027	BUCHA NYLON 10 C PARAFUSO	UN	4
4900037	FITA TEFLON 3/4	UN	1
Nº DE PROJETO:	03.0246.2408253359.01-GE	ASSINATURA DO PROJETISTA:	