

NOVO CLIENTE

AS BUILT

ADEQUAÇÃO

**INFORMAÇÕES DO CLIENTE (LEVANTAMENTO EM CAMPO)**

RAZÃO SOCIAL: BELLINI RESIDENCE INCORPORACAO SPE LTDA

ENDEREÇO: R DAS BALEIAS FRANCA

Nº: 60

CIDADE: FLORIANOPOLIS

BAIRRO: JURERE

CEP: 88053515

Nº PROJETO: 03.0246.2407251697.01-GE

BASE INSTALADA: 2407251697.01

Normas Aplicáveis:	<input checked="" type="checkbox"/>	NBR13523	<input checked="" type="checkbox"/>	NBR15526		NBR15358		NBR 14024
Outras normas:						Data da Visita	23/09/2024	

**Descritivo da central de gás (Levantamento em campo):**

Em visita técnica realizada, foi indicado tampar as duas ventilações superior e inferior próximo a janela do apartamento.


**Fotos amplas da central de gás + adequações (Mínimo 2 fotos + adequações):**



Central 2 B-190



Nome Projetista: SERGIO FELIPE	Nome Cliente: SERGIO	Tel.:
--------------------------------	----------------------	-------

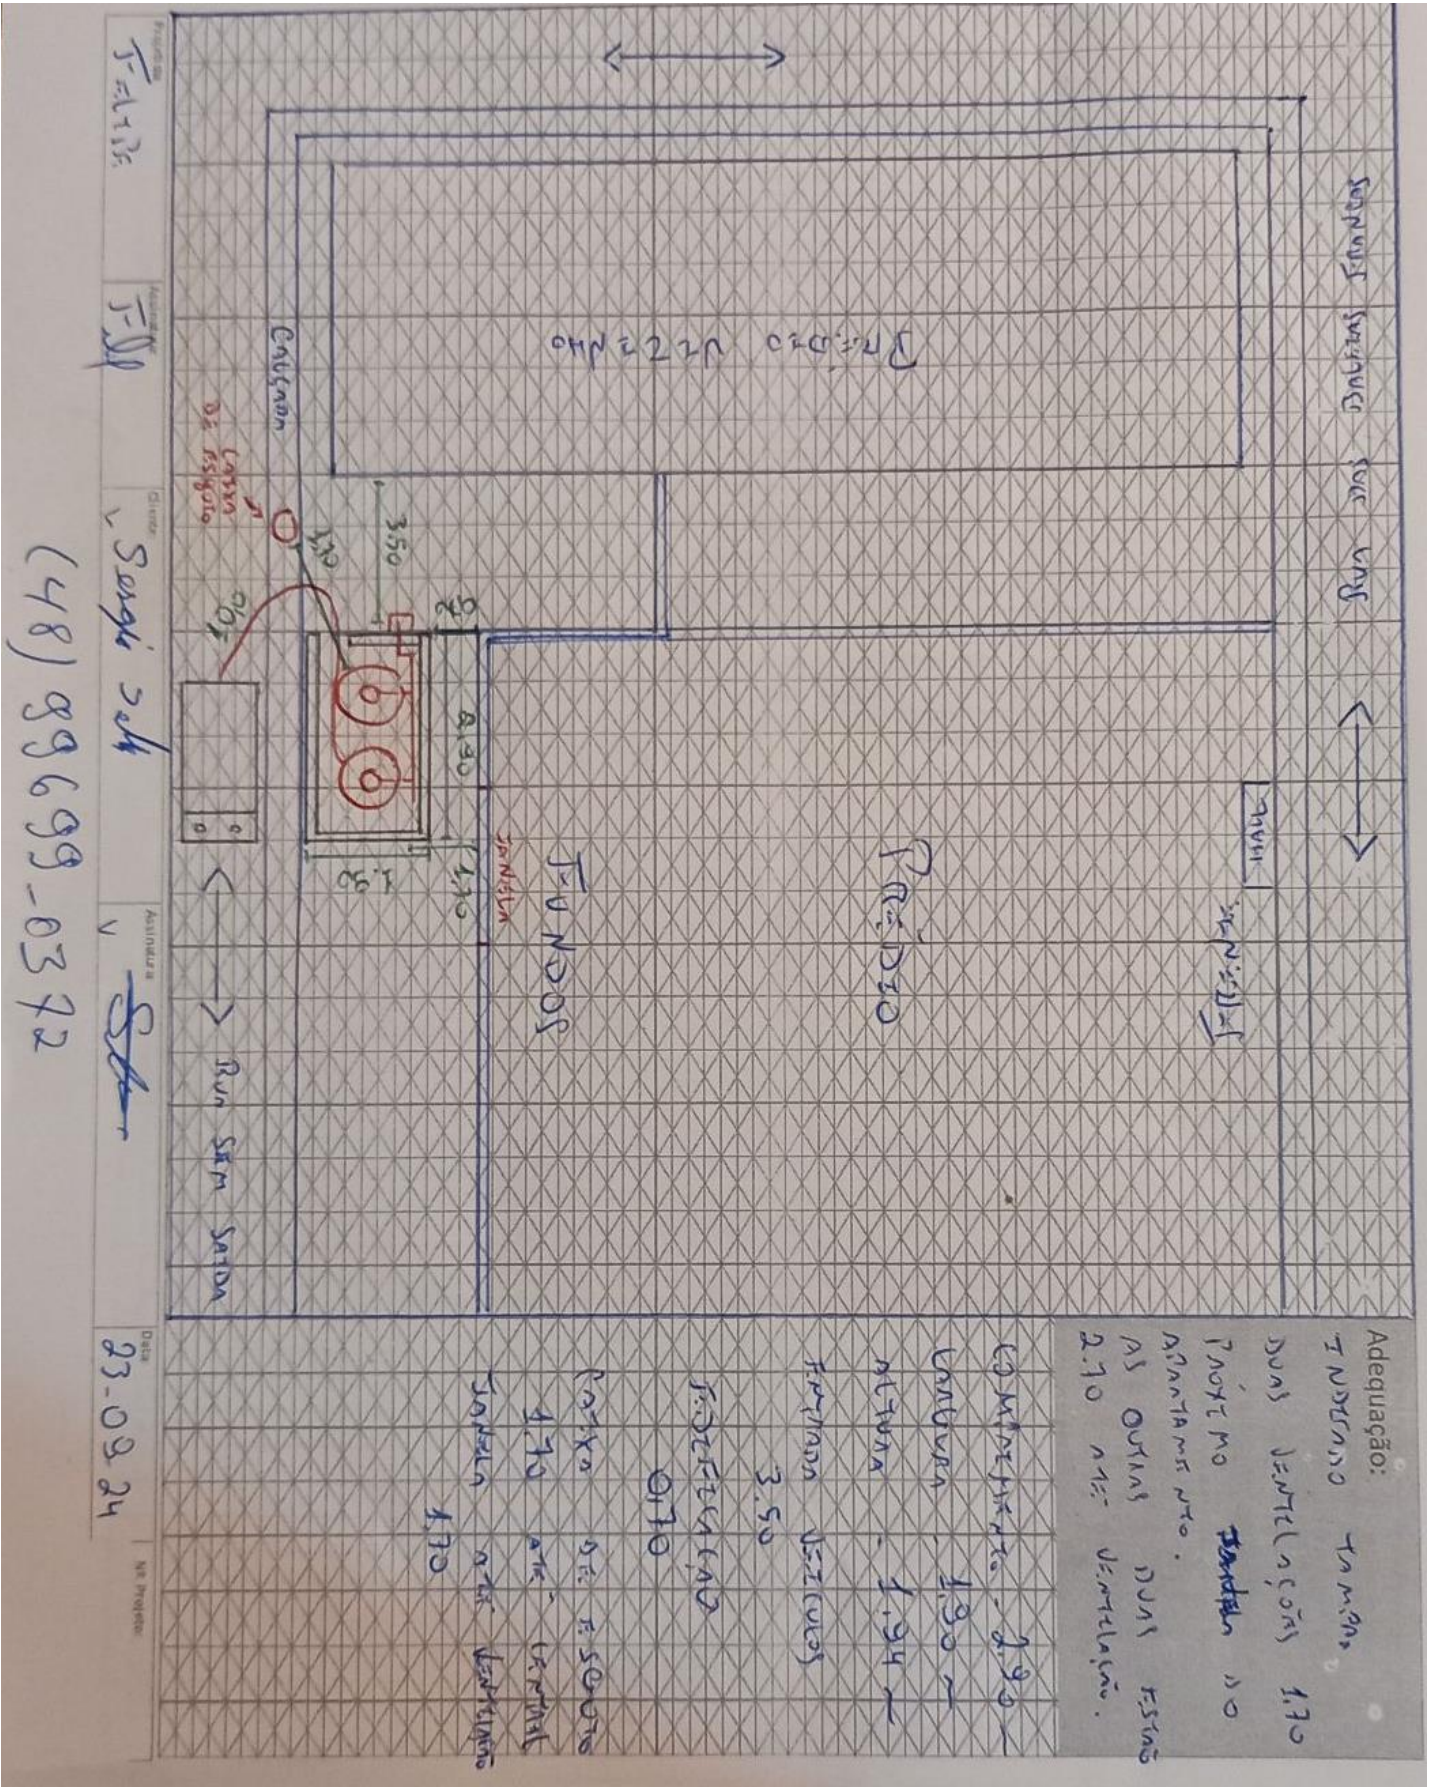

Adequação:  
INDUSTRIAL - 10 m<sup>2</sup>  
DUAS VENTILAÇÕES 1.70  
PÓRTICO 2.70  
AS OUTRAS DUAS ESTÃO  
2.70 m<sup>2</sup> VENTILAÇÃO.

COMPRIMENTO - 2.90  
LARGURA - 1.30  
ÁREA - 1.94  
FUNDOS 3.50  
INDUSTRIAL 0.70  
LARGURA DE FUNDOS 4.70  
ÁREA 2.21  
INDUSTRIAL 4.70

Projeto: F-1135  
Assessor: F-1135  
Cliente: Sargi S&A  
Assistente: S  
Data: 23-08-24  
No Projeto:

(48) 99699-0372

Projetista:	
Assinatura:	
Cliente:	
Assinatura:	
Data:	
Nº Projeto:	

Adequação:

**LISTA DE MATERIAIS DA OBRA**

CÓD. ORACLE	DESCRIÇÃO	UNIDADE	QTDE.
2300100	COTOVELO ACO 90GR 300LBS NPT 3 4POL FCX 0033	UN	3
2400021	NIPLE REDUC LATAO 3 4POL NPT X 1 2POL NPT	UN	2
2300559	UNIÃO 3/4" NPT 150 PR	UN	1
2300037	NIPLE DUPLO ACO 3 4POL NPT 300LBS	UN	4
7300012	VALVULA DE ESFERA MONOBLOCO 3/4POL NPT 300LBS	UN	1
2300251	TEE REDUC ACO GALVANIZADO 3/4POL X 1/2POL NPT 150LBS	UN	1
2200195	PLUG FERRO MALEAV. 1/2 NPT	UN	1
5300327	CAIXA DE PROTECAO DA VALVULA DE CORTE GERAL DE ABASTECIMENTO	UN	1
1800006	COLETOR DE GLP EM TUBO DE ACO CARBONO SCH 40 MODULO II SIMPLES CILINDRO 190KG FTM 9007 FTM 9007	UN	1
6800015	TUBO 3/4 S/ COST	MT	2
2300178	TAMPAO (CAP) FERRO MALEAVEL NPT 300LBS 3/4POL	UN	1
7300014	VALVULA DE ESFERA TRIPARTIDA 3/4POL NPT 300LBS PP	UN	1
7400019	VALVULA DE RETENCAO LATAO P COLETOR 1/2POL X 7/16POL NPT	UN	2
3200037	PIG TAIL DE COBRE 1 4POL COMPR 800MM (P45P90B190)	UN	2
5300213	SUPORTE PARA COLETOR TIPO PAREDE	UN	2
5200027	BUCHA NYLON 10 C PARAFUSO	UN	12
4900037	FITA TEFLON 3/4	UN	2

N° DE PROJETO: 03.0246.2407251697.01-GE

ASSINATURA DO PROJETISTA: