

NOVO CLIENTE

AS BUILT

ADEQUAÇÃO

INFORMAÇÕES DO CLIENTE (LEVANTAMENTO EM CAMPO)

RAZÃO SOCIAL: CONDOMINIO EDIFICIO VELVIEU

ENDEREÇO: AV SANTA CATARINA

Nº: 506

CIDADE: BARRA VELHA

BAIRRO: CENTRO

CEP: 88390000

Nº PROJETO: 03.0245.2108166303.01-GE

BASE INSTALADA: 2108166303.01


Normas Aplicáveis:	<input checked="" type="checkbox"/>	NBR13523	<input checked="" type="checkbox"/>	NBR15526	<input type="checkbox"/>	NBR15358	<input type="checkbox"/>	NBR 14024
--------------------	-------------------------------------	----------	-------------------------------------	----------	--------------------------	----------	--------------------------	-----------

Outras normas:		Data da Visita	03/10/2024
----------------	--	----------------	------------

Descritivo da central de gás (Levantamento em campo):

Pig-tail existente é rosca direita e não conecta no tanque, por isso foi solicitado na lista de material 1 Pig-tail de rosca esquerda.

Fotos amplas da central de gás + adequações (Mínimo 2 fotos + adequações):

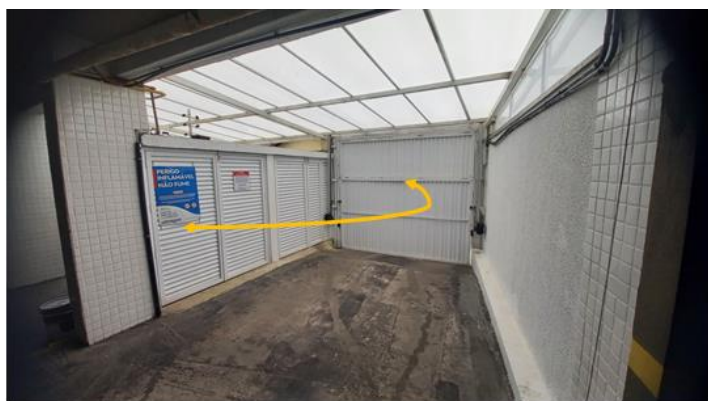


Central 1 B-190



Nome Projetista: SERGIO FELIPE

Nome Cliente: JANSON GOLÇALVES

Tel.:

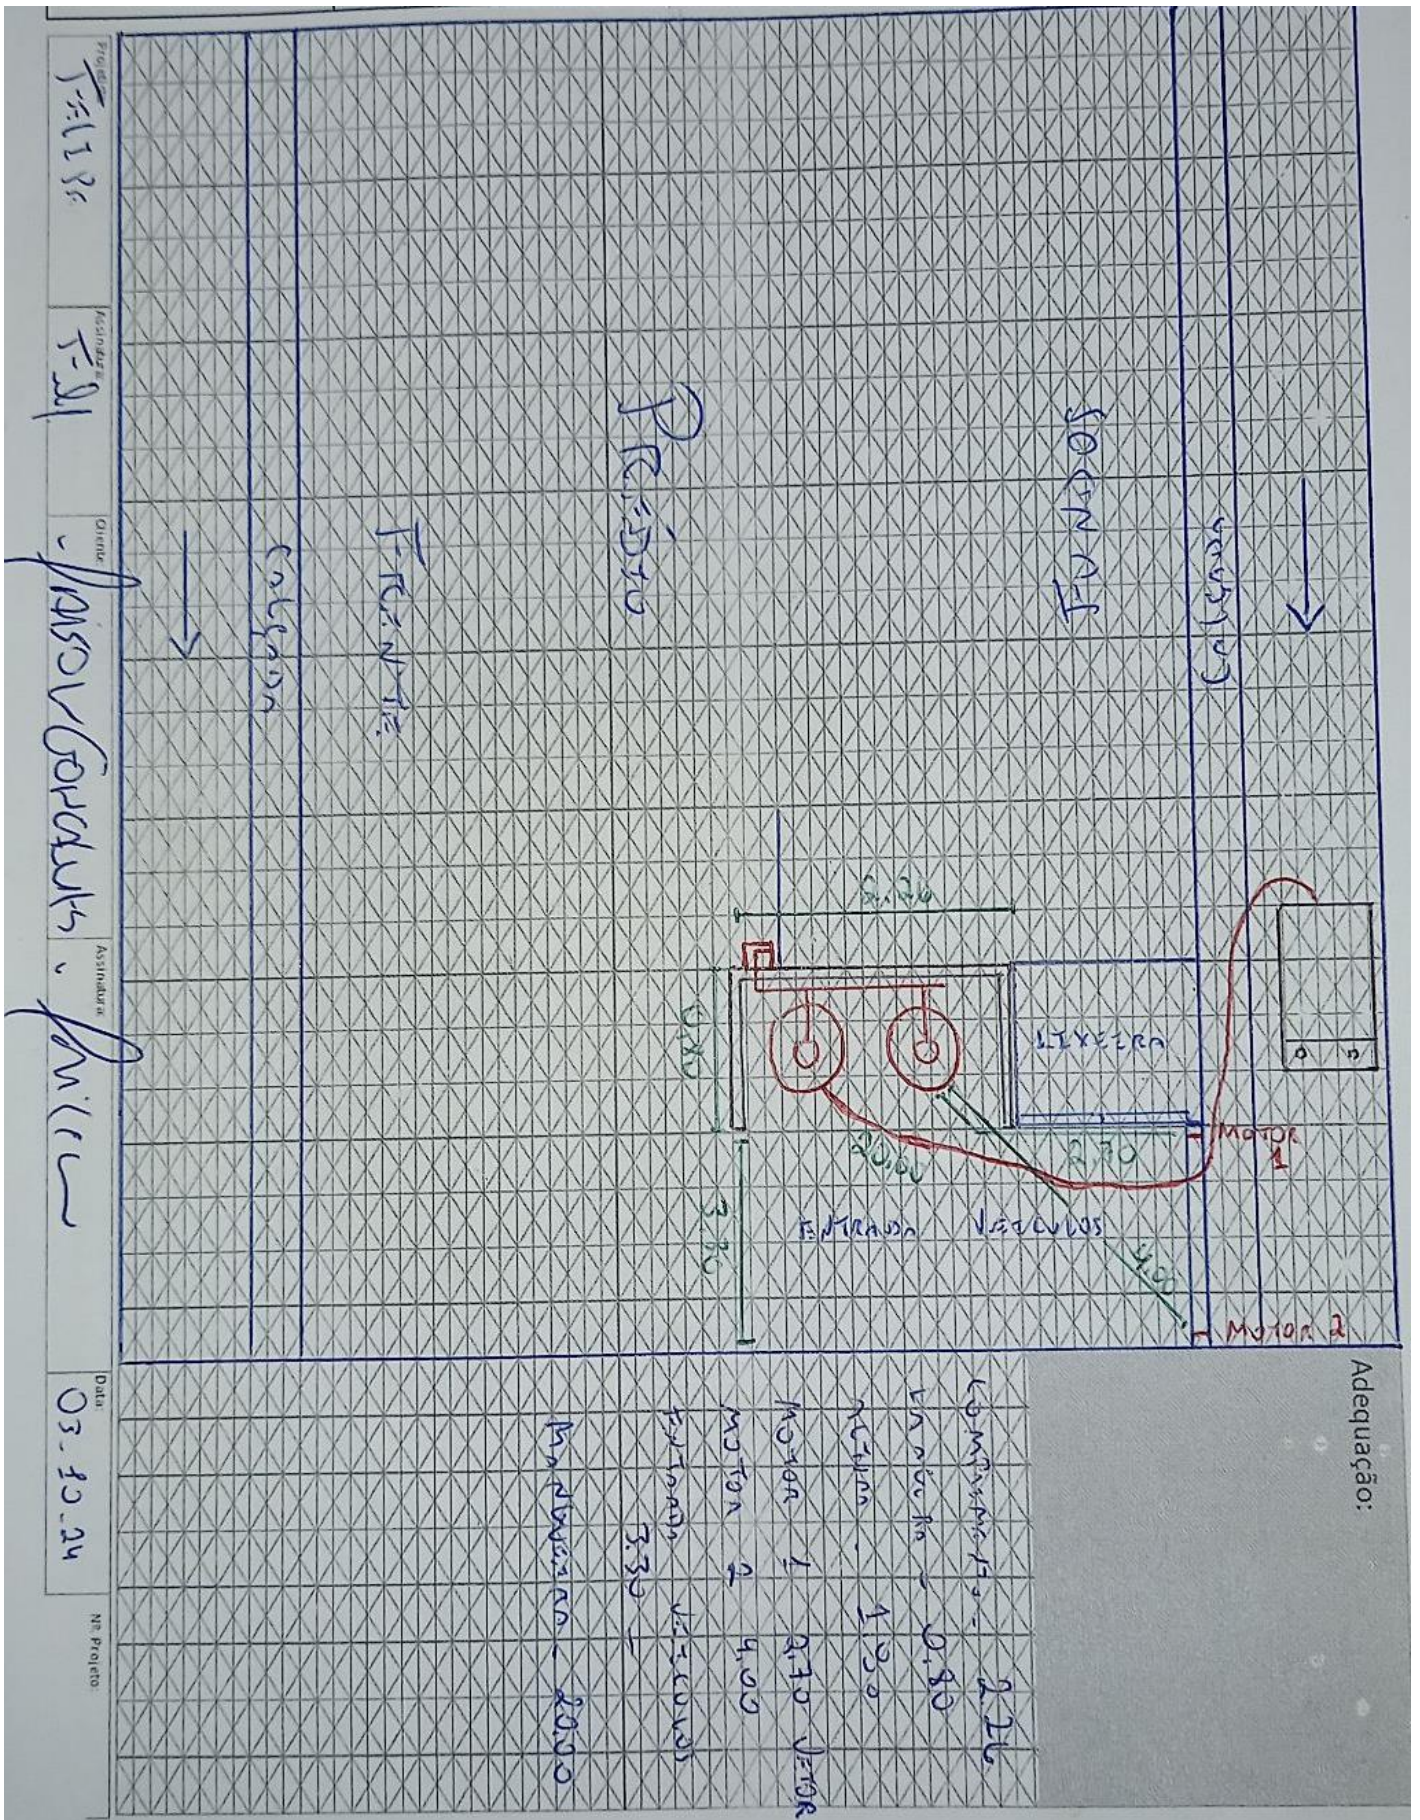

Projetista:	
Assinatura:	
Cliente:	
Assinatura:	
Data:	
Nº Projeto:	

Adequação:

LISTA DE MATERIAIS DA OBRA

CÓD. ORACLE	DESCRIÇÃO	UNIDADE	QTDE.
2300100	COTOVELO ACO 90GR 300LBS NPT 3 4POL FCX 0033	UN	4
2400021	NIPLE REDUC LATAO 3 4POL NPT X 1 2POL NPT	UN	2
2300559	UNIÃO 3/4" NPT 150 PR	UN	1
2300037	NIPLE DUPLO ACO 3 4POL NPT 300LBS	UN	4
7300012	VALVULA DE ESFERA MONOBLOCO 3/4POL NPT 300LBS	UN	1
2300251	TEE REDUC ACO GALVANIZADO 3/4POL X 1/2POL NPT 150LBS	UN	1
2200195	PLUG FERRO MALEAV. 1/2 NPT	UN	1
5300327	CAIXA DE PROTECAO DA VALVULA DE CORTE GERAL DE ABASTECIMENTO	UN	1
2200092	BUCHA REDUC 3/4" X 1/2"	UN	1
2300086	UNIAO ACO COM ASSENTO BRONZE 3 4POL NPT 300LBS	UN	1
2300061	TEE ACO 3 4POL NPT 300LBS	UN	1
6800015	TUBO 3/4 S/ COST	MT	3
7300014	VALVULA DE ESFERA TRIPARTIDA 3/4POL NPT 300LBS PP	UN	1
7400019	VALVULA DE RETENCAO LATAO P COLETOR 1/2POL X 7/16POL NPT	UN	2
3200037	PIG TAIL DE COBRE 1 4POL COMPR 800MM (P45P90B190)	UN	1
5300213	SUPORTE PARA COLETOR TIPO PAREDE	UN	1
5200027	BUCHA NYLON 10 C PARAFUSO	UN	4
4900037	FITA TEFLON 3/4	UN	1
Nº DE PROJETO:	03.0245.2108166303.01-GE	ASSINATURA DO PROJETISTA:	SERGIO FELIPE