

NOVO CLIENTE

AS BUILT

ADEQUAÇÃO

**INFORMAÇÕES DO CLIENTE (LEVANTAMENTO EM CAMPO)**

RAZÃO SOCIAL: CONDOMINIO ILHA DO FAROL

ENDEREÇO: RUA COLOMBIA

Nº: 55

CIDADE: BLUMENAU

BAIRRO: PONTA AGUDA

CEP: 89050030

Nº PROJETO: 03.0245.15097039.01-GE

BASE INSTALADA: 15097039.01

Normas Aplicáveis:	x	NBR13523	x	NBR15526		NBR15358		NBR 14024
Outras normas:						Data da Visita	03/10/2024	

**Descritivo da central de gás (Levantamento em campo):**

Central em laje, prever munck com lança de mais de 6m de altura. Necessário 1 Pig-tail.

**Fotos amplas da central de gás + adequações (Mínimo 2 fotos + adequações):**



Central 1 B-190




Abastecimento



Nome Projetista: SERGIO FELIPE

Nome Cliente: PEDRO SOUZA

Tel.:

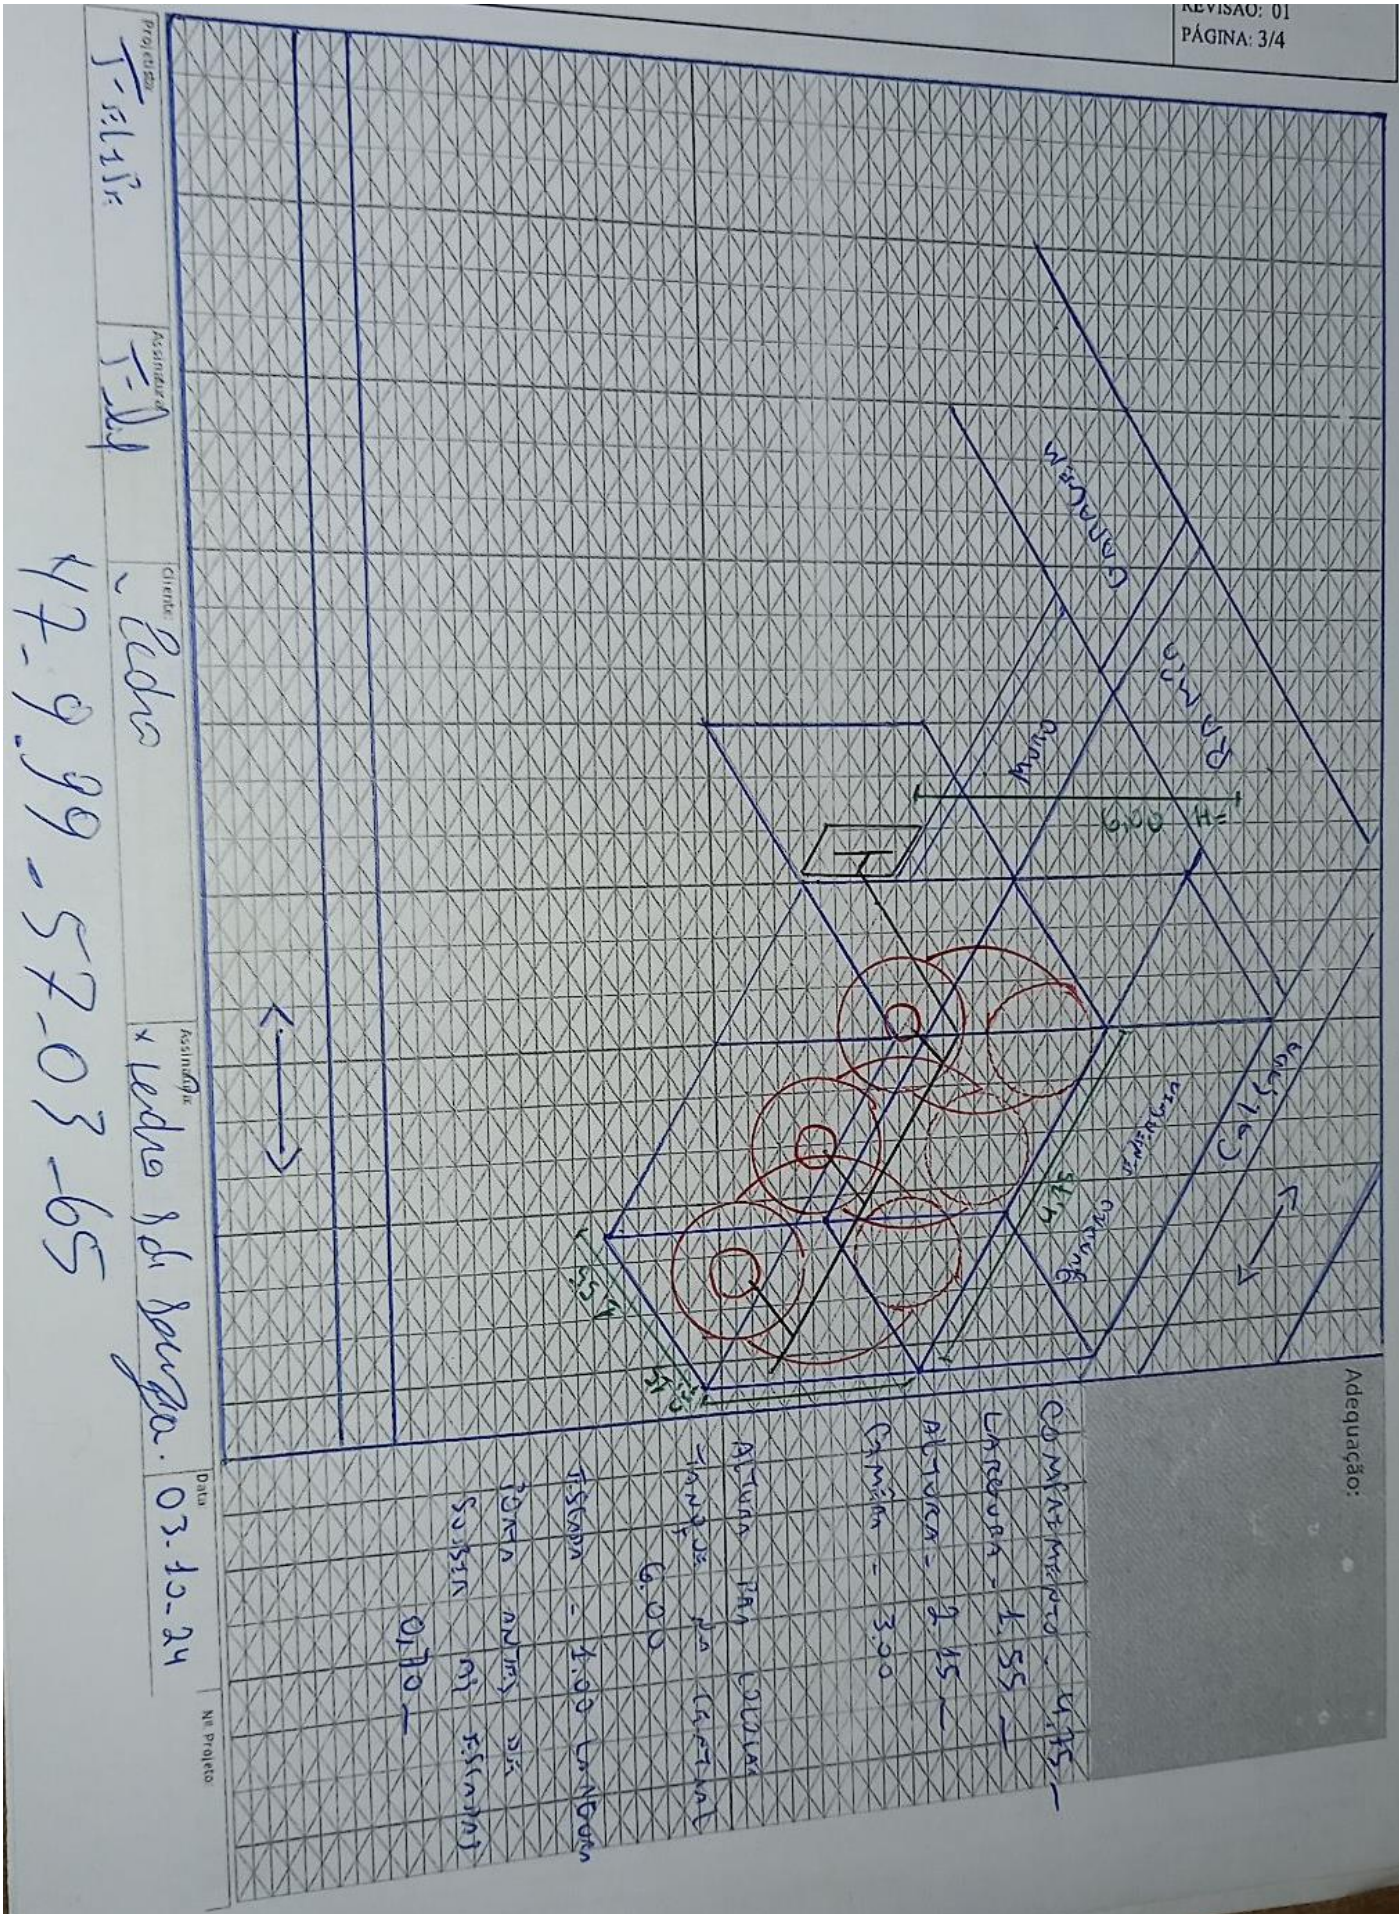

Projetista:	
Assinatura:	
Cliente:	
Assinatura:	
Data:	
Nº Projeto:	

Adequação:

**LISTA DE MATERIAIS DA OBRA**

CÓD. ORACLE	DESCRIÇÃO	UNIDADE	QTDE.
2300100	COTOVELO ACO 90GR 300LBS NPT 3 4POL FCX 0033	UN	4
2400021	NIPLE REDUC LATAO 3 4POL NPT X 1 2POL NPT	UN	2
2300559	UNIÃO 3/4" NPT 150 PR	UN	1
2300037	NIPLE DUPLO ACO 3 4POL NPT 300LBS	UN	3
7300012	VALVULA DE ESFERA MONOBLOCO 3/4POL NPT 300LBS	UN	1
2300251	TEE REDUC ACO GALVANIZADO 3/4POL X 1/2POL NPT 150LBS	UN	1
2200195	PLUG FERRO MALEAV. 1/2 NPT	UN	1
5300327	CAIXA DE PROTECAO DA VALVULA DE CORTE GERAL DE ABASTECIMENTO	UN	1
2200092	BUCHA REDUC 3/4" X 1/2"	UN	1
2300061	TEE ACO 3 4POL NPT 300LBS	UN	2
6800015	TUBO 3/4 S/ COST	MT	4
7300014	VALVULA DE ESFERA TRIPARTIDA 3/4POL NPT 300LBS PP	UN	1
7400019	VALVULA DE RETENCAO LATAO P COLETOR 1/2POL X 7/16POL NPT	UN	3
3200037	PIG TAIL DE COBRE 1 4POL COMPR 800MM (P45P90B190)	UN	1
5300213	SUPORTE PARA COLETOR TIPO PAREDE	UN	3
4900037	FITA TEFLON 3/4	UN	1
Nº DE PROJETO:	03.0245.15097039.01-GE	ASSINATURA DO PROJETISTA:	SERGIO FELIPE