

NOVO CLIENTE

AS BUILT

ADEQUAÇÃO

INFORMAÇÕES DO CLIENTE (LEVANTAMENTO EM CAMPO)

RAZÃO SOCIAL: EDIFÍCIO SOLARE

ENDEREÇO: R ORLANDO JOAO DA ROSA

Nº: 193

CIDADE: PALHOCA

BAIRRO: NOVA PALHOCA

CEP: 88131562

Nº PROJETO: 03.0246.2408254989.01-GE

BASE INSTALADA: 2408254989.01

Normas Aplicáveis: NBR13523 NBR15526 NBR15358 NBR 14024

Outras normas: Data da Visita: 06/09/2024

Descritivo da central de gás (Levantamento em campo):

Indicado tampar as duas ventilações ao lado da lixeira, para atender o distanciamento de 3,0m do vasilhame.


Fotos amplas da central de gás + adequações (Mínimo 2 fotos + adequações):



Nome Projetista: SERGIO FELIPE

Nome Cliente:

Tel.:

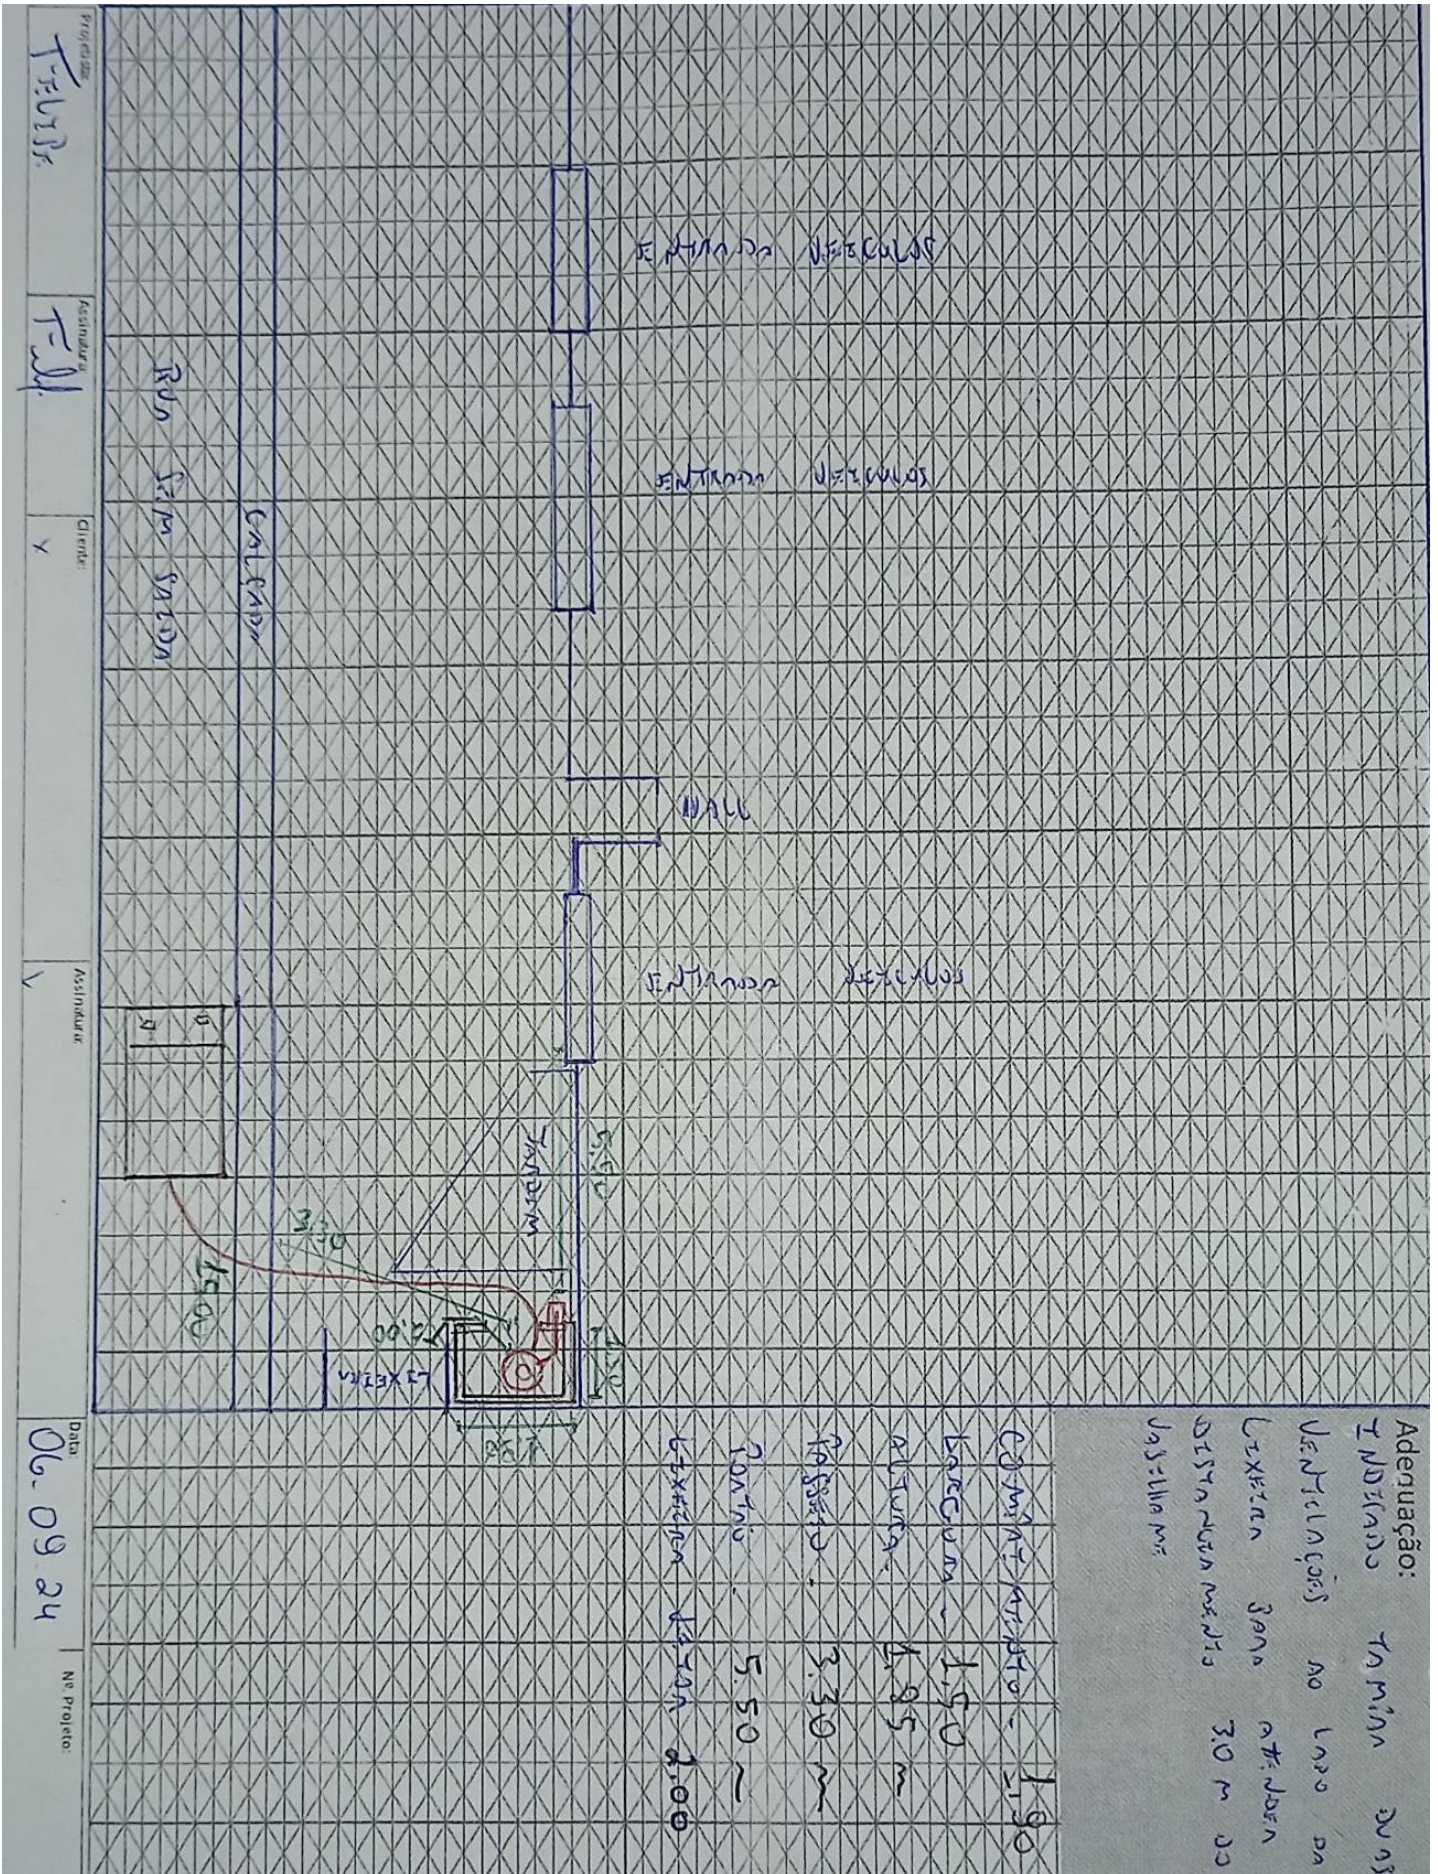

Projetista:	
Assinatura:	
Cliente:	
Assinatura:	
Data:	
Nº Projeto:	

Adequação:

LISTA DE MATERIAIS DA OBRA

CÓD. ORACLE	DESCRIÇÃO	UNIDADE	QTDE.
2300100	COTOVELO ACO 90GR 300LBS NPT 3 4POL FCX 0033	UN	2
2400021	NIPLE REDUC LATAO 3 4POL NPT X 1 2POL NPT	UN	2
2300559	UNIÃO 3/4" NPT 150 PR	UN	1
2300037	NIPLE DUPLO ACO 3 4POL NPT 300LBS	UN	3
7300012	VALVULA DE ESFERA MONOBLOCO 3/4POL NPT 300LBS	UN	1
2300251	TEE REDUC ACO GALVANIZADO 3/4POL X 1/2POL NPT 150LBS	UN	1
2200195	PLUG FERRO MALEAV. 1/2 NPT	UN	1
5300327	CAIXA DE PROTECAO DA VALVULA DE CORTE GERAL DE ABASTECIMENTO	UN	1
6800015	TUBO 3/4 S/ COST	MT	1
7300014	VALVULA DE ESFERA TRIPARTIDA 3/4POL NPT 300LBS PP	UN	1
7400019	VALVULA DE RETENCAO LATAO P COLETOR 1/2POL X 7/16POL NPT	UN	1
3200037	PIG TAIL DE COBRE 1 4POL COMPR 800MM (P45P90B190)	UN	1
5200006	ABRACADEIRA GALVANIZADA TIPO D 3/4POL COM 1 FURO	UN	
2200180	BARRA ROSCADA 1/4	UN	
5300345	CANTONEIRA DE FERRO 1. 1/4 X 3/16POL	UN	
Nº DE PROJETO:	03.0246.2408254989.01-GE	ASSINATURA DO PROJETISTA:	