

NOVO CLIENTE

AS BUILT

ADEQUAÇÃO

INFORMAÇÕES DO CLIENTE (LEVANTAMENTO EM CAMPO)

RAZÃO SOCIAL: ESTACAO BERG RESTAURANTE LTDA EPP

ENDEREÇO: R FLORIANOPOLIS

Nº: 88

CIDADE: PIRATUBA

BAIRRO: CENTRO

CEP: 89667000

Nº PROJETO: 03.0255.2306221752.01-GE

BASE INSTALADA: 2306221752.01

Normas Aplicáveis:	x	NBR13523	x	NBR15526		NBR15358		NBR 14024
--------------------	---	----------	---	----------	--	----------	--	-----------

Outras normas:						Data da Visita	03/09/2024
----------------	--	--	--	--	--	----------------	------------

Descritivo da central de gás (Levantamento em campo):

Cliente já possui uma central com 10 tanques B190 com pescante, que segundo ele seria para uma instalação com vaporizador de gás, e a Ultragaz forneceria mais 2 tanques totalizando 12 tanques + Instalação de vaporizador. Aguarda retorno. Altura da central 2,10mts

Fotos amplas da central de gás + adequações (Mínimo 2 fotos + adequações):



Central 4 B-500




Abastecimento




Nome Projetista: FLAVIO

Nome Cliente: WILSON LUIZ

Tel.:

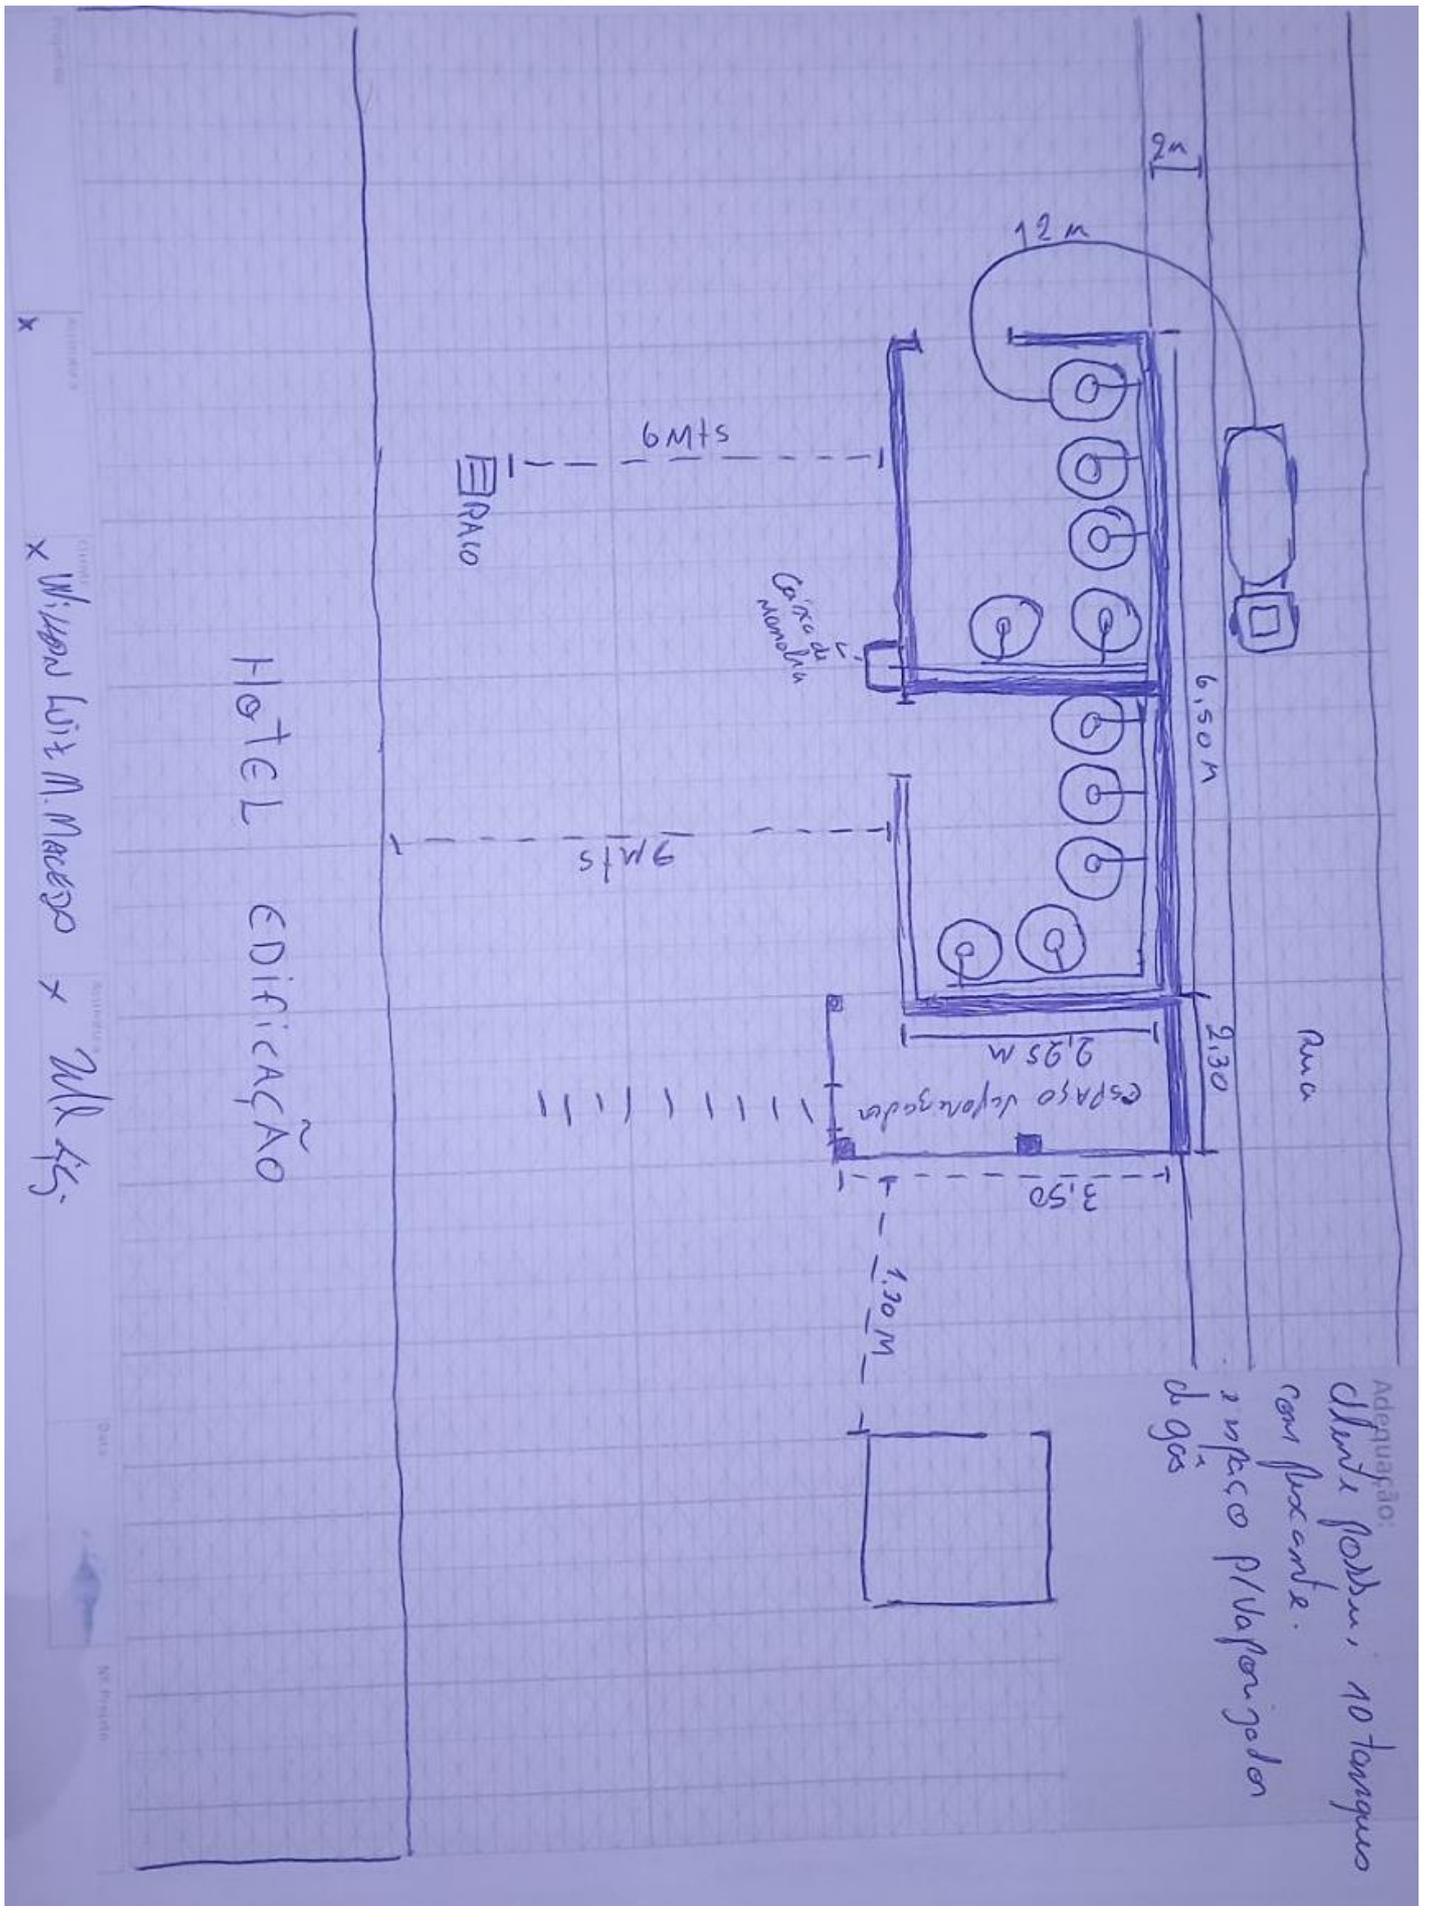

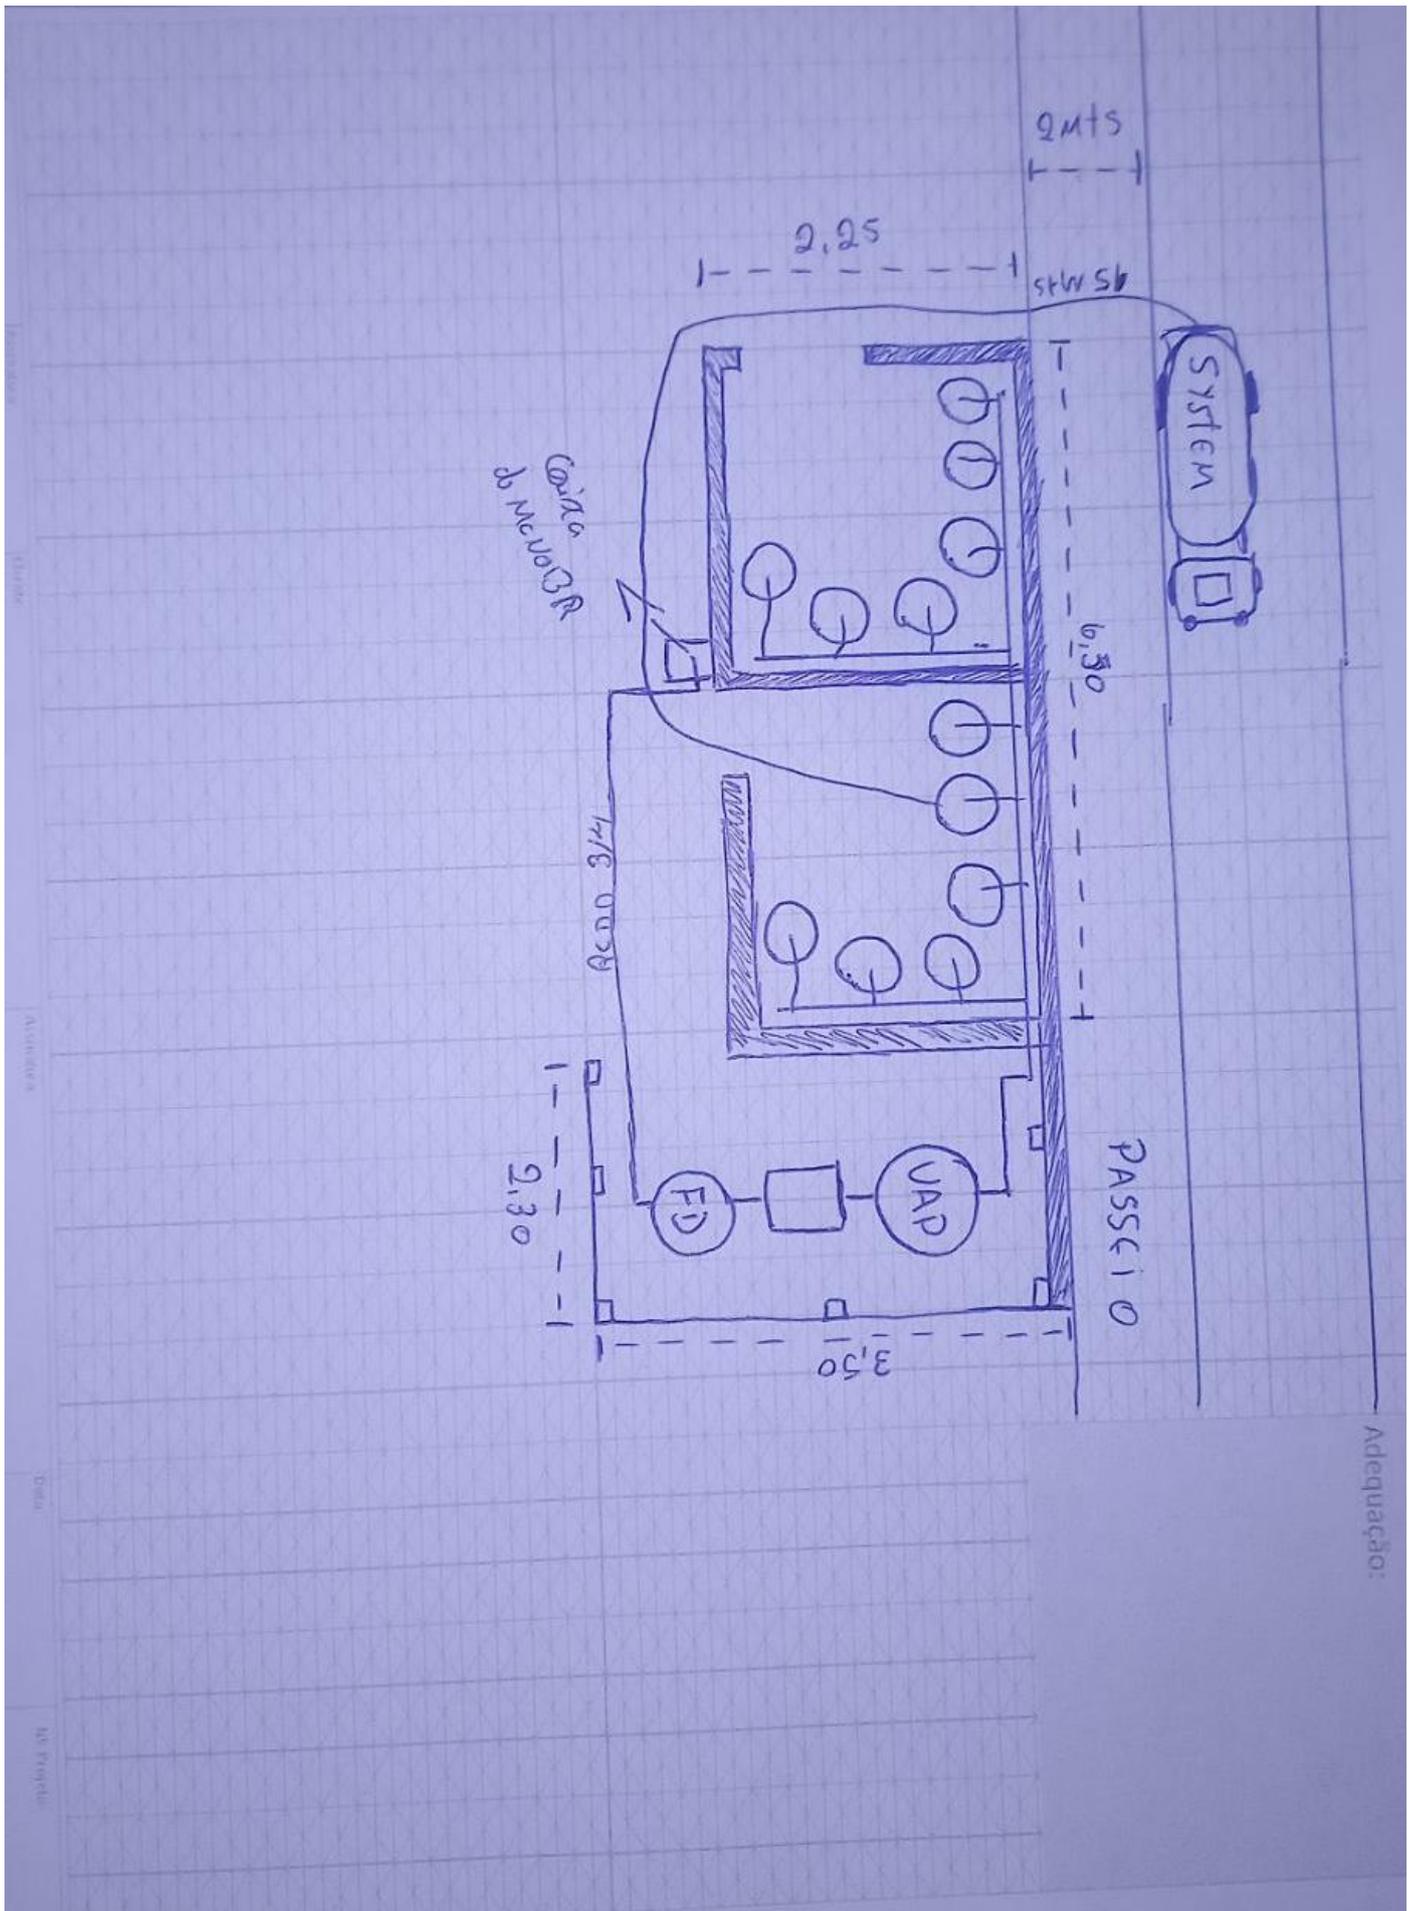

Adequação:

LISTA DE MATERIAIS DA OBRA

CÓD. ORACLE	DESCRIÇÃO	UNIDADE	QTDE.
2300100	COTOVELO ACO 90GR 300LBS NPT 3 4POL FCX 0033	UN	22
2300037	NIPLE DUPLO ACO 3 4POL NPT 300LBS	UN	20
7300012	VALVULA DE ESFERA MONOBLOCO 3/4POL NPT 300LBS	UN	4
1800006	COLETOR DE GLP EM TUBO DE ACO CARBONO SCH 40 MODULO II SIMPLES CILINDRO 190KG FTM 9007 FTM 9007	UN	1
1800011	COLETOR DE GLP EM TUBO DE ACO CARBONO SCH 40 MODULO III SIMPLES CILINDRO 190KG FTM 9008 FTM 9007	UN	4
2200092	BUCHA REDUC 3/4" X 1/2"	UN	2
2300086	UNIAO ACO COM ASSENTO BRONZE 3 4POL NPT 300LBS	UN	8
2300061	TEE ACO 3 4POL NPT 300LBS	UN	12
2300007	LUVA DE ACO CARBONO 300LBS NPT 3 4POL	UN	2
6800015	TUBO 3/4 S/ COST	MT	24
2300178	TAMPAO (CAP) FERRO MALEAVEL NPT 300LBS 3/4POL	UN	8
7300014	VALVULA DE ESFERA TRIPARTIDA 3/4POL NPT 300LBS PP	UN	16
7400019	VALVULA DE RETENCAO LATAO P COLETOR 1/2POL X 7/16POL NPT	UN	14
3200037	PIG TAIL DE COBRE 1 4POL COMPR 800MM (P45P90B190)	UN	14
5300213	SUPORTE PARA COLETOR TIPO PAREDE	UN	30
5200027	BUCHA NYLON 10 C PARAFUSO	UN	70
4900037	FITA TEFLON 3/4	UN	40
2200180	BARRA ROSCADA 1/4	UN	4
5300345	CANTONEIRA DE FERRO 1. 1/4 X 3/16POL	UN	12
2200014	PORCA 1/4	UN	20
2200397	PARAFUSO SEXTAVADO	UN	20
Nº DE PROJETO:	03.0255.2306221752.01-GE	ASSINATURA DO PROJETISTA:	