

NOVO CLIENTE

AS BUILT

ADEQUAÇÃO

INFORMAÇÕES DO CLIENTE (LEVANTAMENTO EM CAMPO)

RAZÃO SOCIAL: GE04 EMPREENDIMENTO SPE LTDA

ENDEREÇO: AVENIDA NEREU RAMOS

Nº: 4770

CIDADE: BALNEARIO PICARRAS

BAIRRO: CENTRO

CEP: 88380000

Nº PROJETO: 03.0245.2206190348.02-GE

BASE INSTALADA: 2206190348.02



Normas Aplicáveis:	x	NBR13523	x	NBR15526		NBR15358		NBR 14024
--------------------	---	----------	---	----------	--	----------	--	-----------

Outras normas:						Data da Visita	02/10/2024
----------------	--	--	--	--	--	----------------	------------

Descritivo da central de gás (Levantamento em campo):

Tampar todas as ventilações inferiores próximo as luminárias do jardim. Cliente informou que a cia ultragaz que vai ter que montar a tubulação da caixa de manobras até ponto onde está a rede primária embutida na parede.

Fotos amplas da central de gás + adequações (Mínimo 2 fotos + adequações):

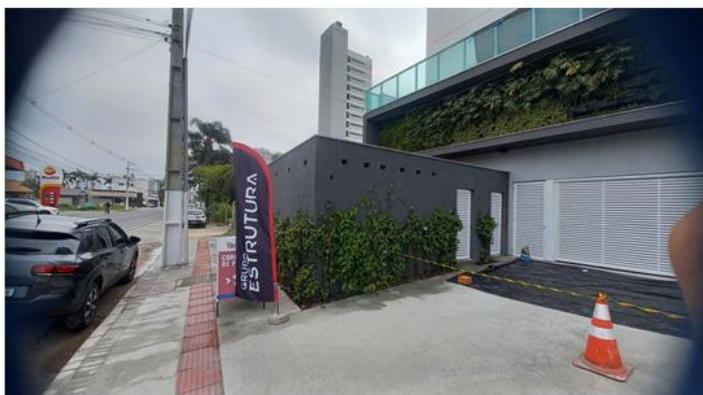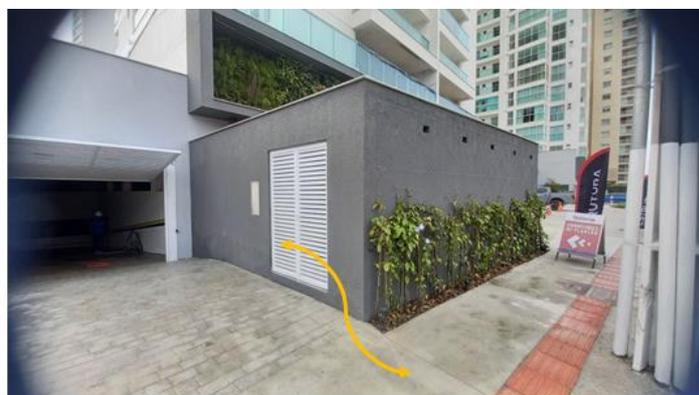


Central 13 B-190



Nome Projetista: SERGIO FELIPE

Nome Cliente: MAURICIO

Tel.:

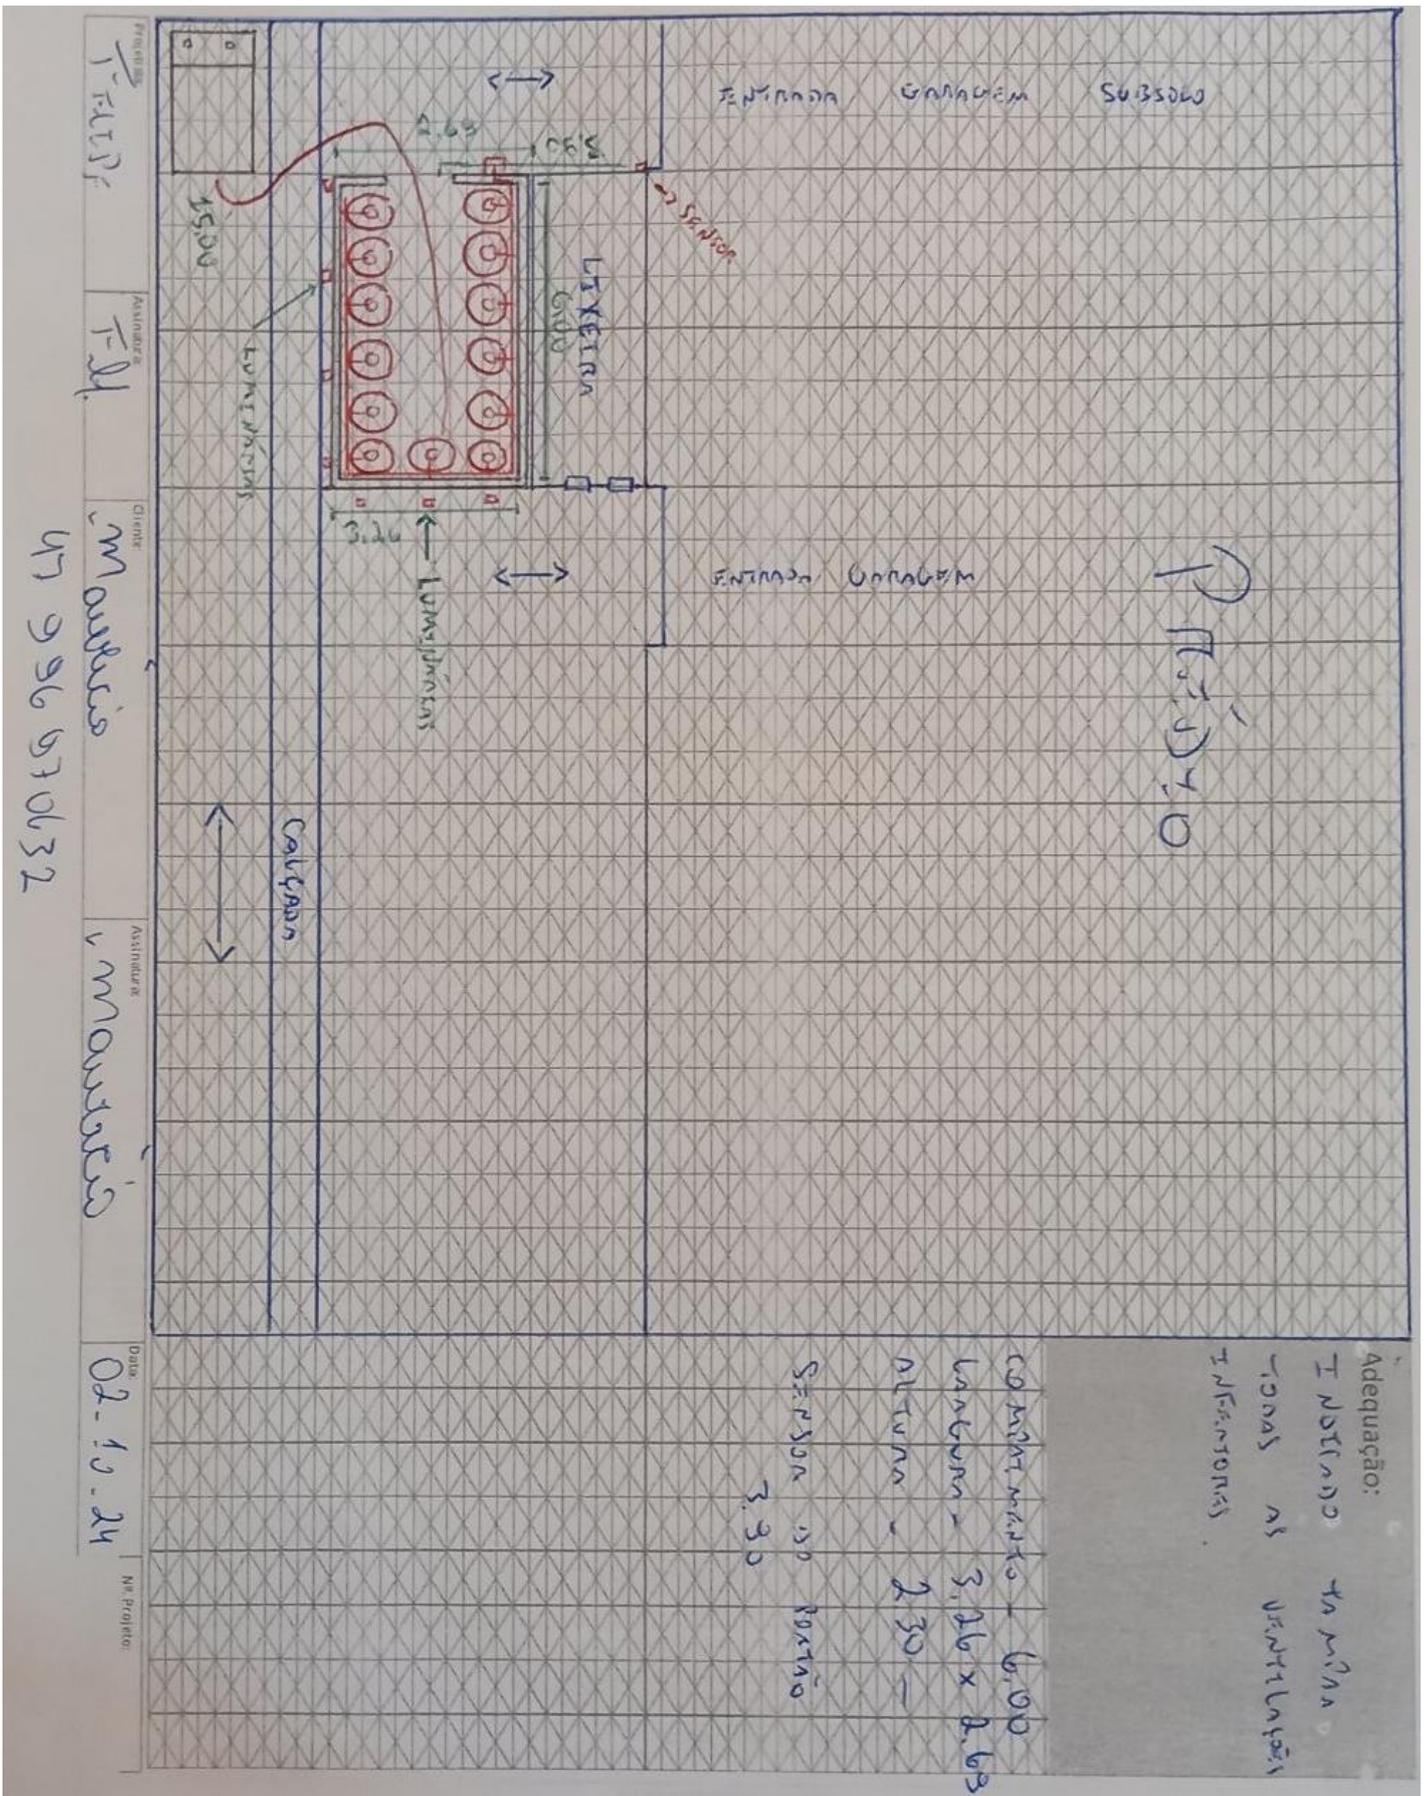

Projetista:	
Assinatura:	
Cliente:	
Assinatura:	
Data:	
Nº Projeto:	

Adequação:

LISTA DE MATERIAIS DA OBRA

CÓD. ORACLE	DESCRIÇÃO	UNIDADE	QTDE.
2300100	COTOVELO ACO 90GR 300LBS NPT 3 4POL FCX 0033	UN	14
2400021	NIPLE REDUC LATAO 3 4POL NPT X 1 2POL NPT	UN	2
2300559	UNIÃO 3/4" NPT 150 PR	UN	1
2300037	NIPLE DUPLO ACO 3 4POL NPT 300LBS	UN	9
7300012	VALVULA DE ESFERA MONOBLOCO 3/4POL NPT 300LBS	UN	1
2300251	TEE REDUC ACO GALVANIZADO 3/4POL X 1/2POL NPT 150LBS	UN	1
2200195	PLUG FERRO MALEAV. 1/2 NPT	UN	1
5300327	CAIXA DE PROTECAO DA VALVULA DE CORTE GERAL DE ABASTECIMENTO	UN	1
1800006	COLETOR DE GLP EM TUBO DE ACO CARBONO SCH 40 MODULO II SIMPLES CILINDRO 190KG FTM 9007 FTM 9007	UN	2
1800011	COLETOR DE GLP EM TUBO DE ACO CARBONO SCH 40 MODULO III SIMPLES CILINDRO 190KG FTM 9008 FTM 9007	UN	3
2300086	UNIAO ACO COM ASSENTO BRONZE 3 4POL NPT 300LBS	UN	2
2300007	LUVA DE ACO CARBONO 300LBS NPT 3 4POL	UN	2
6800015	TUBO 3/4 S/ COST	MT	6
2300178	TAMPAO (CAP) FERRO MALEAVEL NPT 300LBS 3/4POL	UN	1
7300014	VALVULA DE ESFERA TRIPARTIDA 3/4POL NPT 300LBS PP	UN	1
7400019	VALVULA DE RETENCAO LATAO P COLETOR 1/2POL X 7/16POL NPT	UN	13
3200037	PIG TAIL DE COBRE 1 4POL COMPR 800MM (P45P90B190)	UN	13
5300213	SUPORTE PARA COLETOR TIPO PAREDE	UN	12
5200027	BUCHA NYLON 10 C PARAFUSO	UN	30
4900037	FITA TEFLON 3/4	UN	7
Nº DE PROJETO:	03.0245.2206190348.02-GE	ASSINATURA DO PROJETISTA:	SERGIO FELIPE