

NOVO CLIENTE

AS BUILT

ADEQUAÇÃO

INFORMAÇÕES DO CLIENTE (LEVANTAMENTO EM CAMPO)

RAZÃO SOCIAL: ITALIN HOUSE BALNEARIO CAMBORIU LTDA ME

ENDEREÇO: RUA 801

Nº: 37

CIDADE: BALNEARIO CAMBORIU

BAIRRO: CENTRO

CEP: 88330717

Nº PROJETO: 02.0245.2408255120.01-GE

BASE INSTALADA: 2408255120.01

Normas Aplicáveis: NBR13523 NBR15526 NBR15358 NBR 14024

Outras normas: Data da Visita: 02/09/2024


Descritivo da central de gás (Levantamento em campo):

Tampar ou lacrar caixa de passagem elétrica dentro da central. Retirar eletroduto com fiação de dentro da central. Retirar sensor do alarme da porta da central. Instalar o extintor no lado de fora da central ou dentro do estabelecimento.

Instalação:

Turno da manhã primeiro horário, gás tem que ficar liberado até 11:00.


Fotos amplas da central de gás + adequações (Mínimo 2 fotos + adequações):

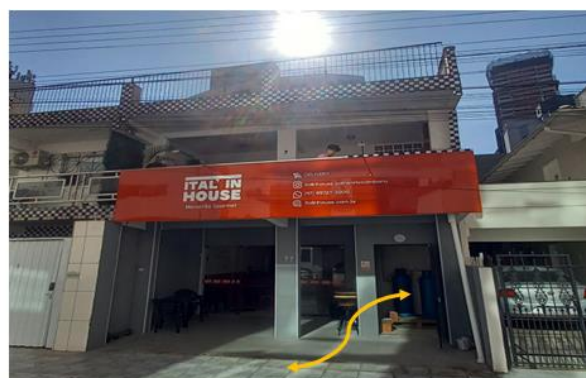

Nome Projetista: SERGIO FELIPE

Nome Cliente: TRINDADE

Tel.:

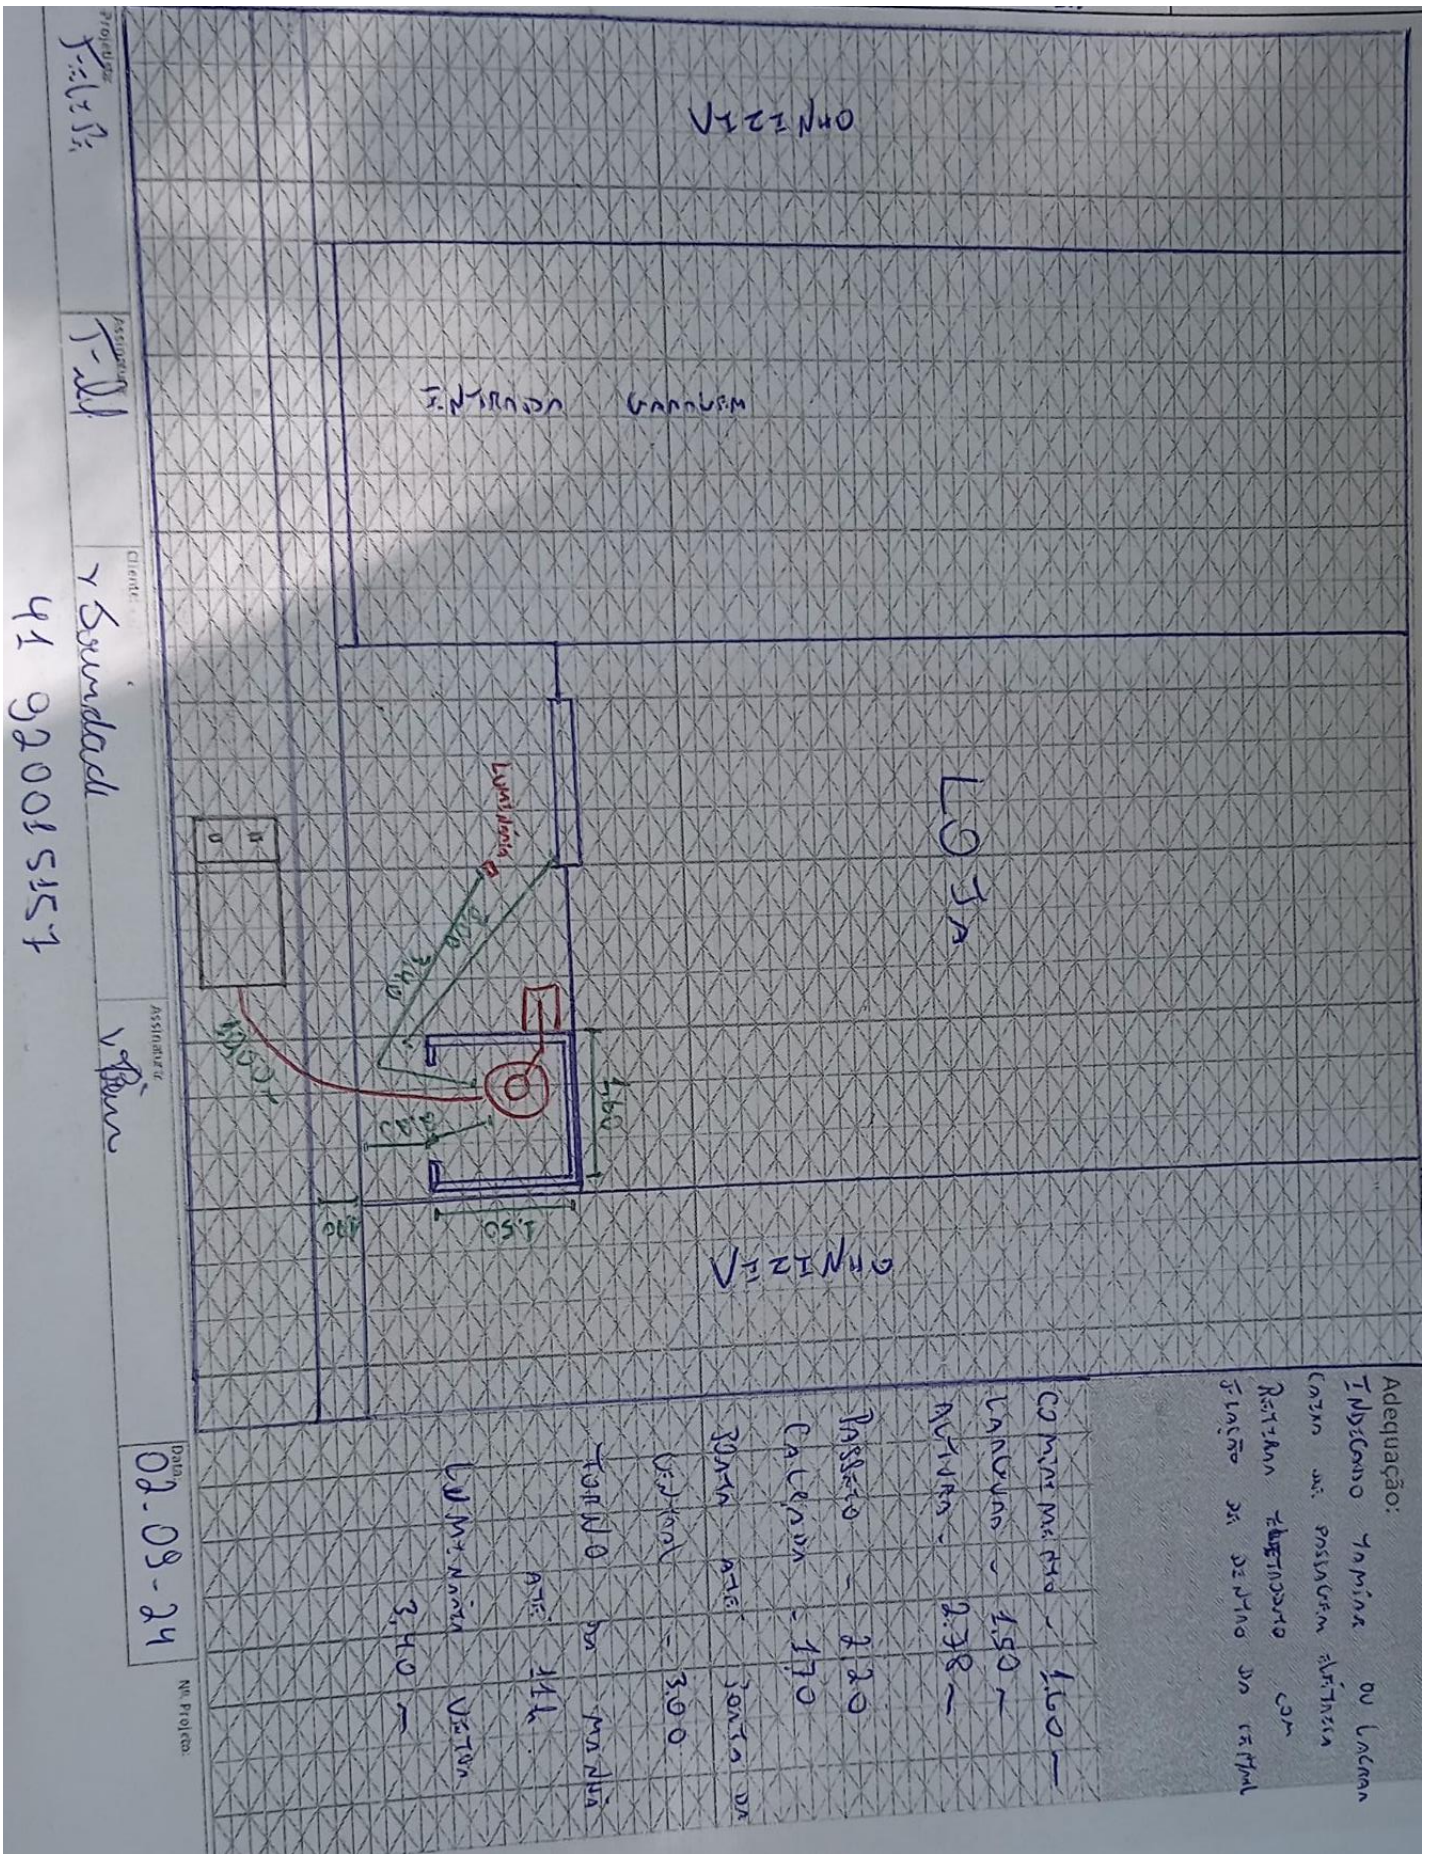

Adequação:
 Instalação mínima de 1.50m
 Linha de abastecimento elétrica
 Rotina elétrica com
 fiação de dentro do edifício

COMINMETHO	1.50
LANÇAM	1.50
ABASTEC	1.50
Passagem	2.20
Calçada	1.70
QUADRA ABST	3.00
Vertical	3.00
TORNO	3.40
ABST	1.50
COMINMETHO	3.40

Data: 02-09-24

Nº Projeto:

Projetista:	
Assinatura:	
Cliente:	
Assinatura:	
Data:	
Nº Projeto:	

Adequação:

LISTA DE MATERIAIS DA OBRA

CÓD. ORACLE	DESCRIÇÃO	UNIDADE	QTDE.
2300100	COTOVELO ACO 90GR 300LBS NPT 3 4POL FCX 0033	UN	2
2400021	NIPLE REDUC LATAO 3 4POL NPT X 1 2POL NPT	UN	2
2300559	UNIÃO 3/4" NPT 150 PR	UN	1
2300037	NIPLE DUPLO ACO 3 4POL NPT 300LBS	UN	4
7300012	VALVULA DE ESFERA MONOBLOCO 3/4POL NPT 300LBS	UN	1
2300251	TEE REDUC ACO GALVANIZADO 3/4POL X 1/2POL NPT 150LBS	UN	1
2200195	PLUG FERRO MALEAV. 1/2 NPT	UN	1
5300327	CAIXA DE PROTECAO DA VALVULA DE CORTE GERAL DE ABASTECIMENTO	UN	1
1800011	COLETOR DE GLP EM TUBO DE ACO CARBONO SCH 40 MODULO III SIMPLES CILINDRO 190KG FTM 9008 FTM 9007	UN	1
6800015	TUBO 3/4 S/ COST	MT	1
7300014	VALVULA DE ESFERA TRIPARTIDA 3/4POL NPT 300LBS PP	UN	1
7400019	VALVULA DE RETENCAO LATAO P COLETOR 1/2POL X 7/16POL NPT	UN	1
3200037	PIG TAIL DE COBRE 1 4POL COMPR 800MM (P45P90B190)	UN	1
5300213	SUPORTE PARA COLETOR TIPO PAREDE	UN	1
5200027	BUCHA NYLON 10 C PARAFUSO	UN	8
4900037	FITA TEFLON 3/4	UN	1
Nº DE PROJETO:	02.0245.2408255120.01-GE	ASSINATURA DO PROJETISTA:	