### ultragaz

### REGISTRO DE PROJETO - LEVANTAMENTO **TÉCNICO**

CÓDIGO: RG-CO.22.05

REVISÃO: 02 PÁGINA: 1/4

x NOVO CLIEN	TE			AS BUILT		Al	DEQU	AÇÃO		
INFORMAÇÕES DO CLIENTE (LEVANTAMENTO EM CAMPO)										
RAZÃO SOCIAL: JG APOIO ADMINISTRATIVO E FINANCEIRO LTDA ME										
ENDEREÇO: RUA H	N°: 45									
CIDADE: SAO JOSE				BAIRRO: SERT	'AO D	OO MARUIM CEP: 88121810				
Nº PROJETO: 03.0246.24	40825	53570.01-GE		BASE INSTAL	ADA: 2	2408253570.01				
Normas Aplicáveis:	X	NBR13523	X	NBR15526		NBR15358		NBR 14024		
Outras normas:						Data da Visita	18/09/2024			
Descritivo da centra	al de	gás (Levantai	nento	em campo).						

Em visita técnica realizada foi indicado tampar as 5 ventilações próximo às vagas de estacionamento.

### Fotos amplas da central de gás + adequações (Mínimo 2 fotos + adequações):





Central 3 B-190










Nome Cliente: RICARDO Tel.: Nome Projetista: SERGIO FELIPE



### REGISTRO DE PROJETO - LEVANTAMENTO TÉCNICO

CÓDIGO: RG-CO.22.05

REVISÃO: 02 PÁGINA: 2/4

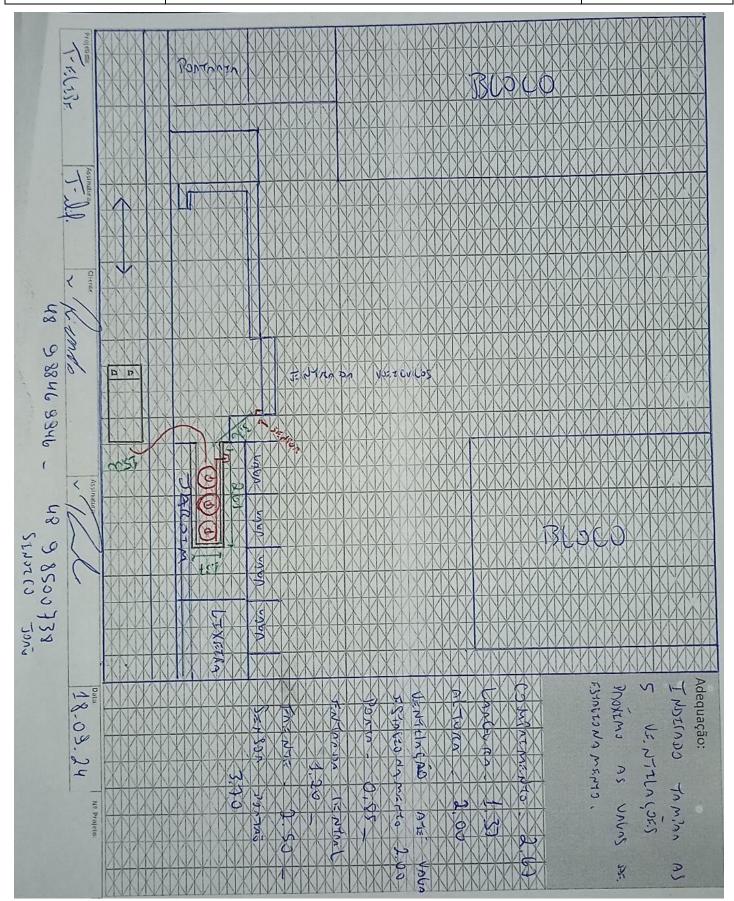




# REGISTRO DE PROJETO - LEVANTAMENTO TÉCNICO

CÓDIGO: RG-CO.22.05

REVISÃO: 02 PÁGINA: 3/4

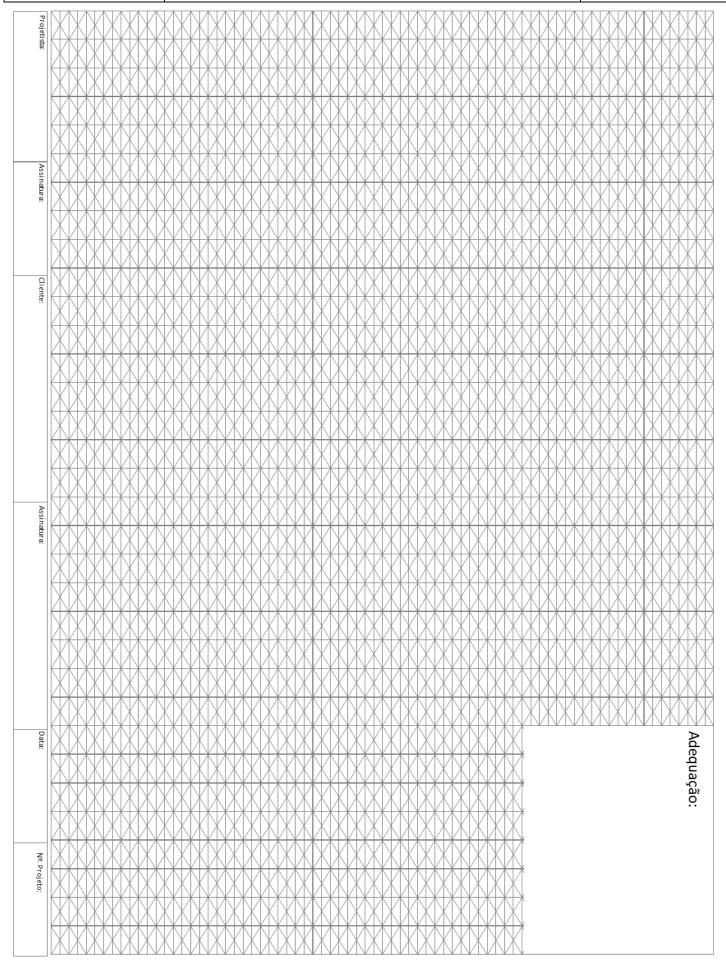



# REGISTRO DE PROJETO - LEVANTAMENTO TÉCNICO

CÓDIGO: RG-CO.22.05

REVISÃO: 02 PÁGINA: 4/4

LISTA DE MATERIAIS DA OBRA								
CÓD. ORACLE	DESCRIÇÃO	UNIDADE	QTDE.					
2300100	COTOVELO ACO 90GR 300LBS NPT 3 4POL FCX 0033	UN	2					
2400021	NIPLE REDUC LATAO 3 4POL NPT X 1 2POL NPT	UN	2					
2300559	UNIÃO 3/4`` NPT 150 PR	UN	1					
2300037	NIPLE DUPLO ACO 3 4POL NPT 300LBS	UN	3					
7300012	VALVULA DE ESFERA MONOBLOCO 3/4POL NPT 300LBS	UN	1					
2300251	TEE REDUC ACO GALVANIZADO 3/4POL X 1/2POL NPT 150LBS	UN	1					
2200195	PLUG FERRO MALEAV. 1/2 NPT	UN	1					
5300327	CAIXA DE PROTECAO DA VALVULA DE CORTE GERAL DE ABASTECIMENTO	UN	1					
1800011	COLETOR DE GLP EM TUBO DE ACO CARBONO SCH 40 MODULO III SIMPLES CILINDRO 190KG FTM 9008 FTM 9007	UN	1					
6800015	TUBO 3/4 S/ COST	MT	1					
2300178	TAMPAO (CAP) FERRO MALEAVEL NPT 300LBS 3/4POL	UN	1					
7300014	VALVULA DE ESFERA TRIPARTIDA 3/4POL NPT 300LBS PP	UN	1					
7400019	VALVULA DE RETENCAO LATAO P COLETOR 1/2POL X 7/16POL NPT	UN	3					
3200037	PIG TAIL DE COBRE 1 4POL COMPR 800MM (P45P90B190)	UN	3					
5300213	SUPORTE PARA COLETOR TIPO PAREDE	UN	2					
5200027	BUCHA NYLON 10 C PARAFUSO	UN	4					
4900037	FITA TEFLON 3/4	UN	1					
N° DE PROJETO	: 03.0246.2408253570.01-GE ASSINATURA DO PROJETISTA:							

**ULTRAGAZ**