

NOVO CLIENTE

AS BUILT

ADEQUAÇÃO

INFORMAÇÕES DO CLIENTE (LEVANTAMENTO EM CAMPO)

RAZÃO SOCIAL: JUCELINO S STEAKBURGUER LTDA ME

ENDEREÇO: AVENIDA GETULIO VARGAS

Nº: 70

CIDADE: CAMPO ERE

BAIRRO: CENTRO

CEP: 89980000

Nº PROJETO: 03.0255.2409258239.01-GE

BASE INSTALADA: 2409258239.01

Normas Aplicáveis:	x	NBR13523	x	NBR15526		NBR15358		NBR 14024
Outras normas:						Data da Visita	01/10/2024	

Descritivo da central de gás (Levantamento em campo):

Realizada visita para verificar situação da central do gás para instalação de b190. A central no momento está irregular, mas foi passado para proprietária o que será necessário para fazer adequação. Adequar abrigo, substituir telhado, fazer parede dupla, tira fiação elétrica e dimensionar o abrigo. Ponto de espera da rede existente 1/2. Local de fácil acesso não necessário caminhão munck.

A Cliente pede que se aprovando essa OS informá-la para que a mesma fazer as adequações na central.

Fotos amplas da central de gás + adequações (Mínimo 2 fotos + adequações):




Central 1 B-190



Nome Projetista: FLAVIO PEDROSO

Nome Cliente: MARLEI GUERINI

Tel.:

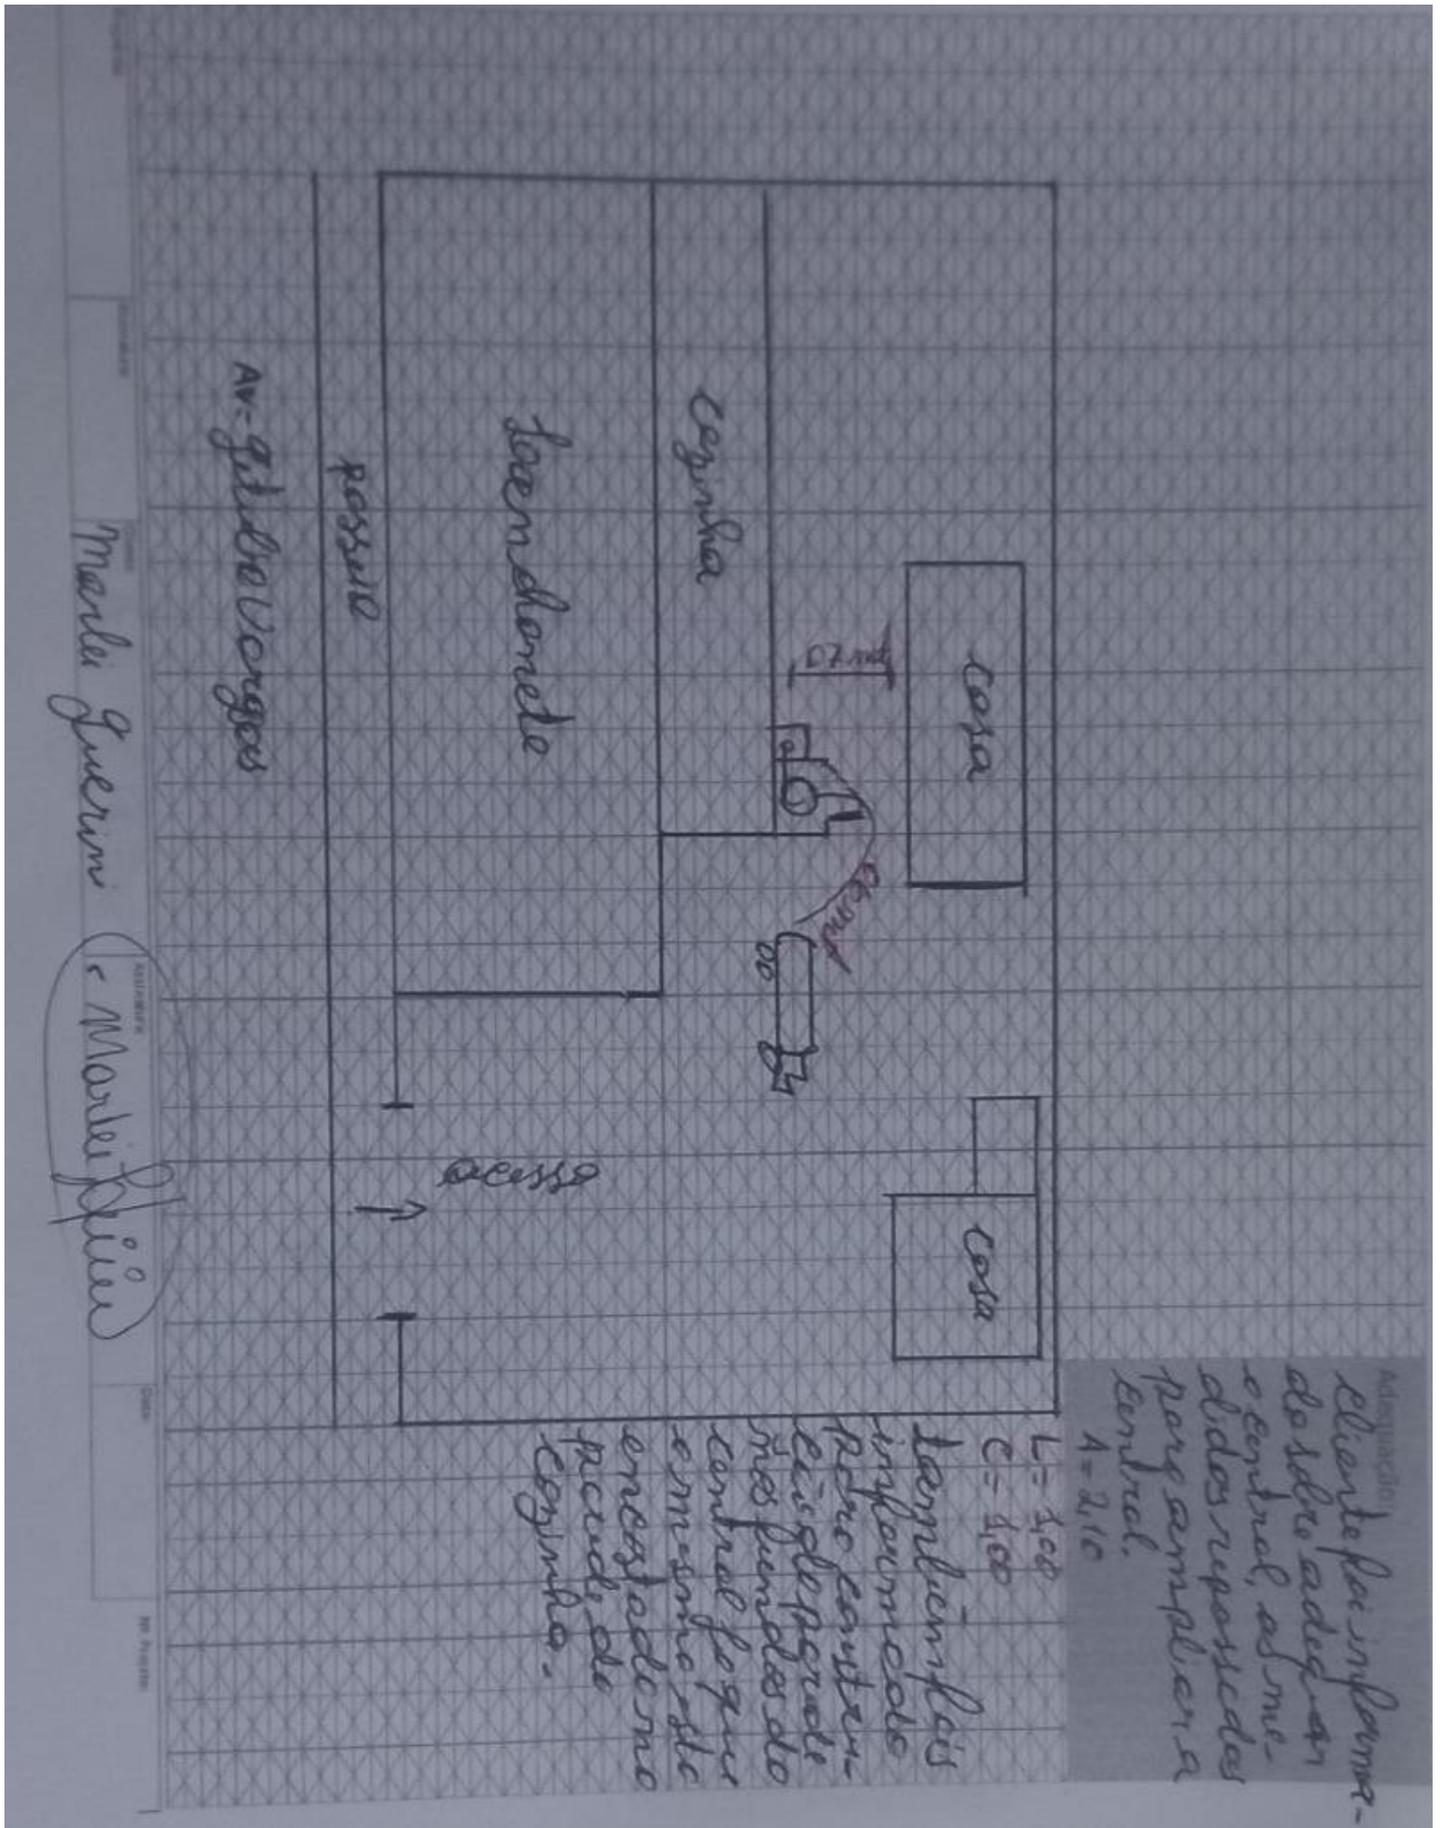

Projetista:	
Assinatura:	
Cliente:	
Assinatura:	
Data:	
Nº Projeto:	

Adequação:

LISTA DE MATERIAIS DA OBRA

CÓD. ORACLE	DESCRIÇÃO	UNIDADE	QTDE.
2300100	COTOVELO ACO 90GR 300LBS NPT 3 4POL FCX 0033	UN	2
2400021	NIPLE REDUC LATAO 3 4POL NPT X 1 2POL NPT	UN	2
2300559	UNIÃO 3/4" NPT 150 PR	UN	2
2300037	NIPLE DUPLO ACO 3 4POL NPT 300LBS	UN	5
7300012	VALVULA DE ESFERA MONOBLOCO 3/4POL NPT 300LBS	UN	1
2300251	TEE REDUC ACO GALVANIZADO 3/4POL X 1/2POL NPT 150LBS	UN	1
2200195	PLUG FERRO MALEAV. 1/2 NPT	UN	1
5300327	CAIXA DE PROTECAO DA VALVULA DE CORTE GERAL DE ABASTECIMENTO	UN	1
2200092	BUCHA REDUC 3/4" X 1/2"	UN	1
6800015	TUBO 3/4 S/ COST	MT	1
7300014	VALVULA DE ESFERA TRIPARTIDA 3/4POL NPT 300LBS PP	UN	1
7400019	VALVULA DE RETENCAO LATAO P COLETOR 1/2POL X 7/16POL NPT	UN	1
3200037	PIG TAIL DE COBRE 1 4POL COMPR 800MM (P45P90B190)	UN	1
5300213	SUPORTE PARA COLETOR TIPO PAREDE	UN	2
5200027	BUCHA NYLON 10 C PARAFUSO	UN	12
4900037	FITA TEFLON 3/4	UN	3
6800032	TUBO ACO CARBONO PRETO C/COST SCH40 A53 3/4POL	MT	2
2300194	COTOVELO ACO GALVANIZADO 90GR 150 LBS NPT 3 4 POL FME 0009	UN	2
2300052	NIPLE DUPLO ACO GALVANIZADO 1/2POL NPT 300LBS	UN	1
7300010	VALVULA DE ESFERA MONOBLOCO 1/2POL NPT 300LBS PR	UN	1
2300153	BUCHA REDUC FERRO MALEAV 150LBS 3/4 X 1/2 POL NPT - FX0008	UN	1
Nº DE PROJETO:	03.0255.2409258239.01-GE	ASSINATURA DO PROJETISTA:	FLAVIO PEDROSO