

NOVO CLIENTE

AS BUILT

ADEQUAÇÃO

**INFORMAÇÕES DO CLIENTE (LEVANTAMENTO EM CAMPO)**

RAZÃO SOCIAL: MALUPELI LOCACAO DE IMOVEIS LTDA ME

ENDEREÇO: RUA MACHADO DE ASSIS

Nº: 249

CIDADE: BALNEARIO CAMBORIU

BAIRRO: PRAIA DOS AMORES

CEP: 88331445

Nº PROJETO: 03.0245.2409256977.01-GE

BASE INSTALADA: 2409256977.01

Normas Aplicáveis:	<input checked="" type="checkbox"/>	NBR13523	<input checked="" type="checkbox"/>	NBR15526	<input type="checkbox"/>	NBR15358	<input type="checkbox"/>	NBR 14024
--------------------	-------------------------------------	----------	-------------------------------------	----------	--------------------------	----------	--------------------------	-----------

Outras normas:		Data da Visita	25/09/2024
----------------	--	----------------	------------

**Descritivo da central de gás (Levantamento em campo):**

Relatório Técnico de Inspeção da Central de Gás Foi realizada uma inspeção técnica da central de gás, onde verificou-se o seguinte:

1. Conexões de 150 libras e regulador: Não será possível aproveitar os materiais já instalados pelo cliente. Será necessária uma nova montagem, substituindo as conexões e o regulador por componentes adequados ao padrão Ultragaz

2. Proximidade do depósito de lixo: A distância é inferior a três metros da central de gás. Para regularizar, o depósito deve ser desativado e não utilizado. Os demais aspectos da central estão em conformidade com as normas.

Distância passeio público, ponto de elétrica. Recomenda-se a realização dessas correções para garantir a segurança.

**Fotos amplas da central de gás + adequações (Mínimo 2 fotos + adequações):**




Central 1 B-190




Nome Projetista: RODRIGO ENGEL

Nome Cliente: LUCIO TRINDADE

Tel.:

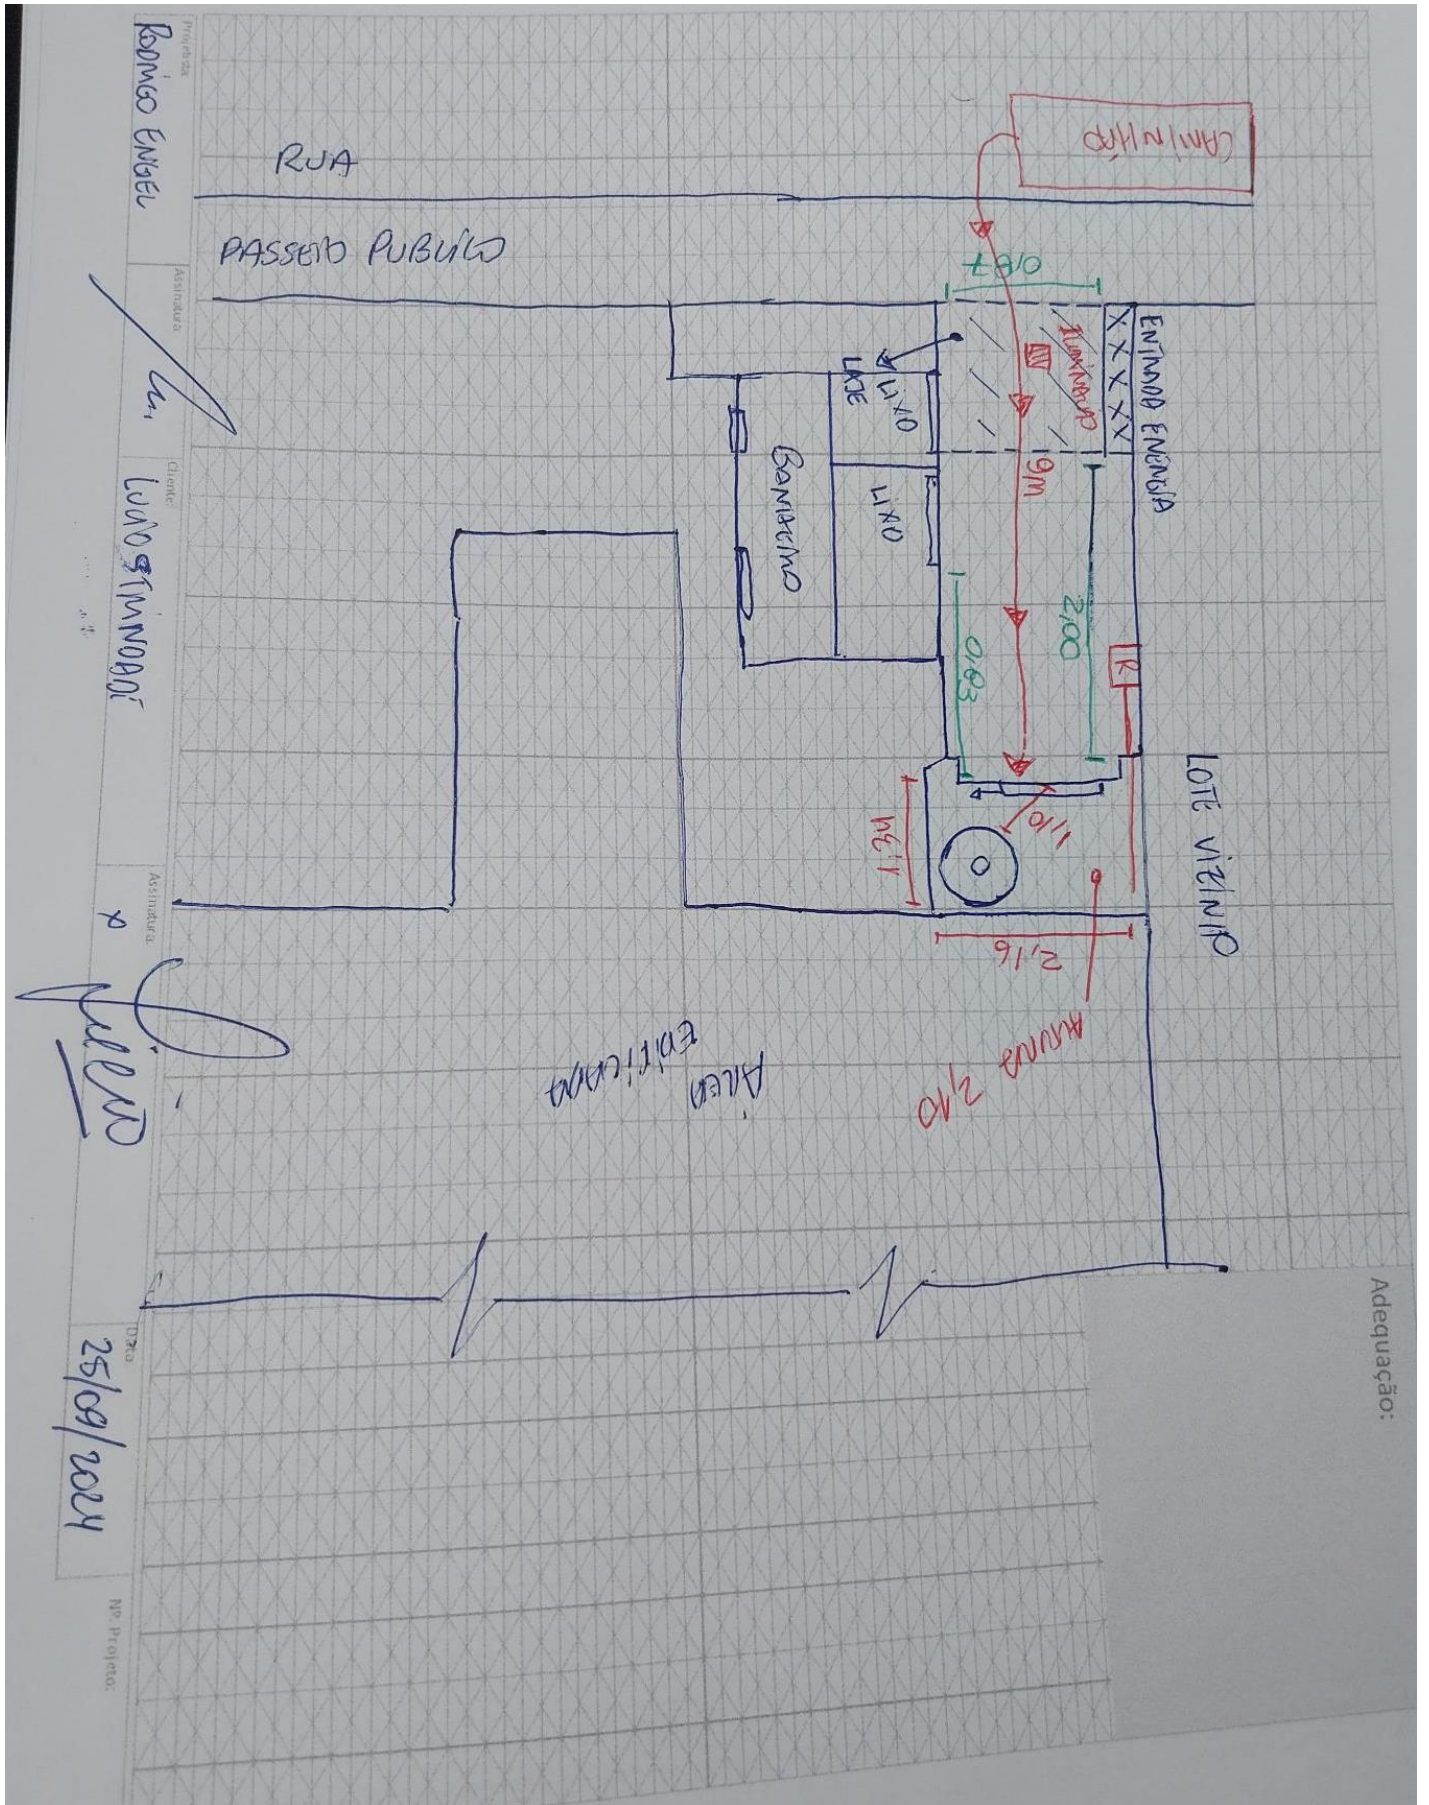

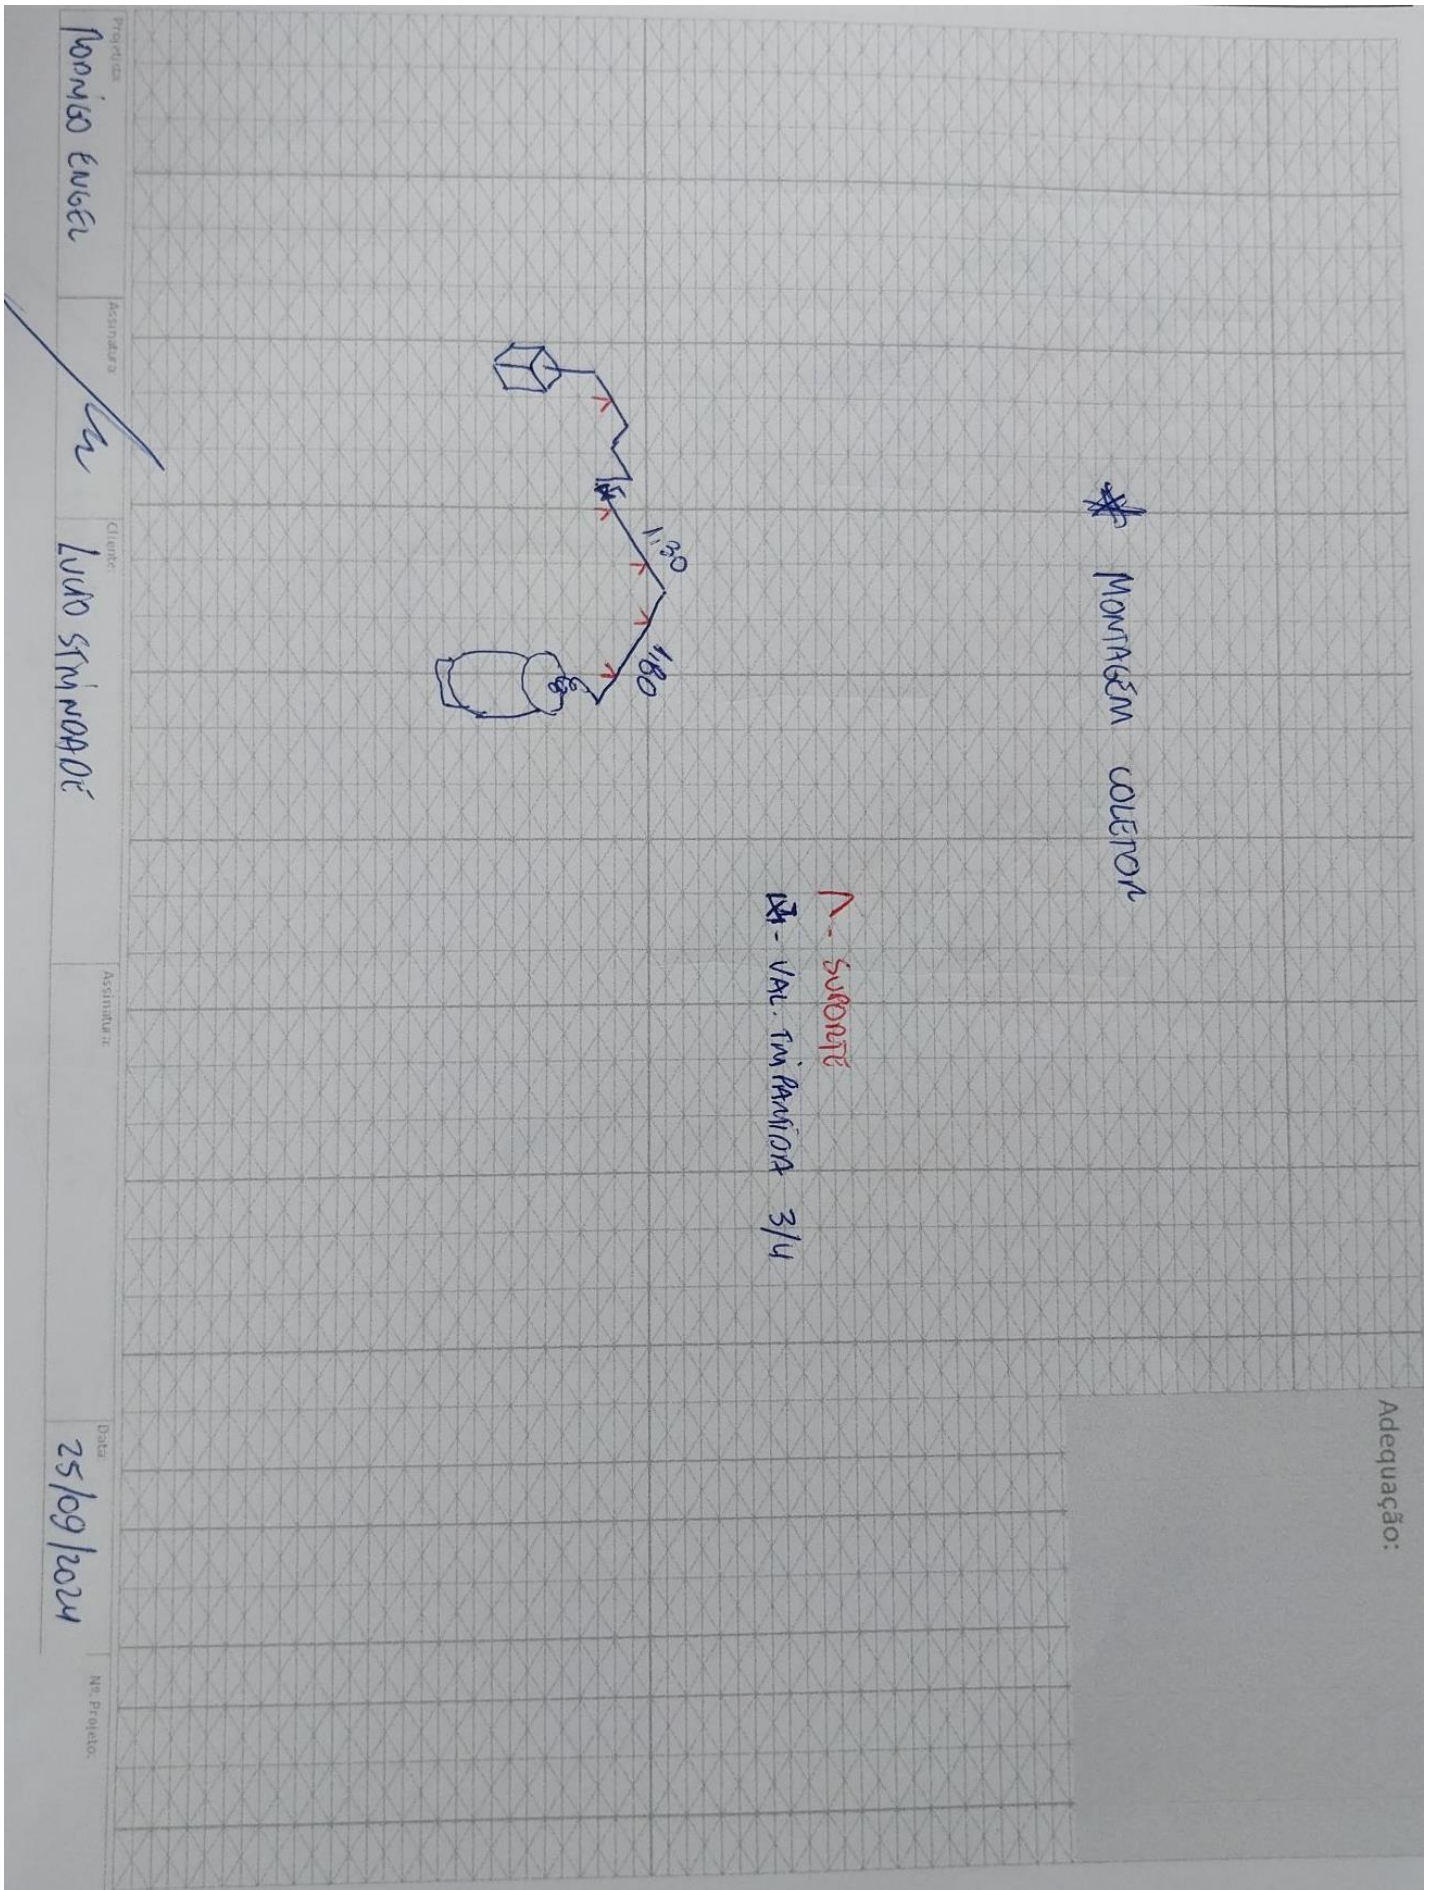

## LISTA DE MATERIAIS DA OBRA

CÓD. ORACLE	DESCRIÇÃO	UNIDADE	QTDE.
2300100	COTOVELO ACO 90GR 300LBS NPT 3 4POL FCX 0033	UN	7
2400021	NIPLE REDUC LATAO 3 4POL NPT X 1 2POL NPT	UN	2
2300559	UNIÃO 3/4" NPT 150 PR	UN	1
2300037	NIPLE DUPLO ACO 3 4POL NPT 300LBS	UN	4
7300012	VALVULA DE ESFERA MONOBLOCO 3/4POL NPT 300LBS	UN	1
2300251	TEE REDUC ACO GALVANIZADO 3/4POL X 1/2POL NPT 150LBS	UN	1
2200195	PLUG FERRO MALEAV. 1/2 NPT	UN	1
2200092	BUCHA REDUC 3/4" X 1/2"	UN	1
2300086	UNIAO ACO COM ASSENTO BRONZE 3 4POL NPT 300LBS	UN	1
6800015	TUBO 3/4 S/ COST	MT	5
7300014	VALVULA DE ESFERA TRIPARTIDA 3/4POL NPT 300LBS PP	UN	1
7400019	VALVULA DE RETENCAO LATAO P COLETOR 1/2POL X 7/16POL NPT	UN	1
3200037	PIG TAIL DE COBRE 1 4POL COMPR 800MM (P45P90B190)	UN	1
5300213	SUPORTE PARA COLETOR TIPO PAREDE	UN	4
5200027	BUCHA NYLON 10 C PARAFUSO	UN	8
4900037	FITA TEFLON 3/4	UN	1
Nº DE PROJETO:	03.0245.2409256977.01-GE	ASSINATURA DO PROJETISTA:	