

NOVO CLIENTE

AS BUILT

ADEQUAÇÃO

INFORMAÇÕES DO CLIENTE (LEVANTAMENTO EM CAMPO)

RAZÃO SOCIAL: MARCELO HENRIQUE CAVALLI

ENDEREÇO: RUA LINHA ANTINHAS

Nº: SN

CIDADE: CORONEL FREITAS

BAIRRO: LINHA ANTINHAS

CEP: 89840000

Nº PROJETO: 03.0255.2408254617.01-GE

BASE INSTALADA: 2408254617.01

Normas Aplicáveis:	<input checked="" type="checkbox"/>	NBR13523	<input checked="" type="checkbox"/>	NBR15526	<input type="checkbox"/>	NBR15358	<input type="checkbox"/>	NBR 14024
--------------------	-------------------------------------	----------	-------------------------------------	----------	--------------------------	----------	--------------------------	-----------

Outras normas:		Data da Visita	02/09/2024
----------------	--	----------------	------------

Descritivo da central de gás (Levantamento em campo):

Foi realizado visita e verificado que o cliente ainda está em fase de obras, não possui redes de gás nos aviários, pois ainda está em construção, cliente aguarda projeto da civil da central para execução . Foi verificado o espaçamento onde vai ser feito a central, tirado medidas e feito croqui para o Projeto.


Fotos amplas da central de gás + adequações (Mínimo 2 fotos + adequações):



Nome Projetista: FLAVIO

Nome Cliente: MARCELO HENRIQUE

Tel.:

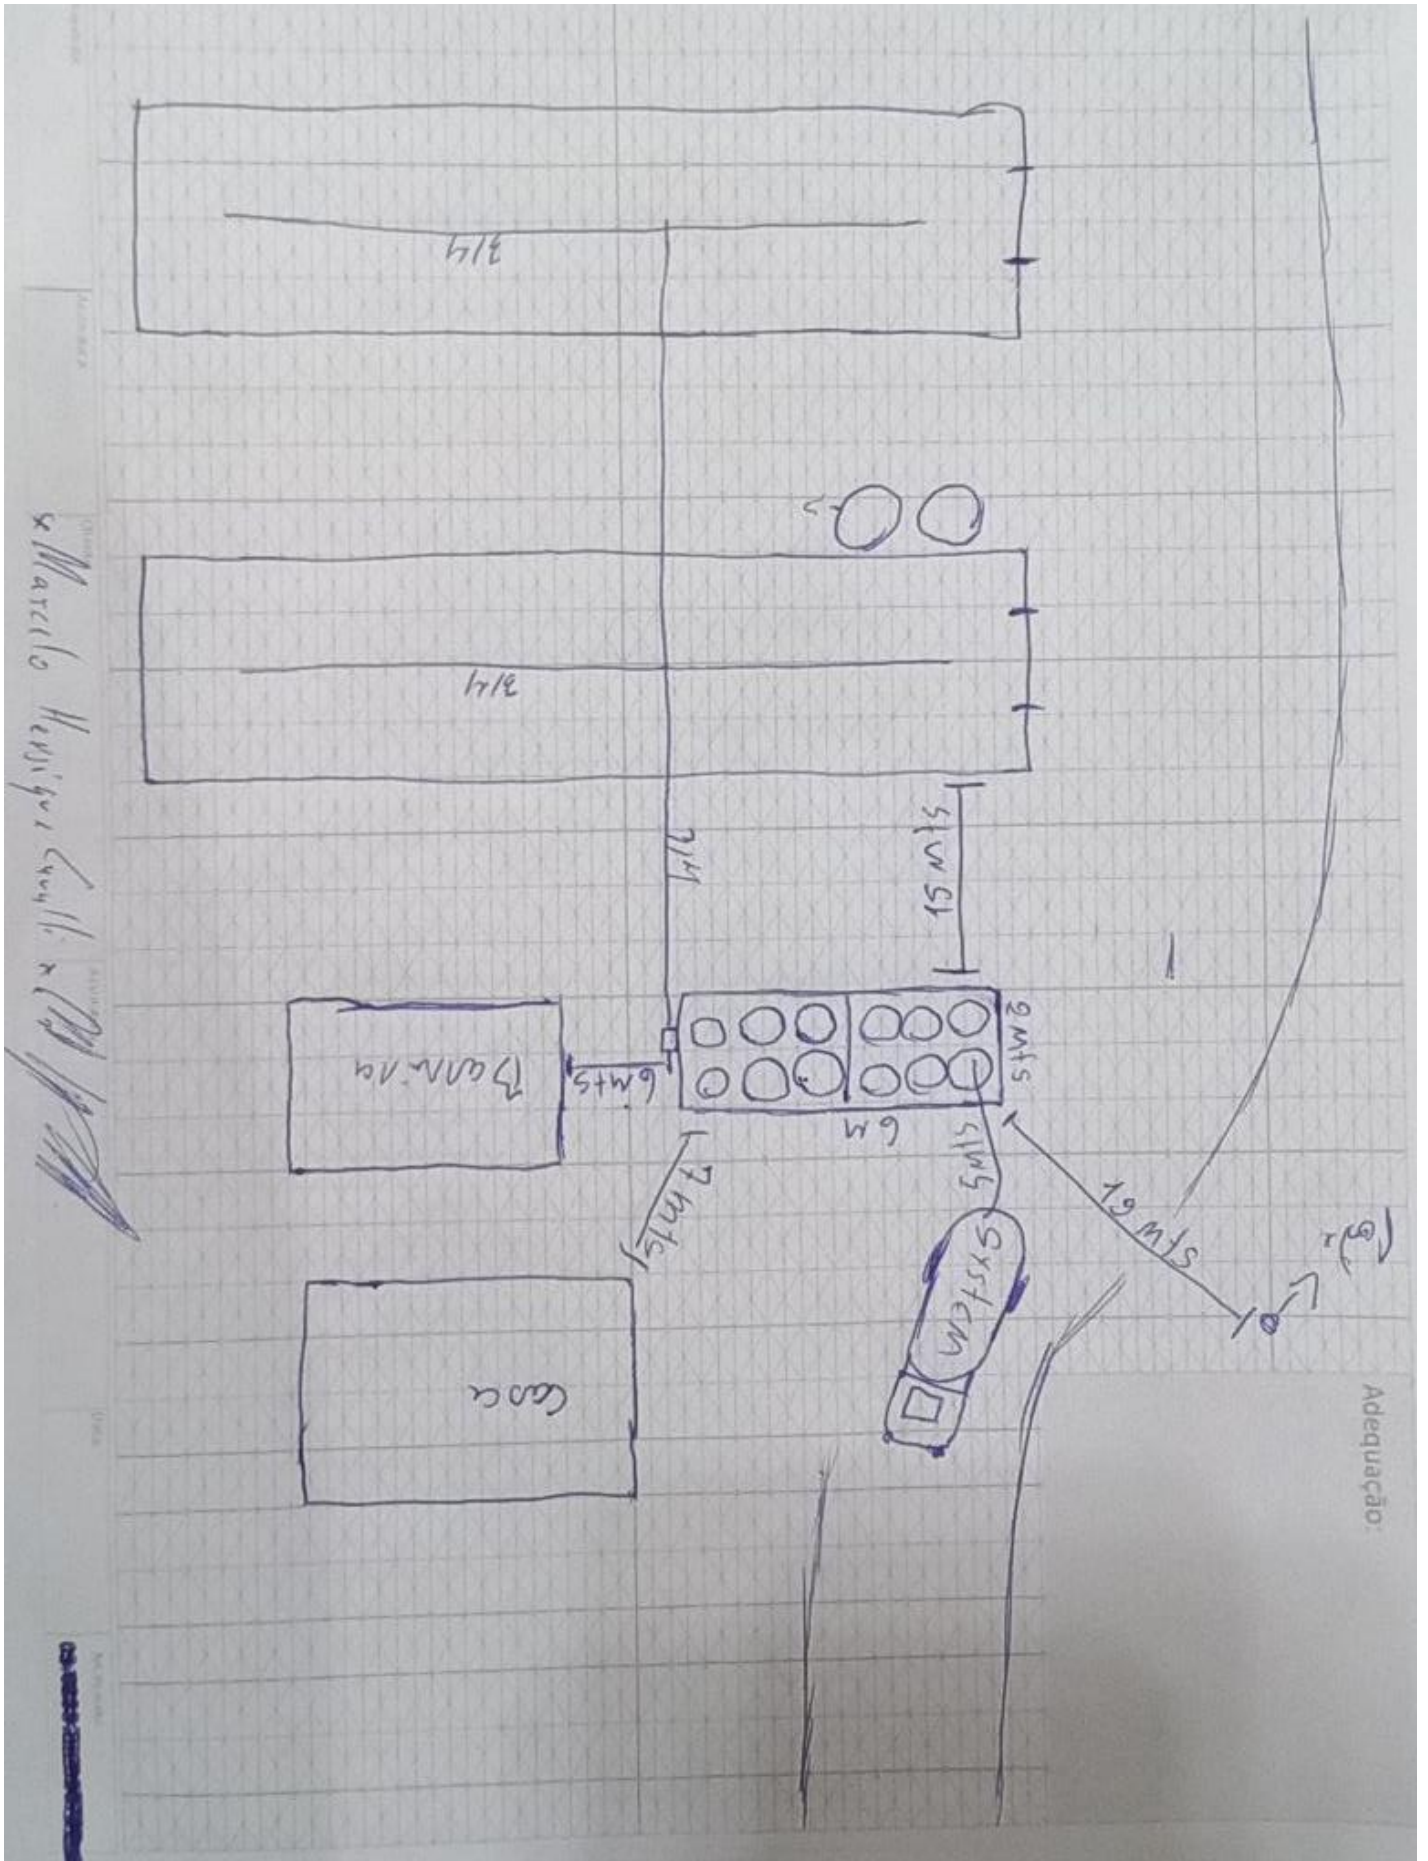

Projetista:	
Assinatura:	
Cliente:	
Assinatura:	
Data:	
Nº Projeto:	

Adequação:

LISTA DE MATERIAIS DA OBRA

CÓD. ORACLE	DESCRIÇÃO	UNIDADE	QTDE.
2300100	COTOVELO ACO 90GR 300LBS NPT 3 4POL FCX 0033	UN	11
2400021	NIPLE REDUC LATAO 3 4POL NPT X 1 2POL NPT	UN	2
2300559	UNIÃO 3/4" NPT 150 PR	UN	1
2300037	NIPLE DUPLO ACO 3 4POL NPT 300LBS	UN	20
7300012	VALVULA DE ESFERA MONOBLOCO 3/4POL NPT 300LBS	UN	1
2300251	TEE REDUC ACO GALVANIZADO 3/4POL X 1/2POL NPT 150LBS	UN	1
2200195	PLUG FERRO MALEAV. 1/2 NPT	UN	1
5300327	CAIXA DE PROTECAO DA VALVULA DE CORTE GERAL DE ABASTECIMENTO	UN	1
1800011	COLETOR DE GLP EM TUBO DE ACO CARBONO SCH 40 MODULO III SIMPLES CILINDRO 190KG FTM 9008 FTM 9007	UN	4
2300086	UNIAO ACO COM ASSENTO BRONZE 3 4POL NPT 300LBS	UN	5
2300061	TEE ACO 3 4POL NPT 300LBS	UN	6
2300007	LUVA DE ACO CARBONO 300LBS NPT 3 4POL	UN	1
6800015	TUBO 3/4 S/ COST	MT	18
2300178	TAMPAO (CAP) FERRO MALEAVEL NPT 300LBS 3/4POL	UN	8
7300014	VALVULA DE ESFERA TRIPARTIDA 3/4POL NPT 300LBS PP	UN	2
7400019	VALVULA DE RETENCAO LATAO P COLETOR 1/2POL X 7/16POL NPT	UN	12
3200037	PIG TAIL DE COBRE 1 4POL COMPR 800MM (P45P90B190)	UN	12
5300213	SUPORTE PARA COLETOR TIPO PAREDE	UN	20
5200027	BUCHA NYLON 10 C PARAFUSO	UN	40
4900037	FITA TEFLON 3/4	UN	10
Nº DE PROJETO:	03.0255.2408254617.01-GE	ASSINATURA DO PROJETISTA:	