

NOVO CLIENTE



AS BUILT



ADEQUAÇÃO

INFORMAÇÕES DO CLIENTE (LEVANTAMENTO EM CAMPO)

RAZÃO SOCIAL: PAES E ANDRADE COMERCIO DE ALIMENTOS LTDA ME

ENDEREÇO: R CANADA

Nº: 132

CIDADE: INDAIAL

BAIRRO: DAS NACOES

CEP: 89082142

Nº PROJETO: 03.0245.2409258122.01-GE

BASE INSTALADA: 2409258122.01

Normas Aplicáveis: NBR13523 NBR15526 NBR15358 NBR 14024

Outras normas:

Data da Visita

25/09/2024

Descritivo da central de gás (Levantamento em campo):

O relatório da visita técnica à central de gás indica que:

1. Medidas e distâncias: Todas as medidas da central, incluindo a da calçada, aberturas, instalações elétricas e estacionamento, chama aberta, estão em conformidade com as normas mínimas exigidas.

2. Extintor e Rede de Distribuição: O cliente ainda está em reforma, portanto, não possui extintor no local. Também não há rede de distribuição de gás, na central de gás possui 01 B190 t da companhia Ultragaz que pertencia ao cliente anterior. Um levantamento foi realizado para a instalação da rede de distribuição, considerando os pontos de consumo, distância e traçado.

3. Prazo: O cliente pretende inaugurar o estabelecimento em 30 dias e solicitou que a instalação da rede de distribuição seja concluída dentro desse prazo.

4. Orientação: Estacionamento: Foi orientado ao cliente que balizadores sejam instalados no estacionamento para garantir a distância mínima de 3 metros entre a central de gás e os veículos. Depósito de lixo. Possui um depósito de lixo ao lado da central que era utilizado pelo antigo cliente, mas não será usado pelo atual proprietário.

Conclusão: A central de gás está em conformidade com todas as especificações exigidas pela norma, exceto pela falta de extintor e rede de distribuição, que serão implementados conforme o levantamento feito.

Fotos amplas da central de gás + adequações (Mínimo 2 fotos + adequações):

Central 1 B-190



Abastecimento





Nome Projetista: RODRIGO ENGEL

Nome Cliente: DIOGO PAES

Tel.:

ULTRAGAZ

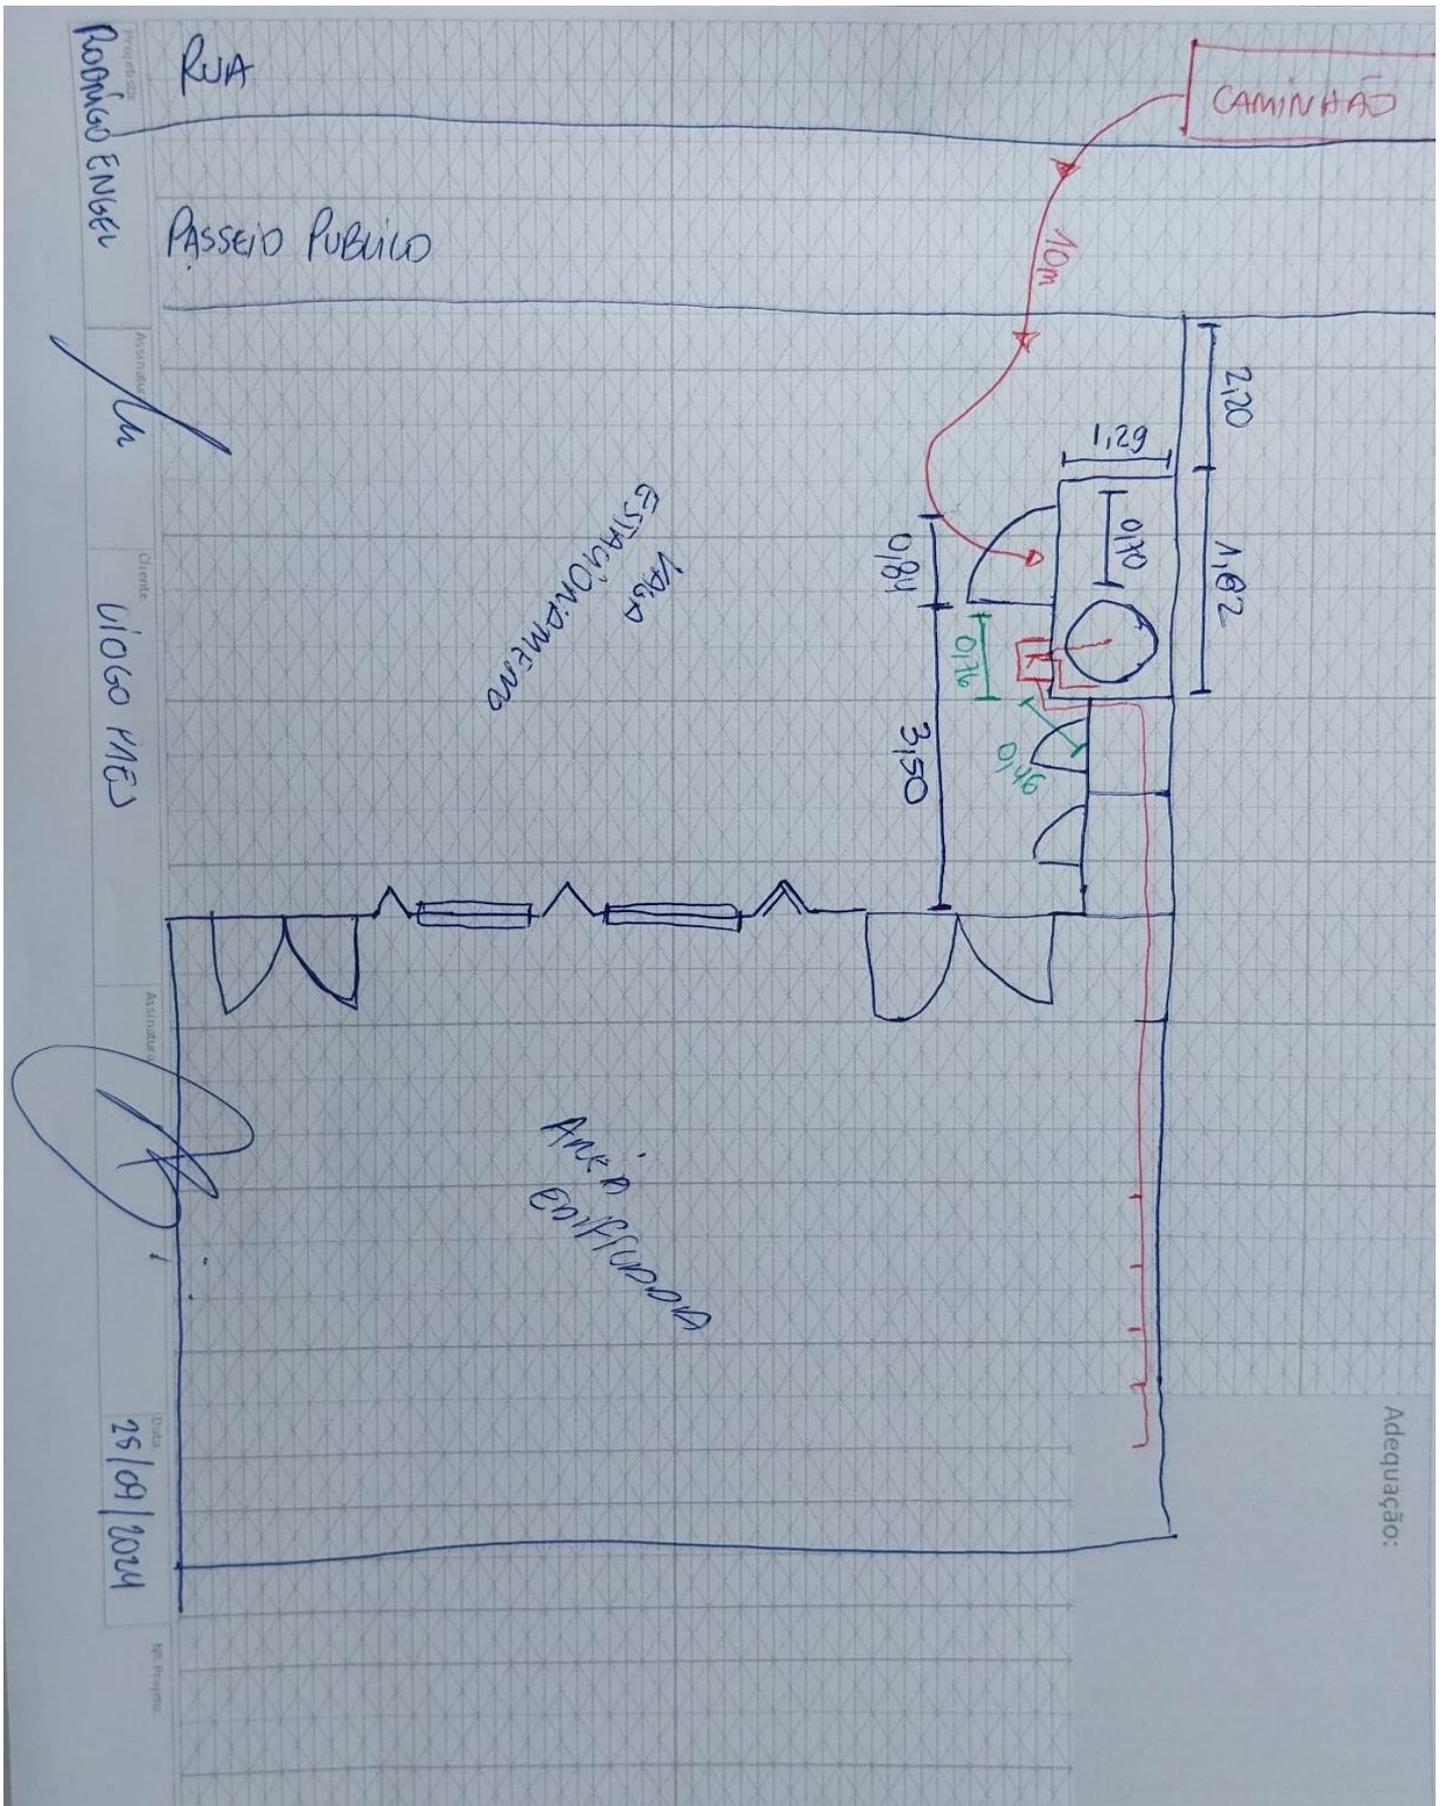

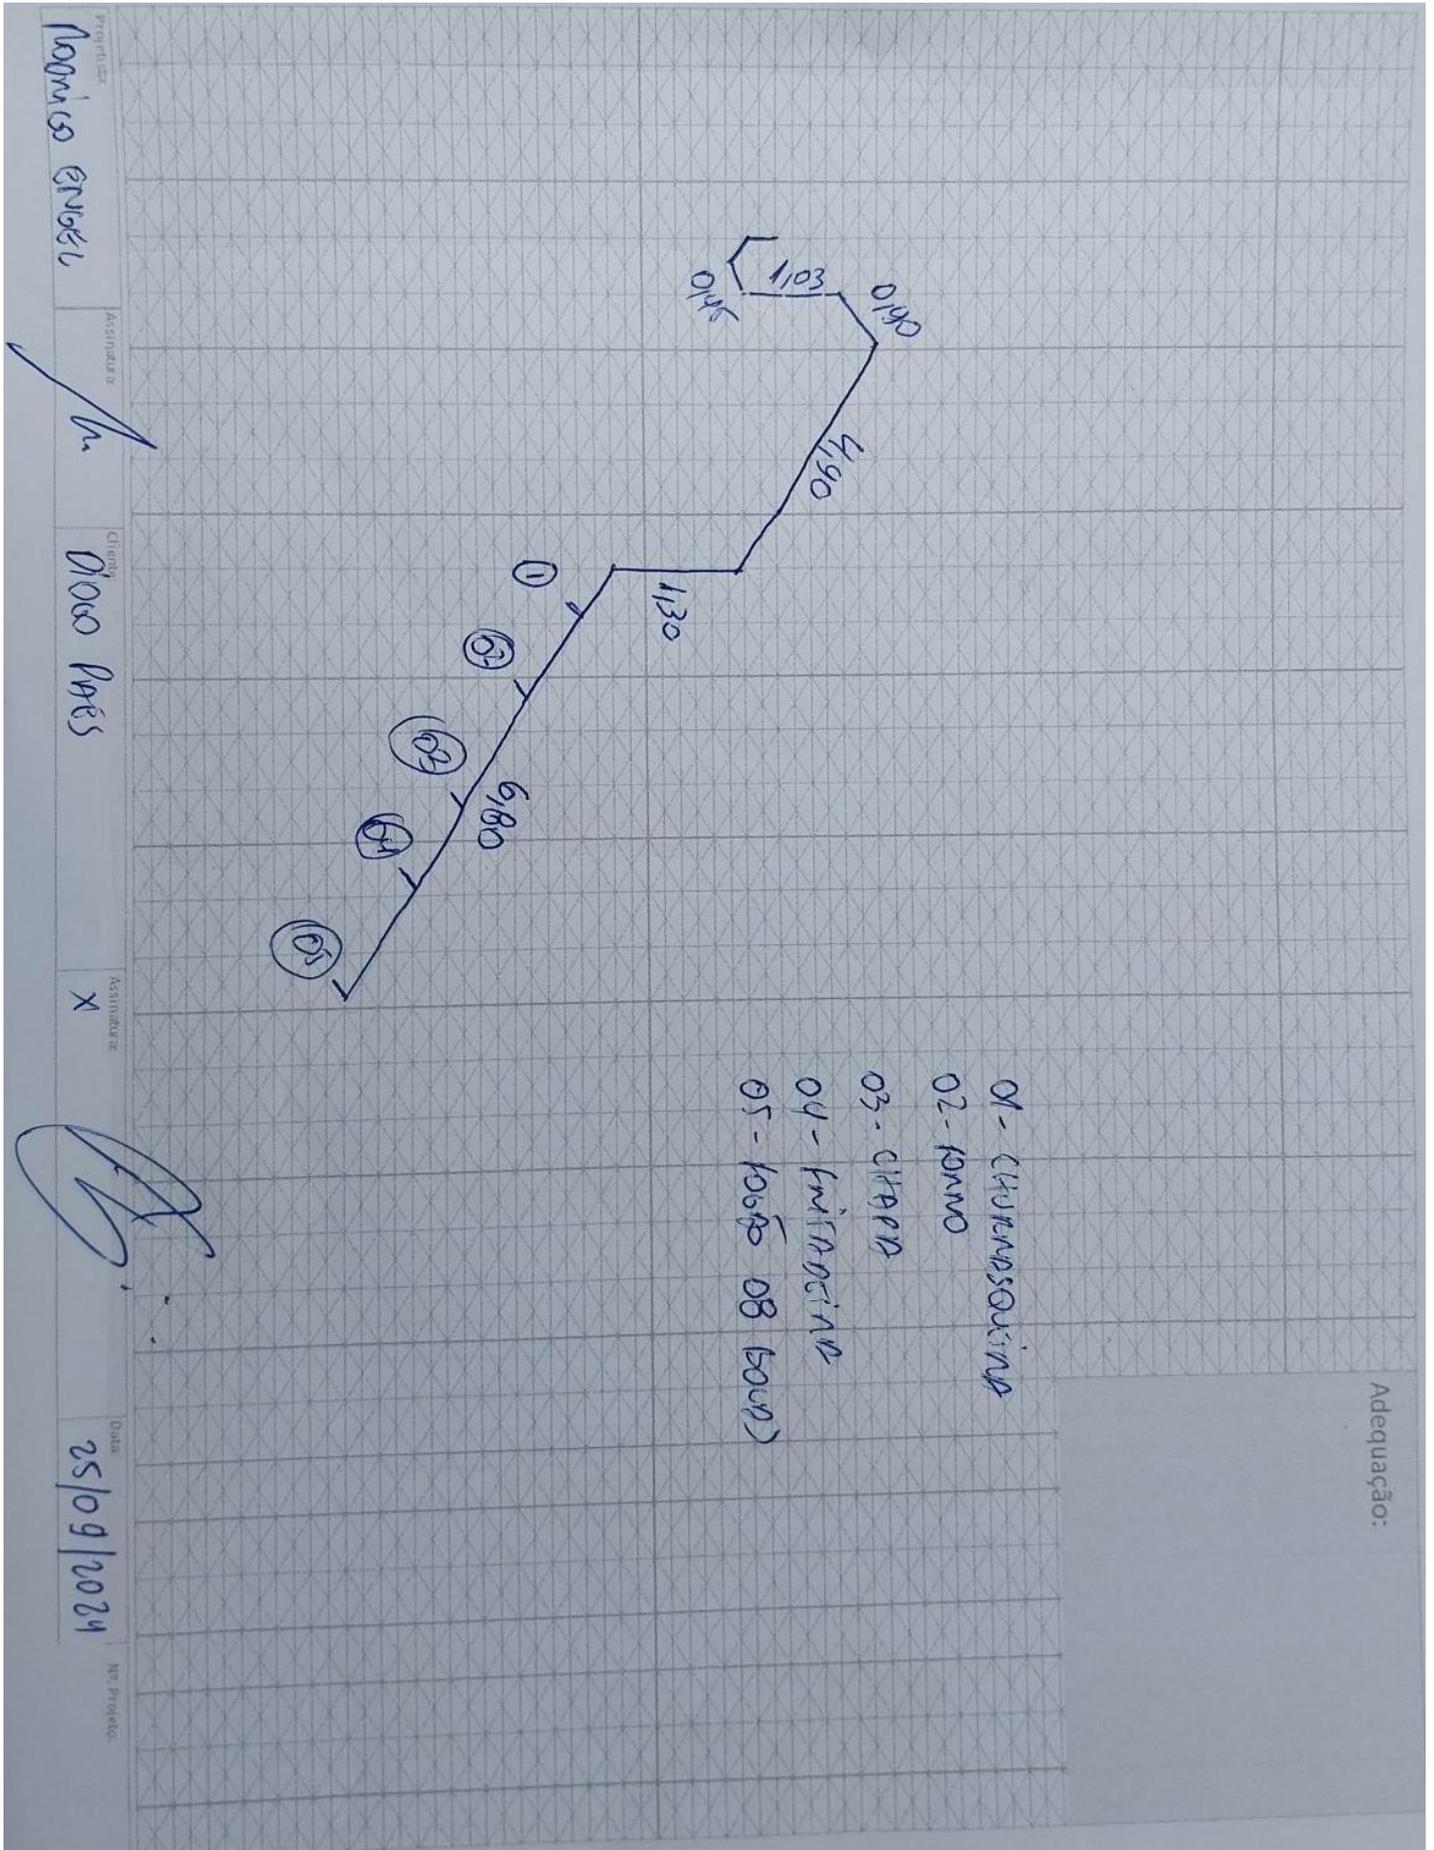

LISTA DE MATERIAIS DA OBRA

CÓD. ORACLE	DESCRIÇÃO	UNIDADE	QTDE.
2300100	COTOVELO ACO 90GR 300LBS NPT 3 4POL FCX 0033	UN	1
2400021	NIPLE REDUC LATAO 3 4POL NPT X 1 2POL NPT	UN	7
2300559	UNIÃO 3/4" NPT 150 PR	UN	1
2300037	NIPLE DUPLO ACO 3 4POL NPT 300LBS	UN	2
7300012	VALVULA DE ESFERA MONOBLOCO 3/4POL NPT 300LBS	UN	1
2300251	TEE REDUC ACO GALVANIZADO 3/4POL X 1/2POL NPT 150LBS	UN	1
2200195	PLUG FERRO MALEAV. 1/2 NPT	UN	1
5300327	CAIXA DE PROTECAO DA VALVULA DE CORTE GERAL DE ABASTECIMENTO	UN	1
2200092	BUCHA REDUC 3/4" X 1/2"	UN	1
2300007	LUVA DE ACO CARBONO 300LBS NPT 3 4POL	UN	1
6800015	TUBO 3/4 S/ COST	MT	1
7300014	VALVULA DE ESFERA TRIPARTIDA 3/4POL NPT 300LBS PP	UN	1
7400019	VALVULA DE RETENCAO LATAO P COLETOR 1/2POL X 7/16POL NPT	UN	1
3200037	PIG TAIL DE COBRE 1 4POL COMPR 800MM (P45P90B190)	UN	1
5300213	SUPORTE PARA COLETOR TIPO PAREDE	UN	2
5200027	BUCHA NYLON 10 C PARAFUSO	UN	26
4900037	FITA TEFLON 3/4	UN	11
6800032	TUBO ACO CARBONO PRETO C/COST SCH40 A53 3/4POL	UN	16
2300054	TEE ACO GALVANIZADO 3/4POL NPT 150LBS	UN	4
2300194	COTOVELO ACO GALVANIZADO 90GR 150 LBS NPT 3 4 POL FME 0009	UN	8
7300010	VALVULA DE ESFERA MONOBLOCO 1/2POL NPT 300LBS PR	UN	5
2300153	BUCHA REDUC FERRO MALEAV 150LBS 3/4 X 1/2 POL NPT - FX0008	UN	5
7700020	VALVULA UGV-1 - 1/2	UN	5
5200006	ABRACADEIRA GALVANIZADA TIPO D 3/4POL COM 1 FURO	UN	18
2200327	PARAFUSO SEXTAVADO 1/4 X 1"	UN	18
Nº DE PROJETO:	03.0245.2409258122.01-GE	ASSINATURA DO PROJETISTA:	RODRIGO ENGEL